


北区 高度地区・防火地域及び準防火地域

1:2,500 東京都計画高度地区（北區決定）計画図
 東京都計画防火地域及び準防火地域（北區決定）計画図
 19-4 (1X-KD86-2) (四三三三) (東京都建設局作成)

坂下

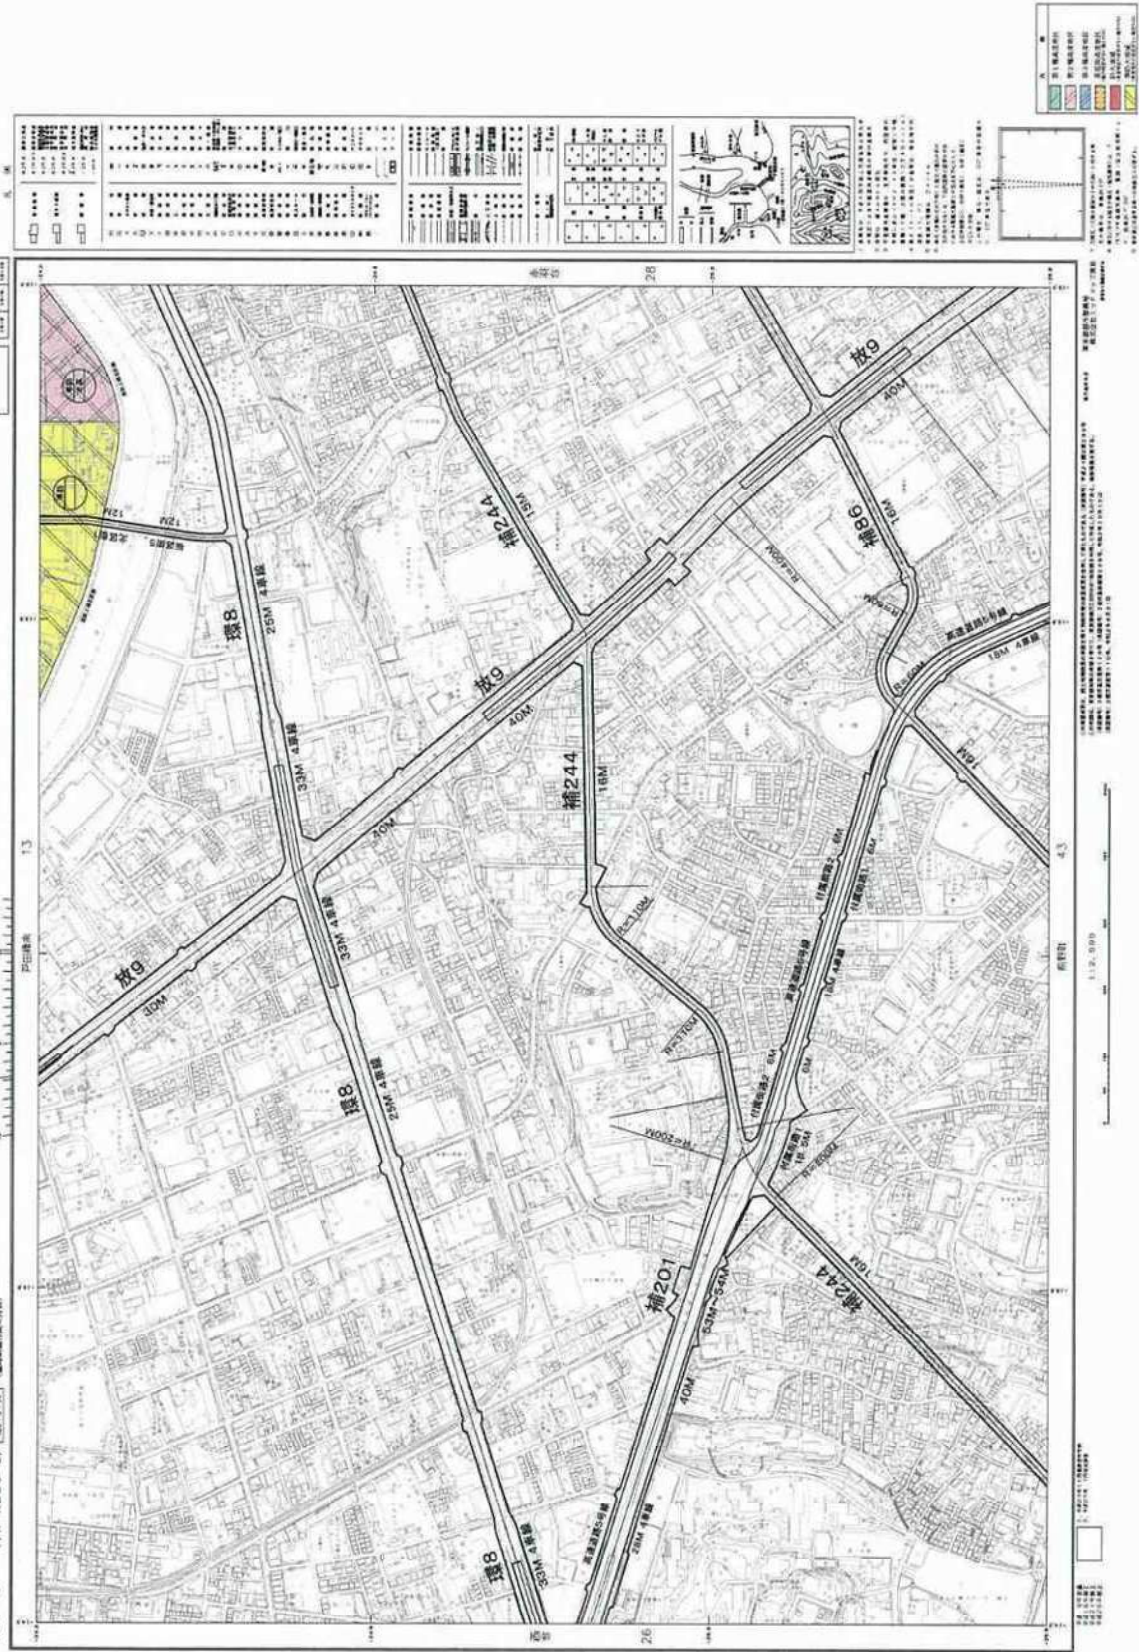

北区 高度地区・防火地域及び準防火地域

1: 2,500 東京都計画高度地区（北区決定）計画図
東京都計画防火地域及び準防火地域（北区決定）計画図
（1X-K087-1）（第12次）（最終図面）

028

計画図

19-5

赤羽台

14

27

44

115.500

1: 2,500

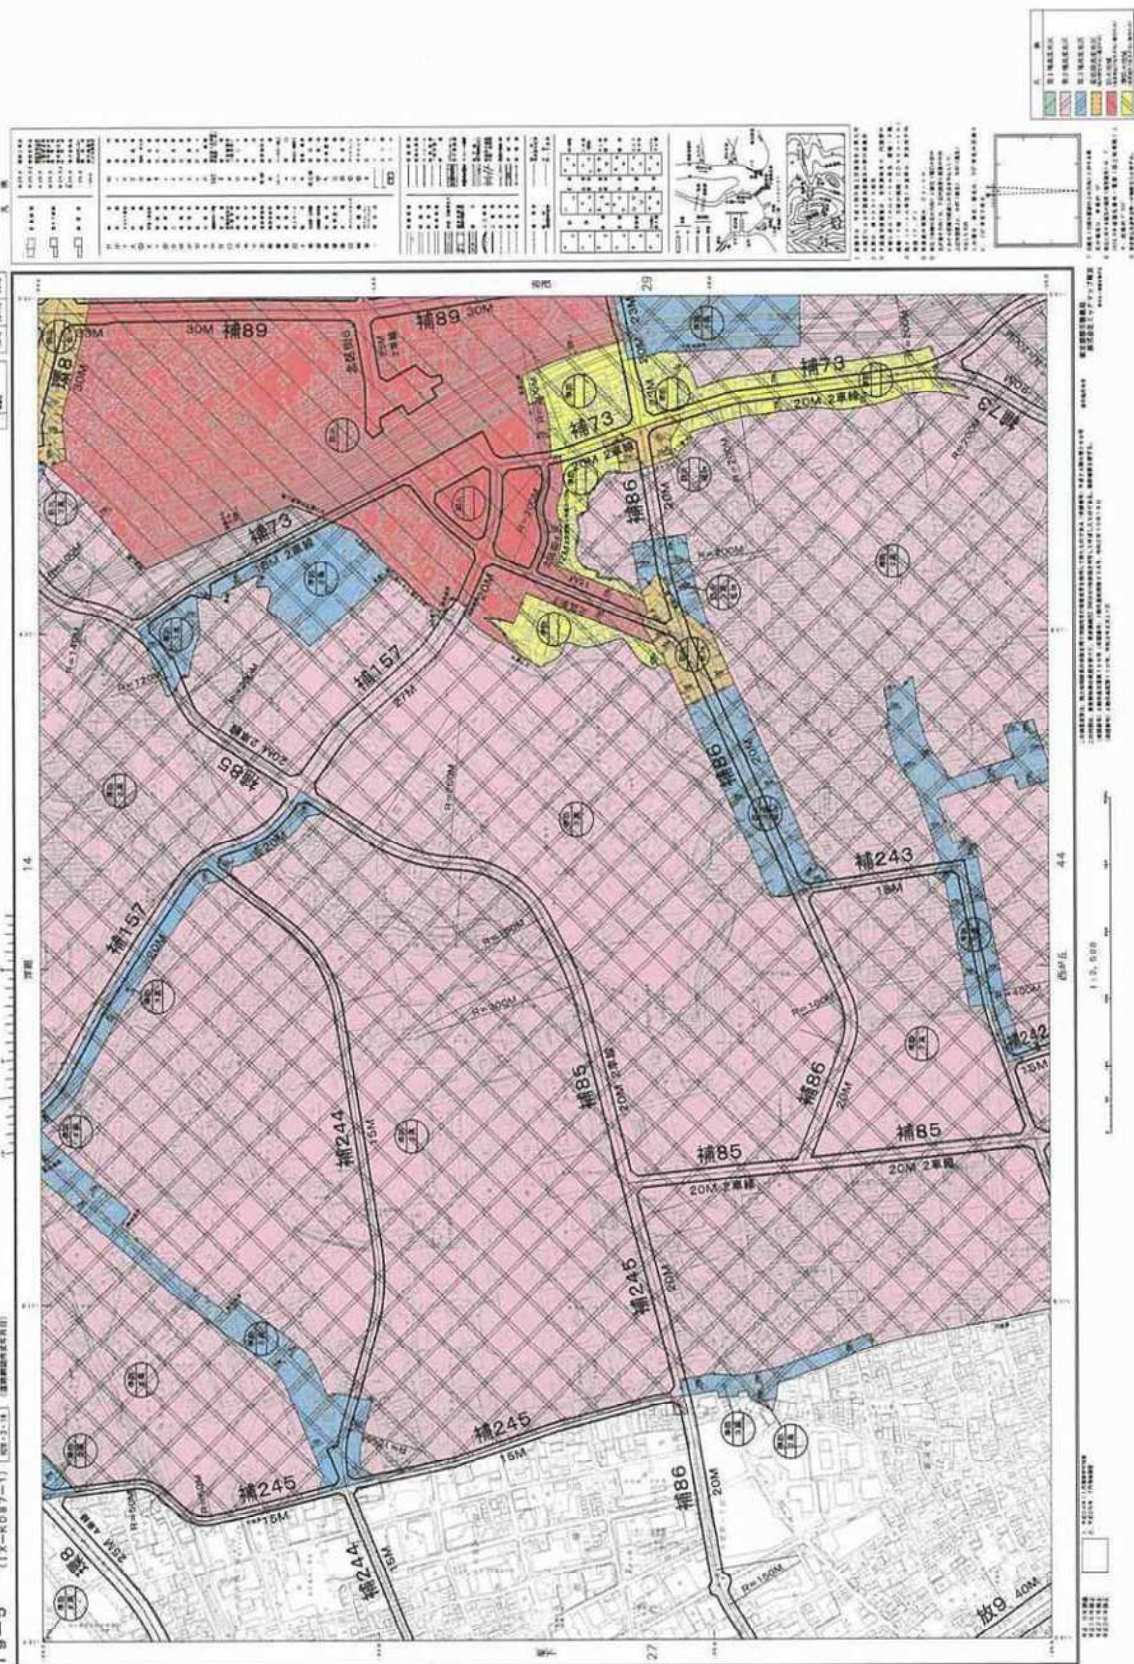
北区 高度地区・防火地域及び準防火地域

志茂


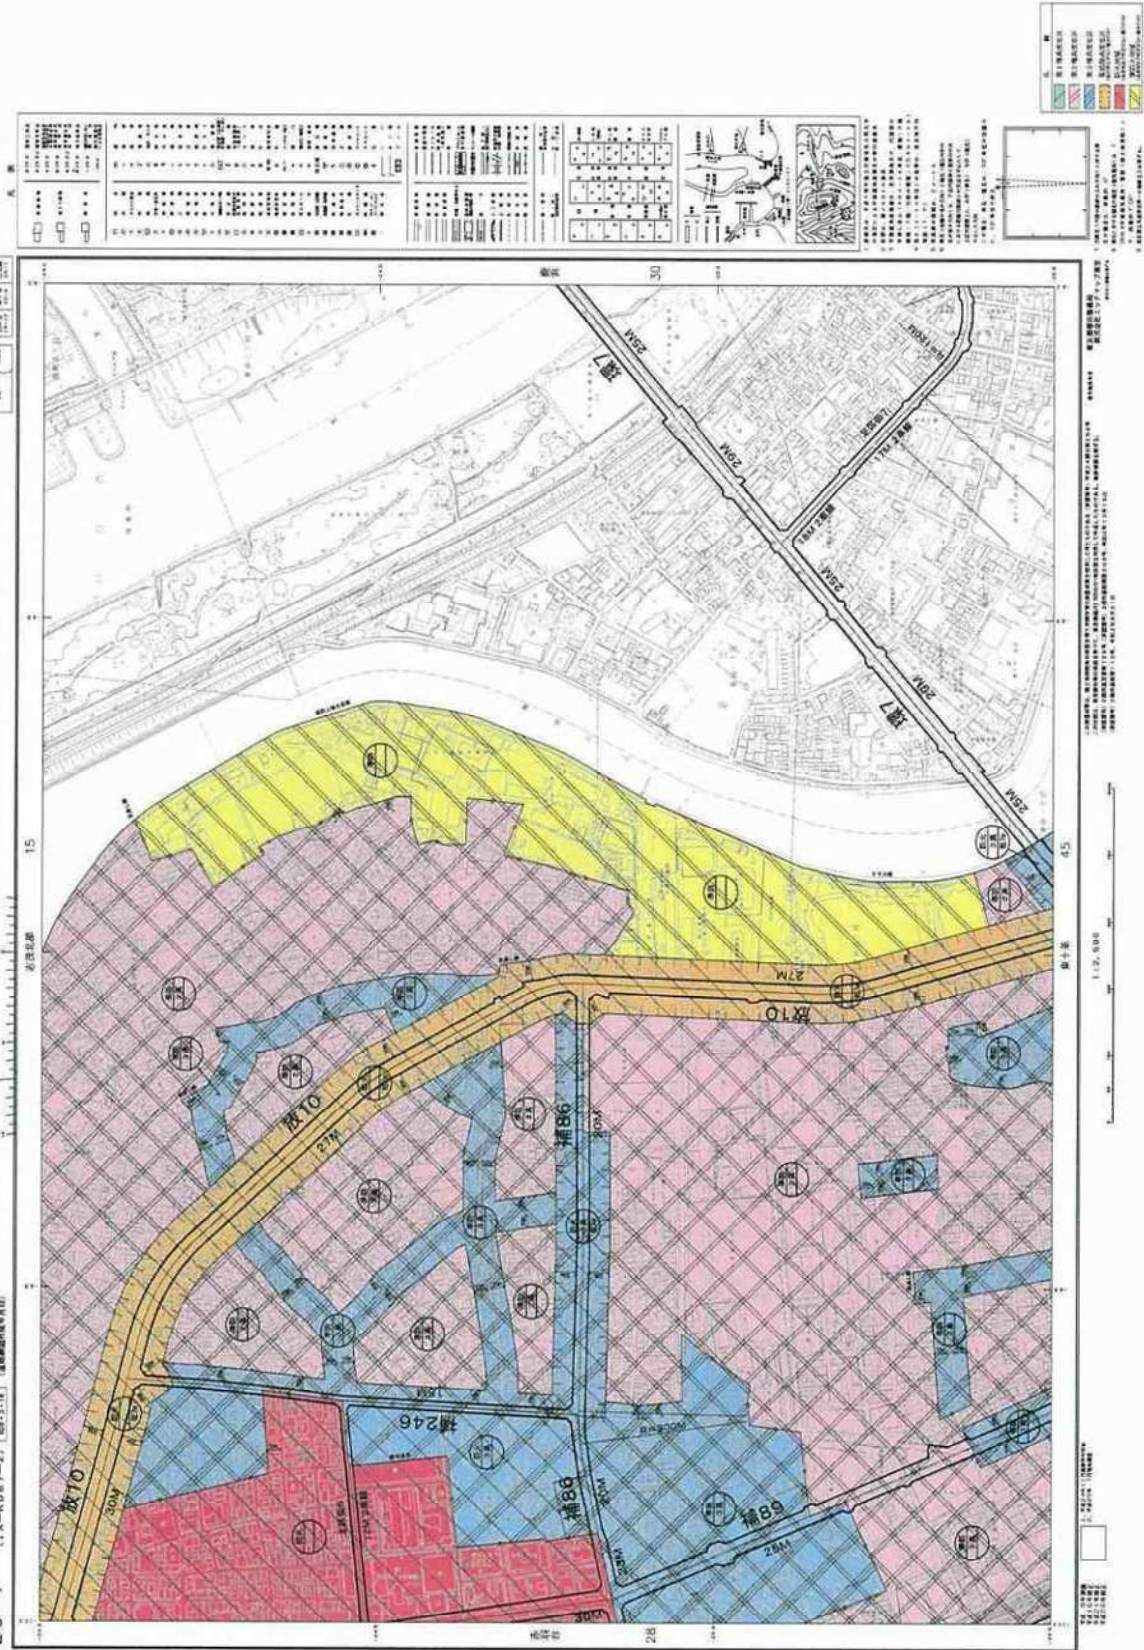


北区 高度地区・防火地域及び準防火地域

1:2,500 東京都計画高度地区（北区決定）計画図
東京都計画防火地域及び準防火地域（北区決定）計画図
19-10 (1X-K087-3) (第2次) (第1次) (第2次) (第1次)

西が丘

0.44



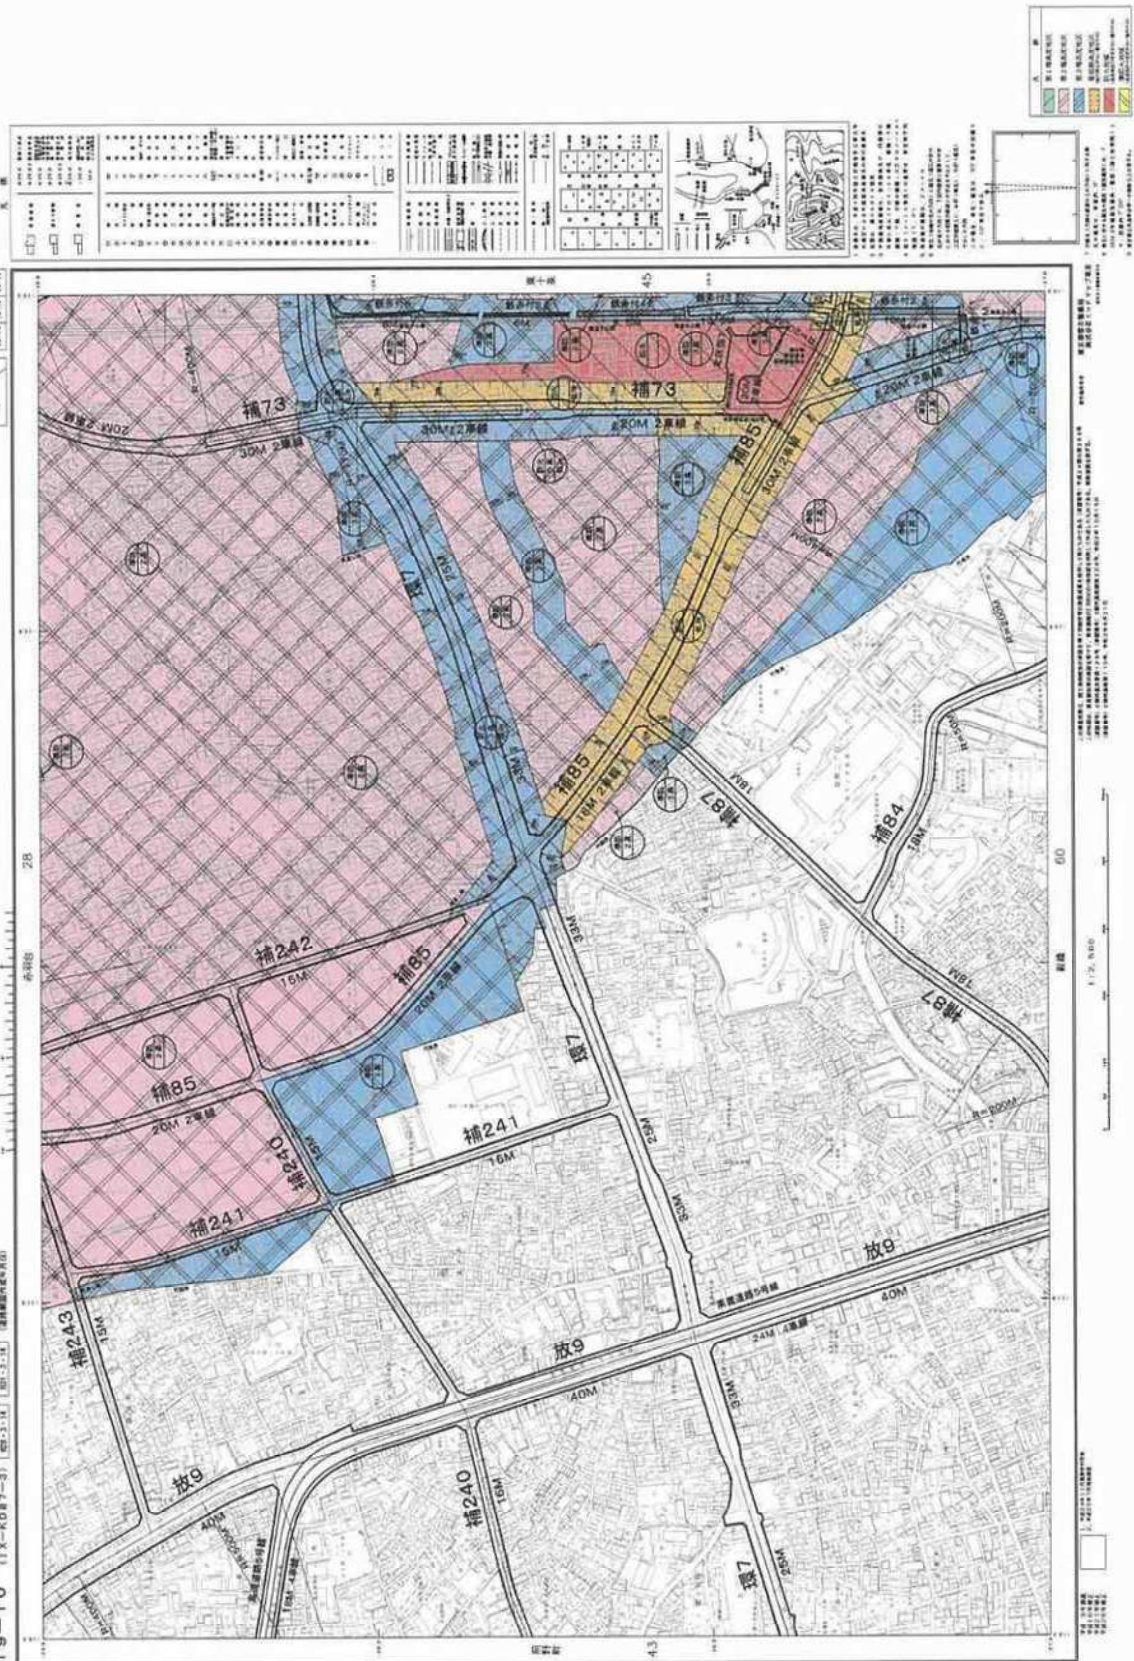

北区 高度地区・防火地域及び準防火地域

東十条


1:2,500 東京都計画高度地区（北区決定）計画図
 東京都計画防火地域及び準防火地域（北区決定）計画図
 20-6 (18-087-4) (03-3-14) (03-3-14) (03-3-14) (03-3-14)

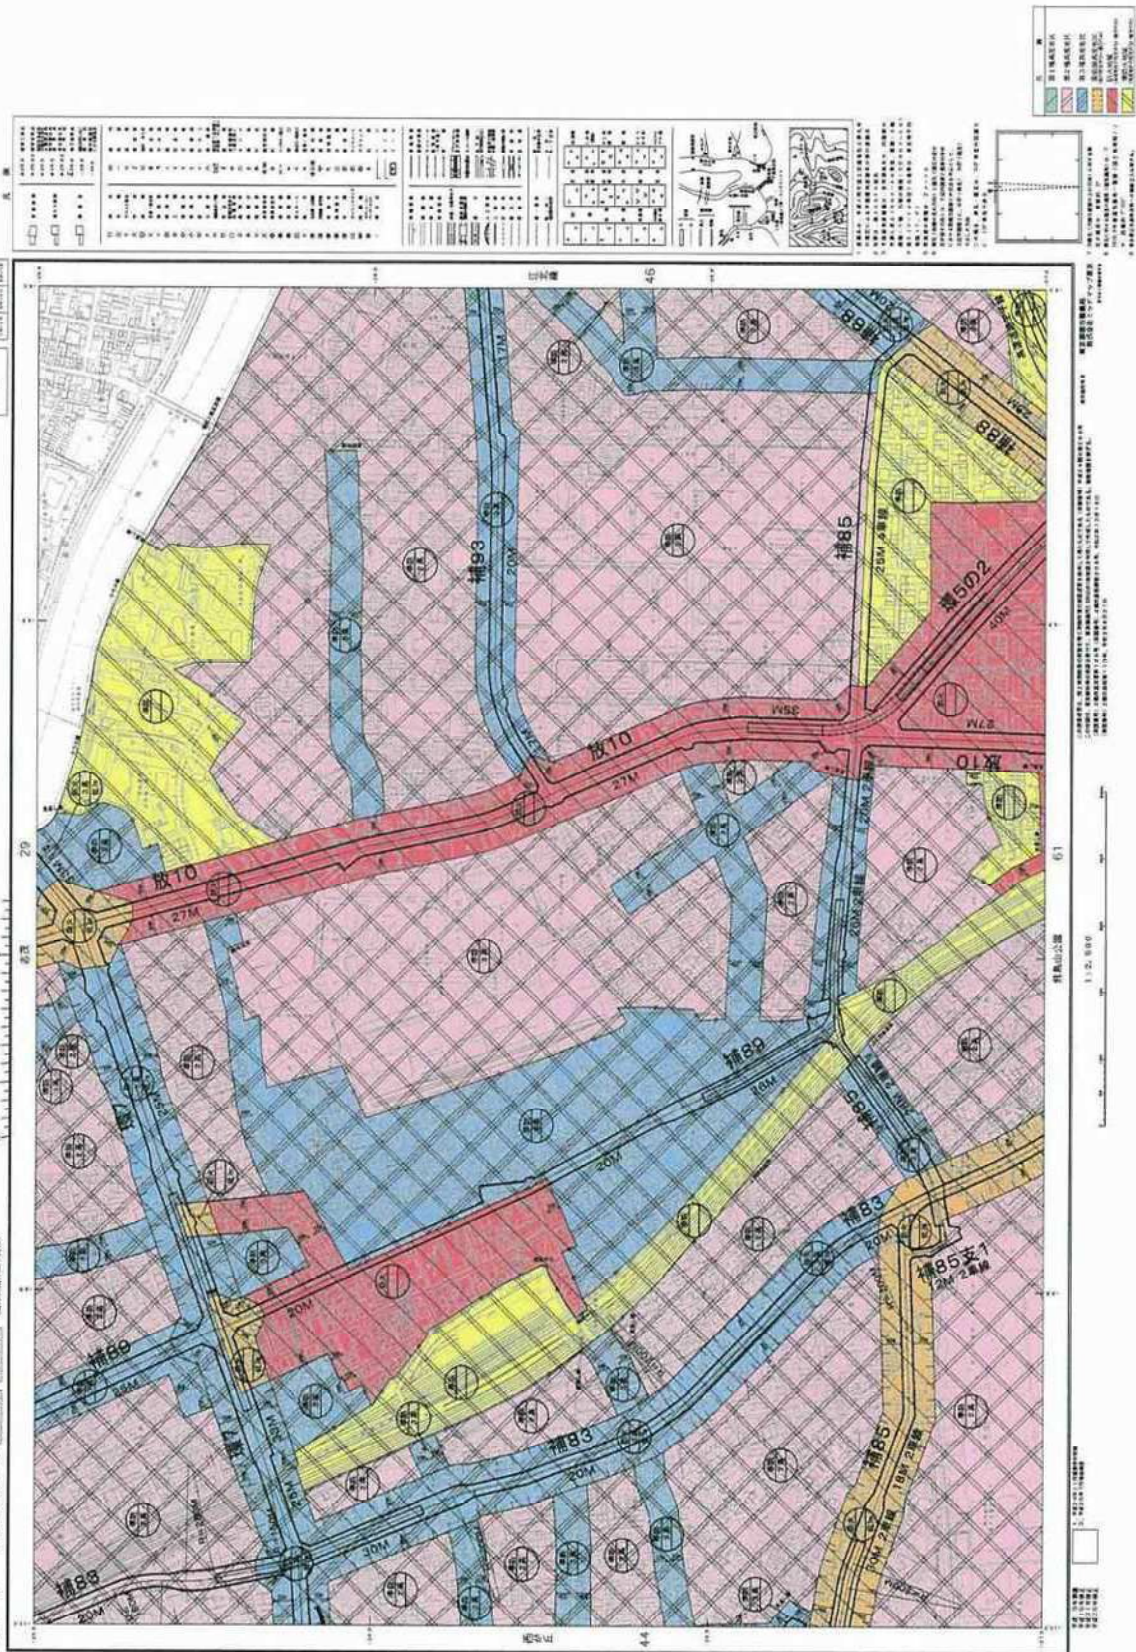

北区 高度地区・防火地域及び準防火地域

江北橋

1:2,500 東京都計画高度地区（北区決定）計画図
 東京都計画防火地域及び準防火地域（北区決定）計画図
 20-7 (1X-K085-3) (04-3-14) (建築部466号(1)) 046

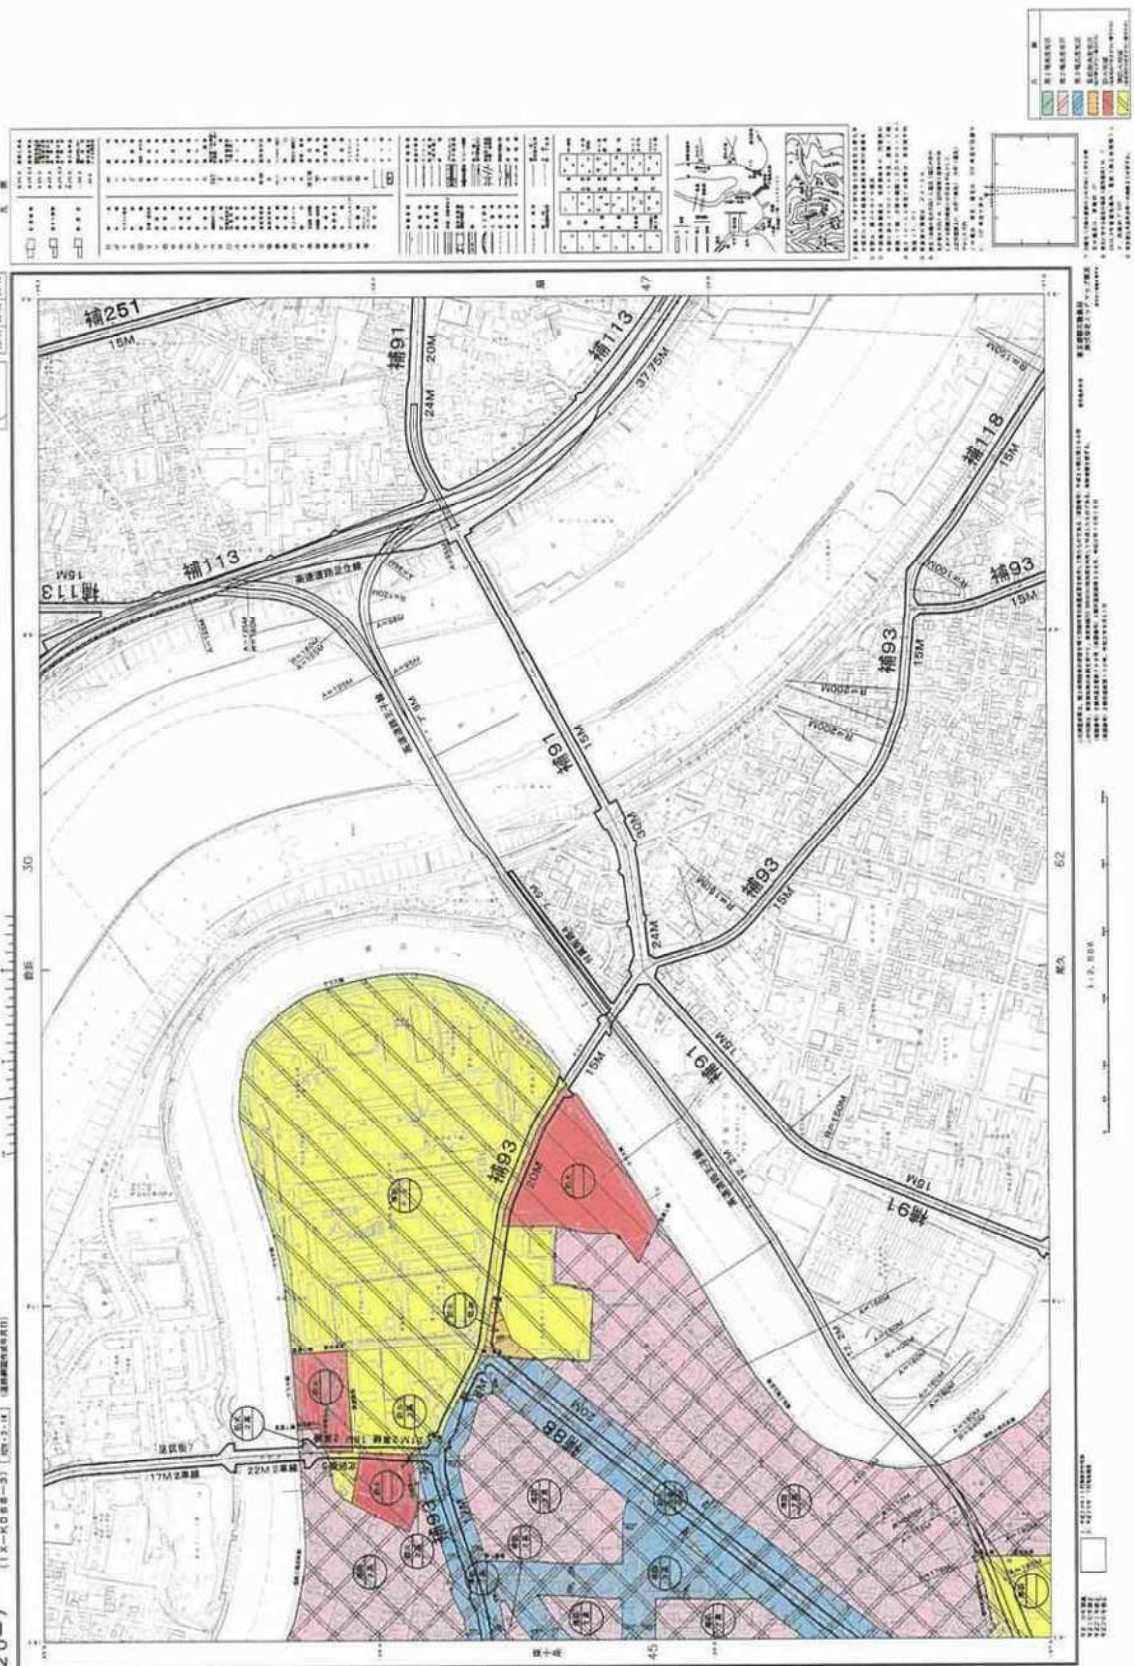

北区 高度地区・防火地域及び準防火地域

1:2,500 東京都計画高度地区（北区決定）計画図
東京都計画防火地域及び準防火地域（北区決定）計画図
19-15 (13-K097-1) (50-1-1) (建築基準法第49条第1項)


板橋


北区 高度地区・防火地域及び準防火地域

1:2,500 東京都計画高度地区（北区決定）計画図
東京都計画防火地域及び準防火地域（北区決定）計画図
20-11 (1)X-K097-2 (昭和53.12) (建築部局作成)

飛鳥山公園

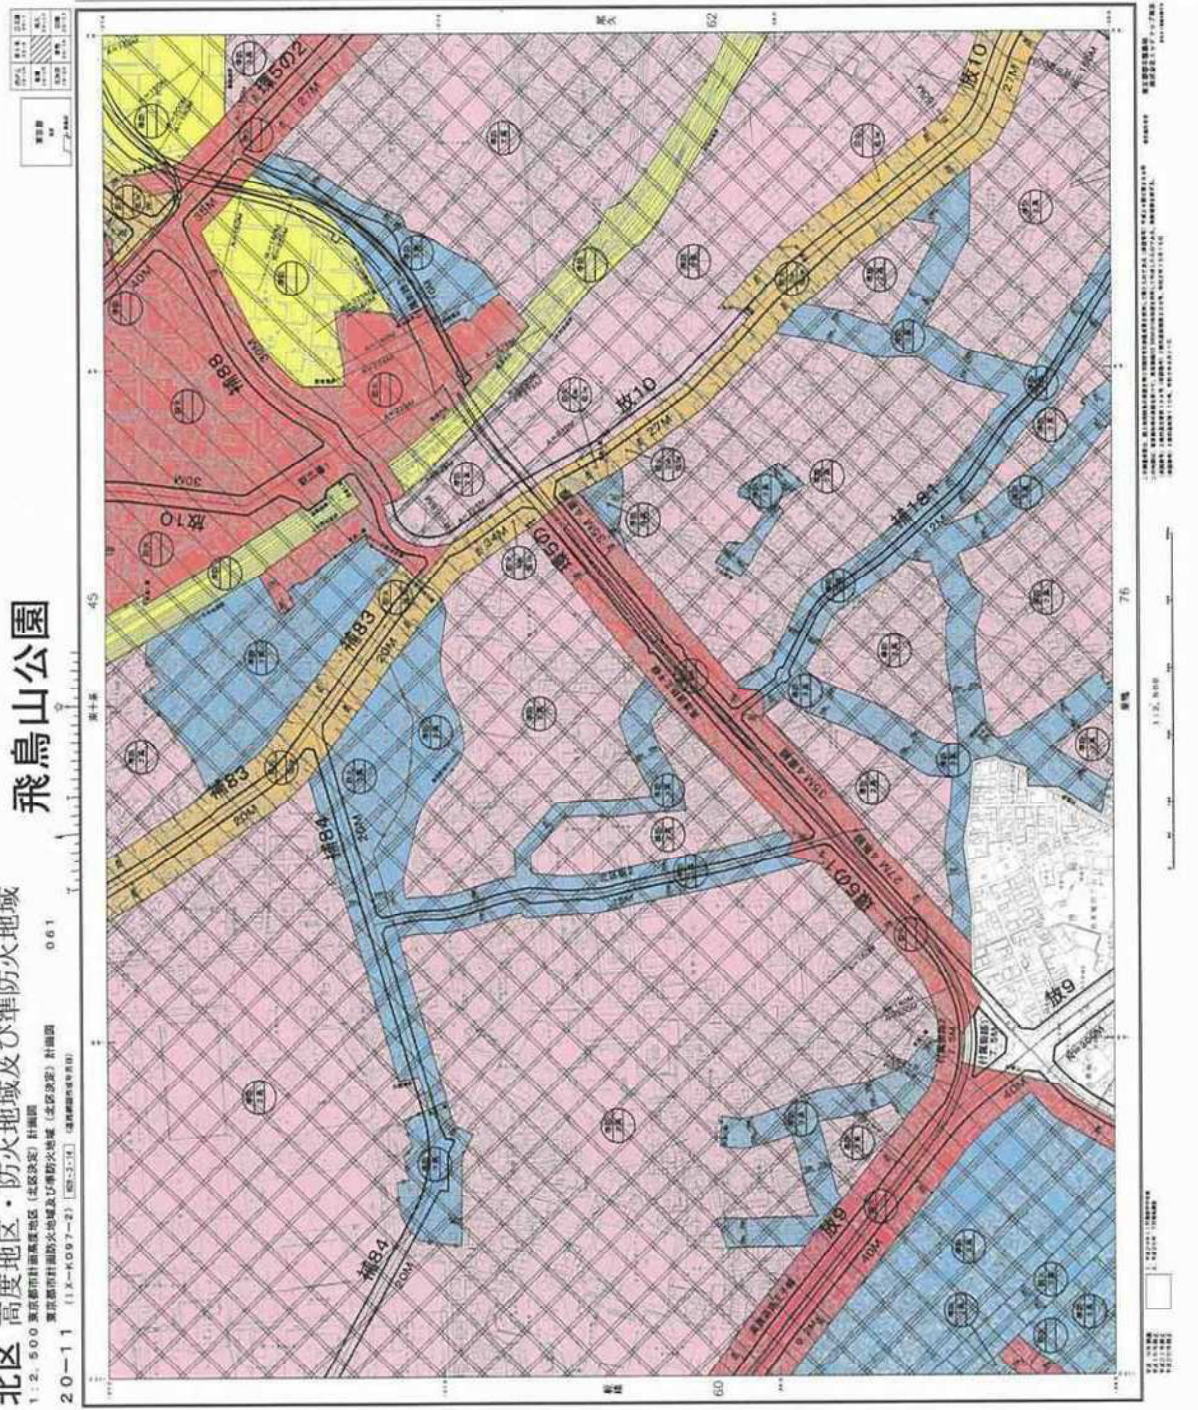


北区 高度地区・防火地域及び準防火地域

尾久

1:2,500 東京都計画高度地区（北区決定）計画図


20-12 (1X-KD98-1) (第2次) (東京都建設局)

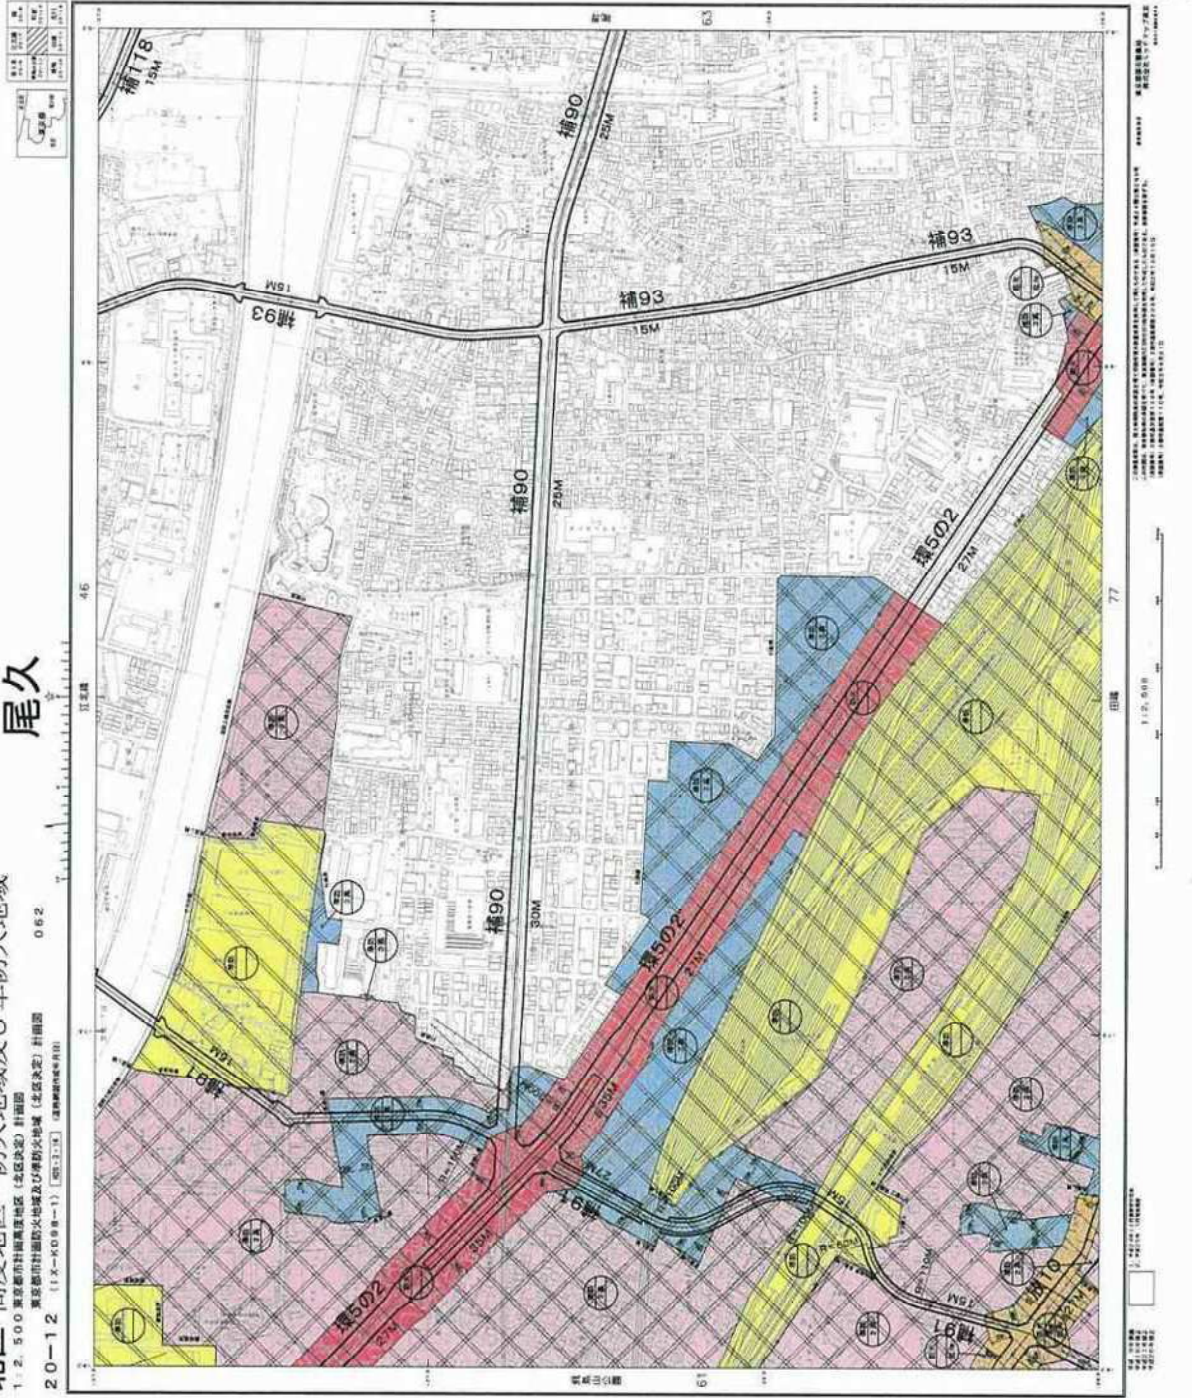

北区 高度地区・防火地域及び準防火地域

北池袋


19-20 (1X-K009-2) 00-2-11 01-2-10 075

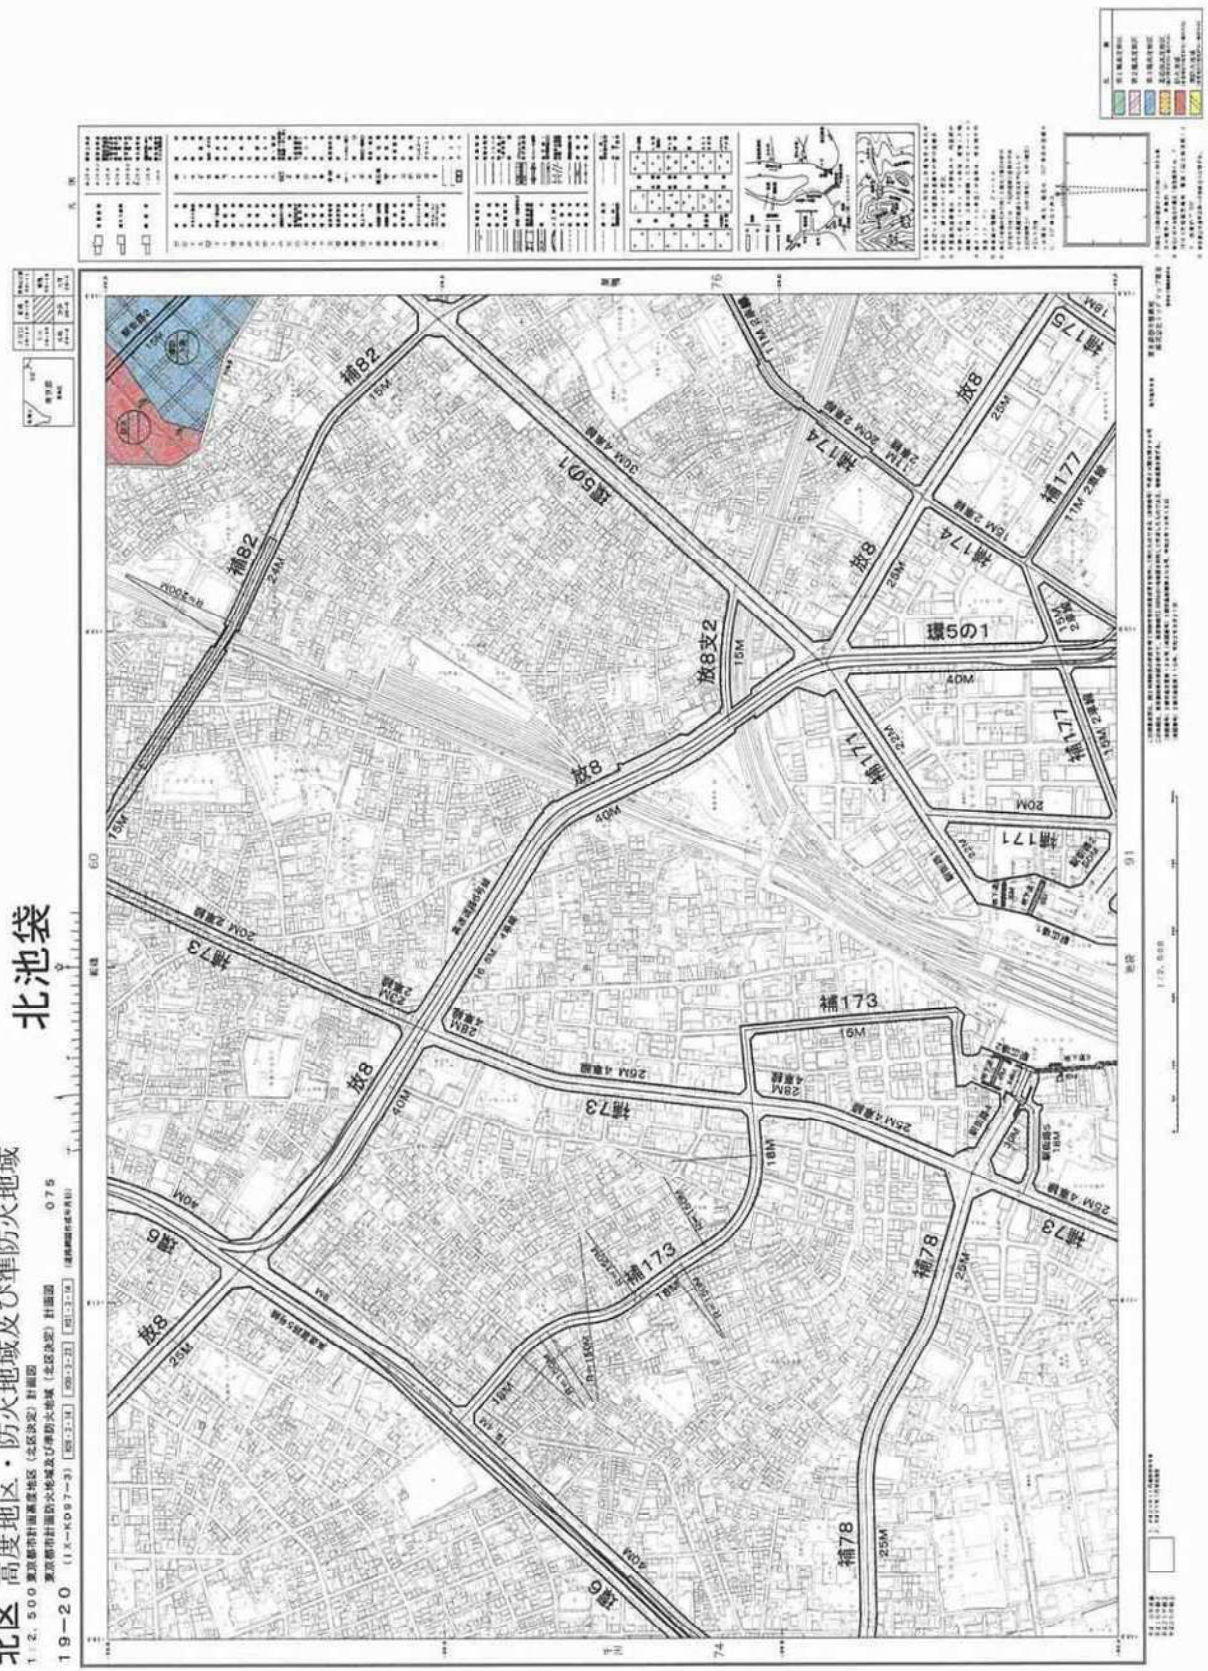

北区 高度地区・防火地域及び準防火地域

巣鴨


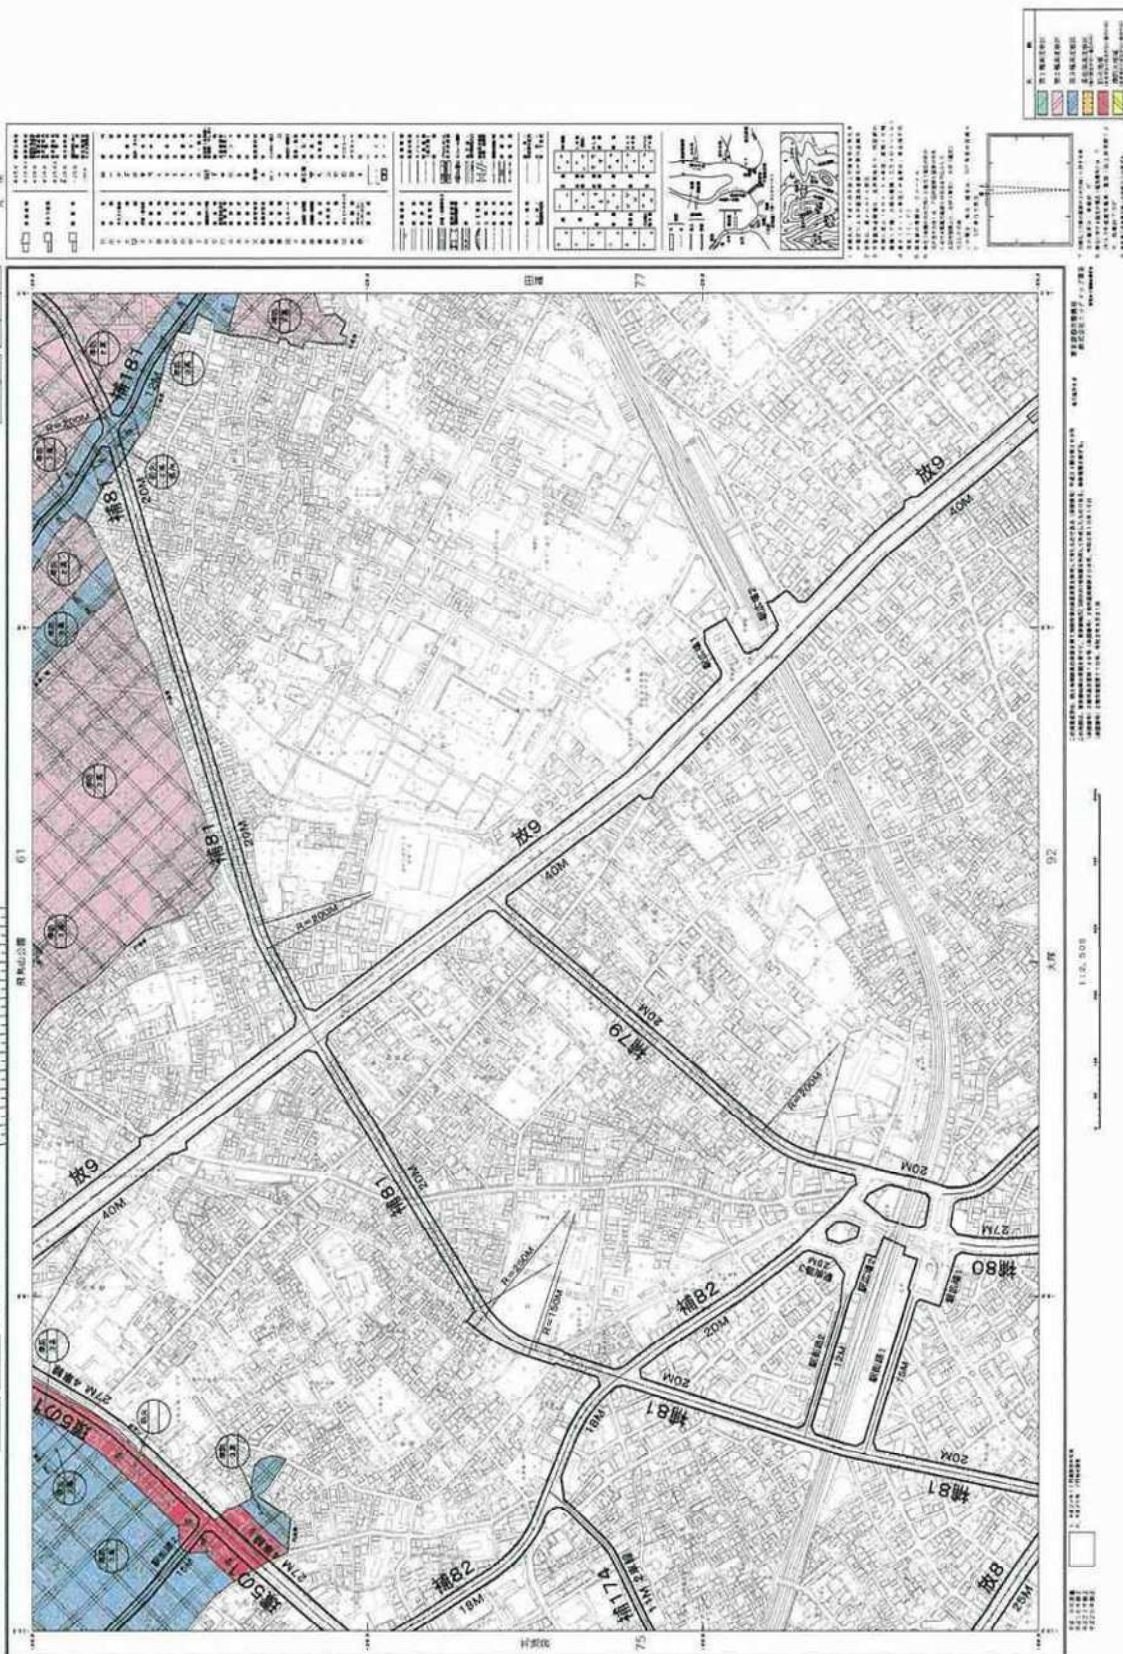

北区 高度地区・防火地域及び準防火地域



1: 2,500 東京都計画高度地区（北区決定）計画図

東京都計画防火地域及び準防火地域（北区決定）計画図

20-17 (13-A098-3) (第2次) (昭和48年4月1日)

0.77

田端

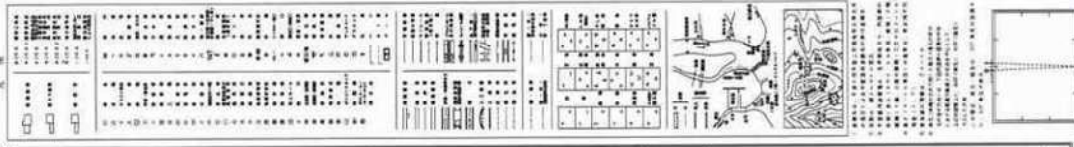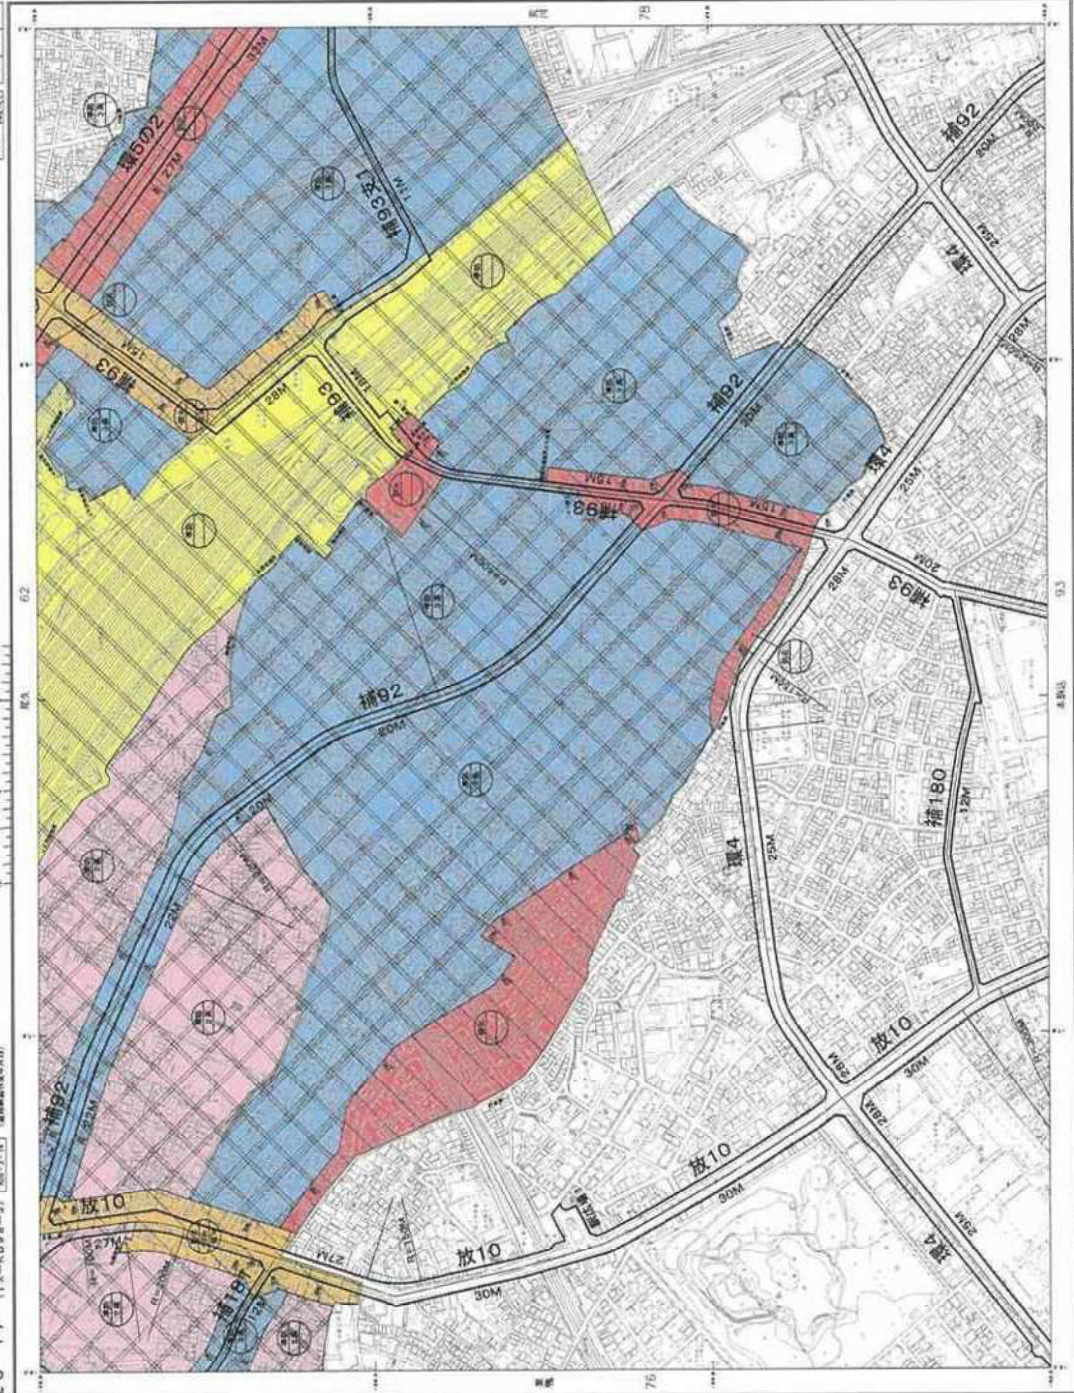

荒川

078




東京都市計画特別工業地区の変更（北区決定）

都市計画特別工業地区を次のように変更する。
面積欄の（ ）内は変更前を示す。


種類	面積	備考
特別工業 地区	約78.6ha	東京都北区特別工業地区建築条例 (平成15年条例第38号) [規制内容の概略] ・住宅の混在率の高い準工業地域に指定し、 居住環境の保全及び中小工場の保護を図 るため、工場の用途及び規模による規制並 びに風俗営業関連施設の規制を行う。
合計	約78.6ha	

「位置及び区域は、計画図表示のとおり。」

理由
用途地域の変更に伴い、特別工業地区の面積を変更する。

変更概要


変更箇所	変更前	変更後	面積	備考
—	—	—	約1ha	—

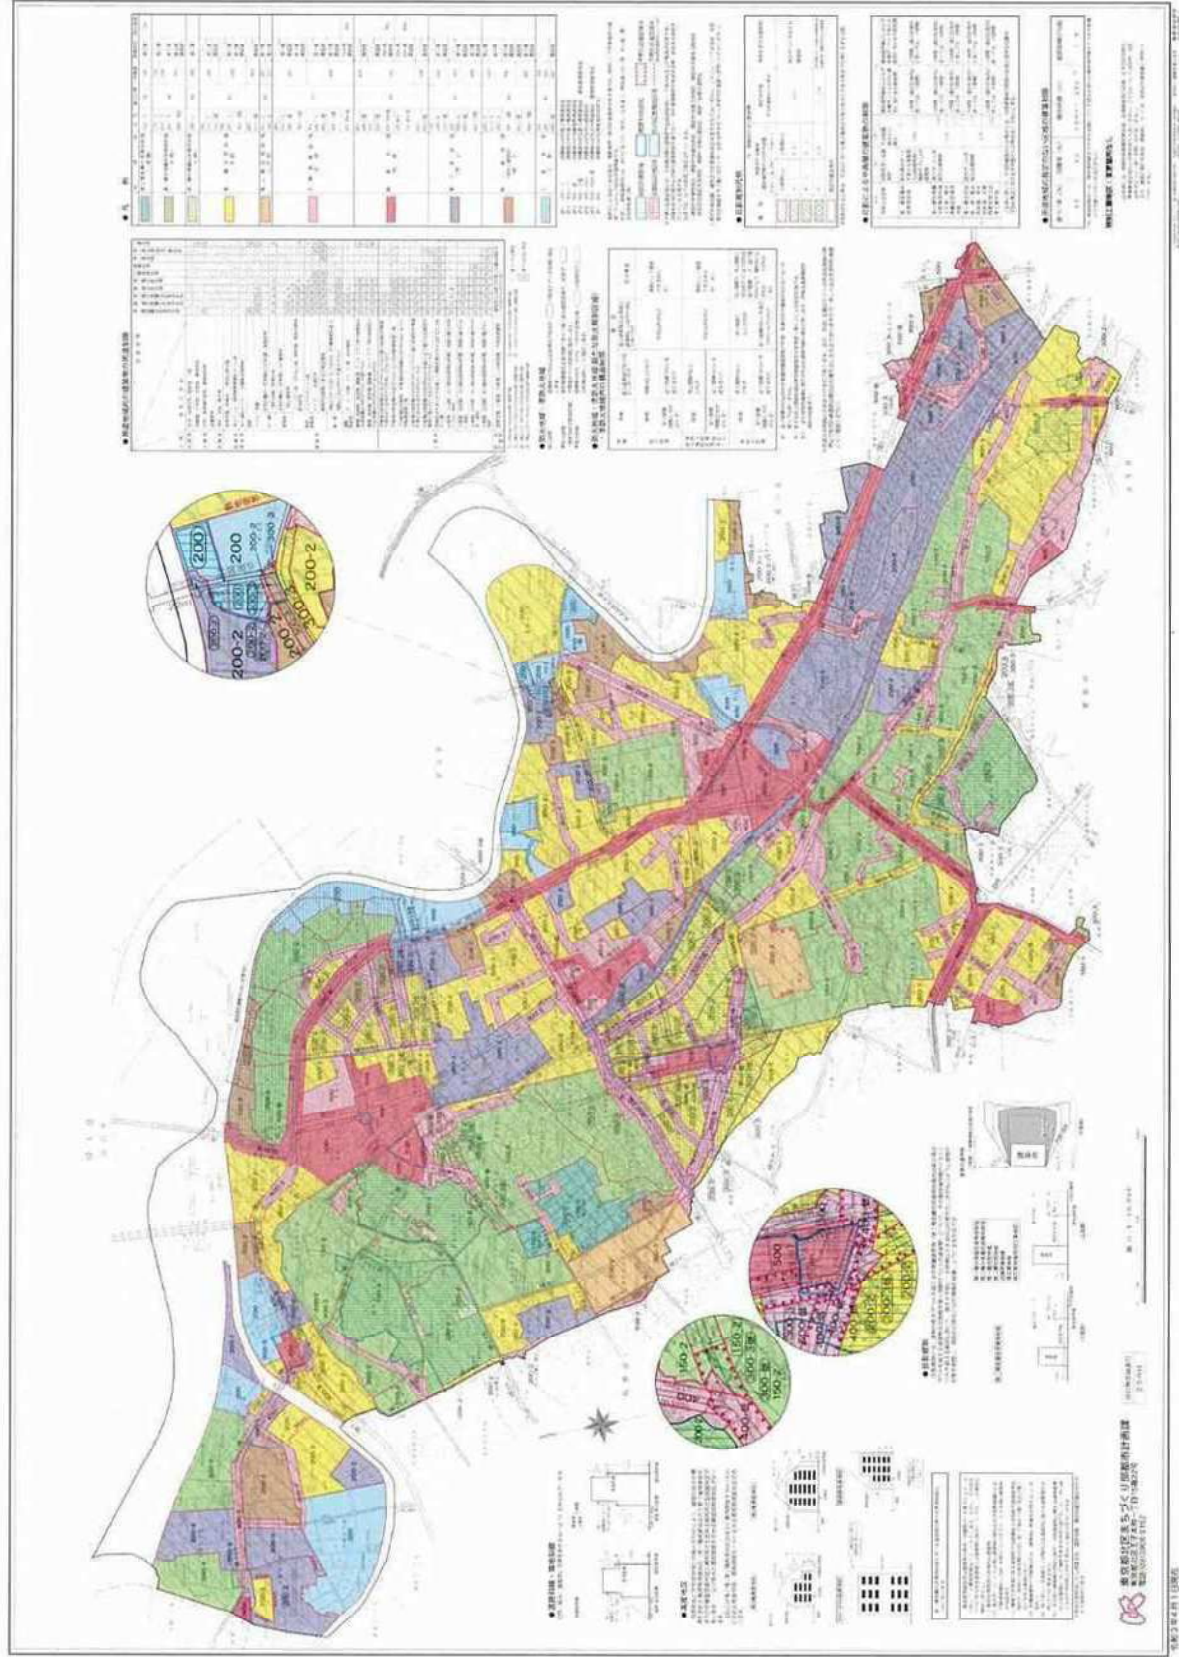

戸田橋南


北区 特別用途地区

1:2,500 東京都計画特別用途地区(北区決定)計画図 013
10-19 (12-KD76-4) (図12-14) (図面縮尺4/500)

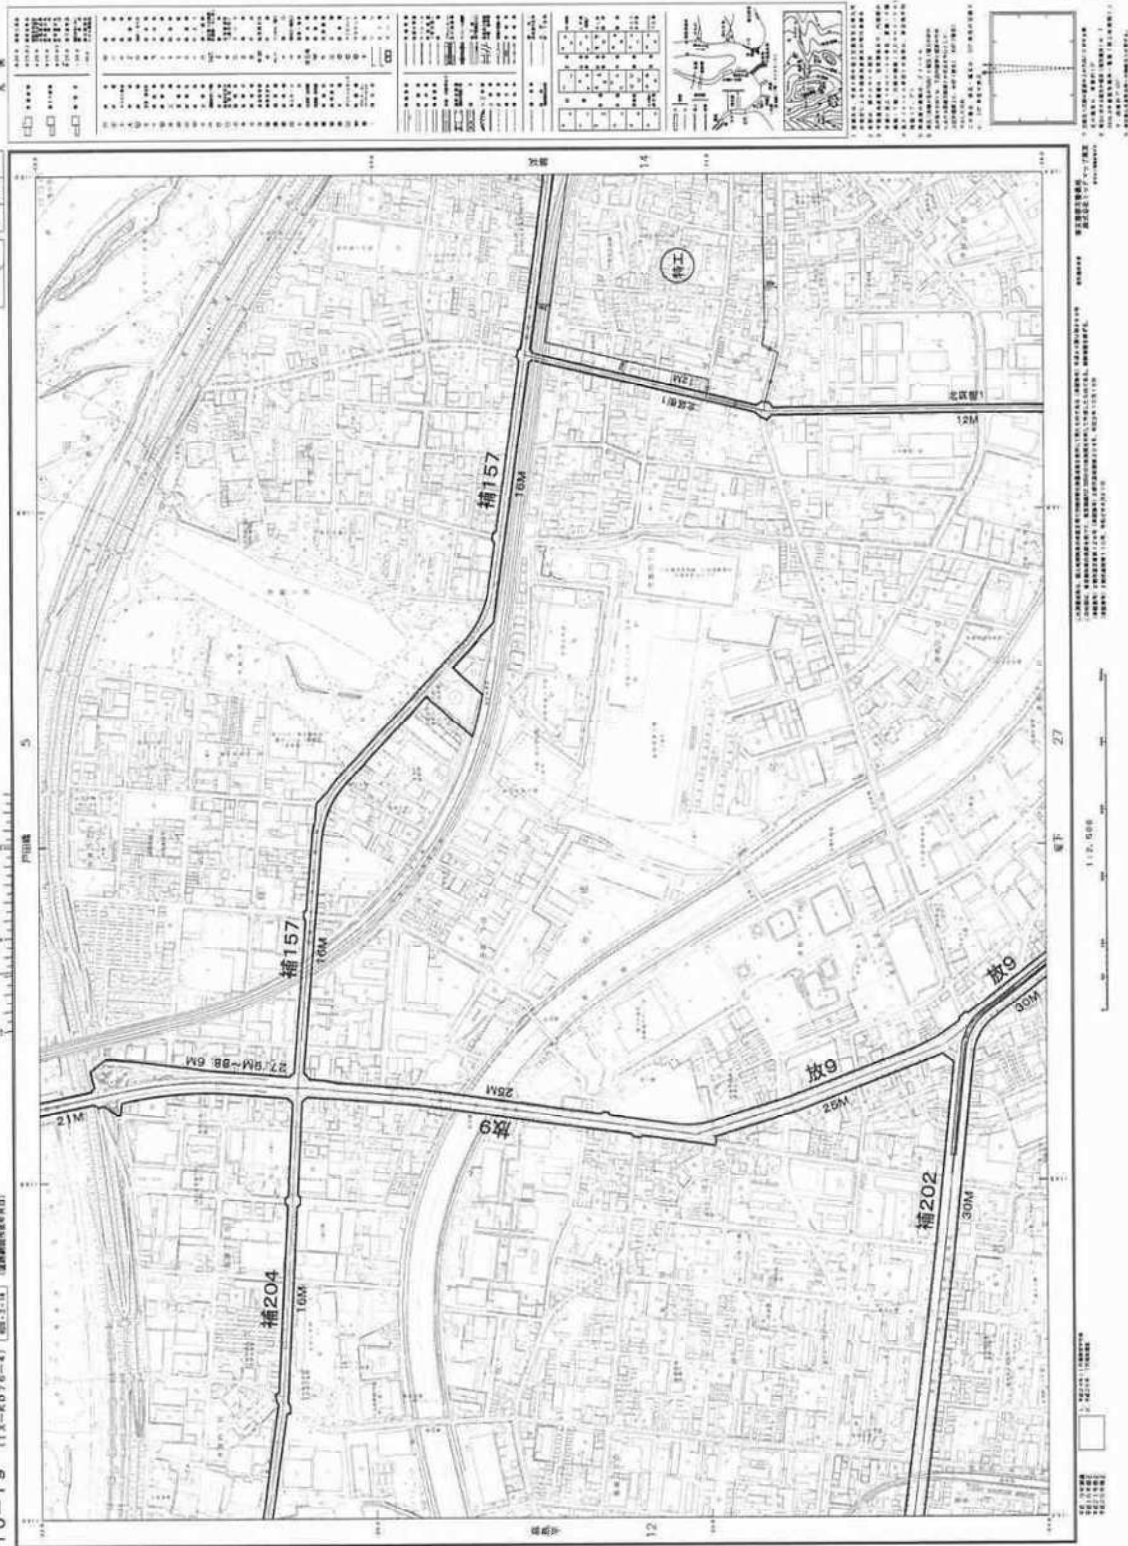

北区 特別用途地区 浮間


1:2,500 東京都計画特別工業地区（北区決定）計画図 014
10-20 (1X-KD77-3) [図2-1E] (建設部計画課)

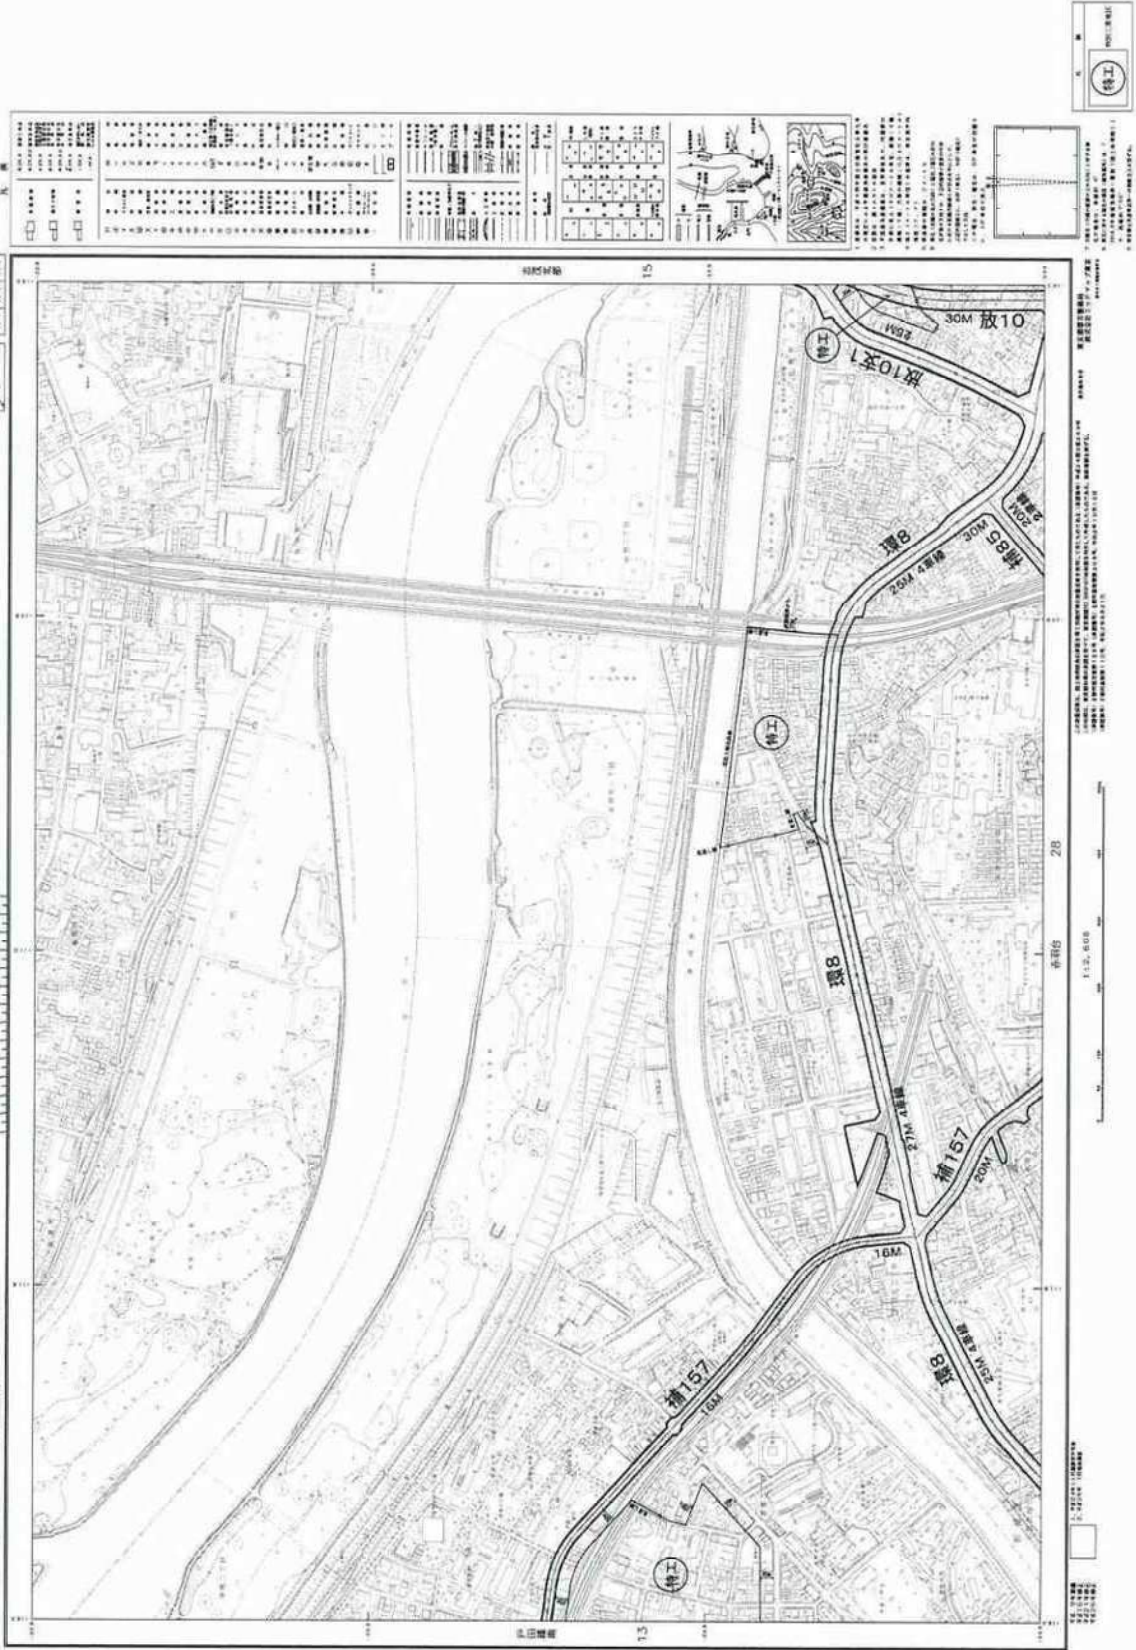

志茂北部

北区 特別用途地区


1:2,500 東京都計画特別工業地区（北区決定）計画図 015
11-16 (1X-KD77-4) (012-15) (建築部局作成図)

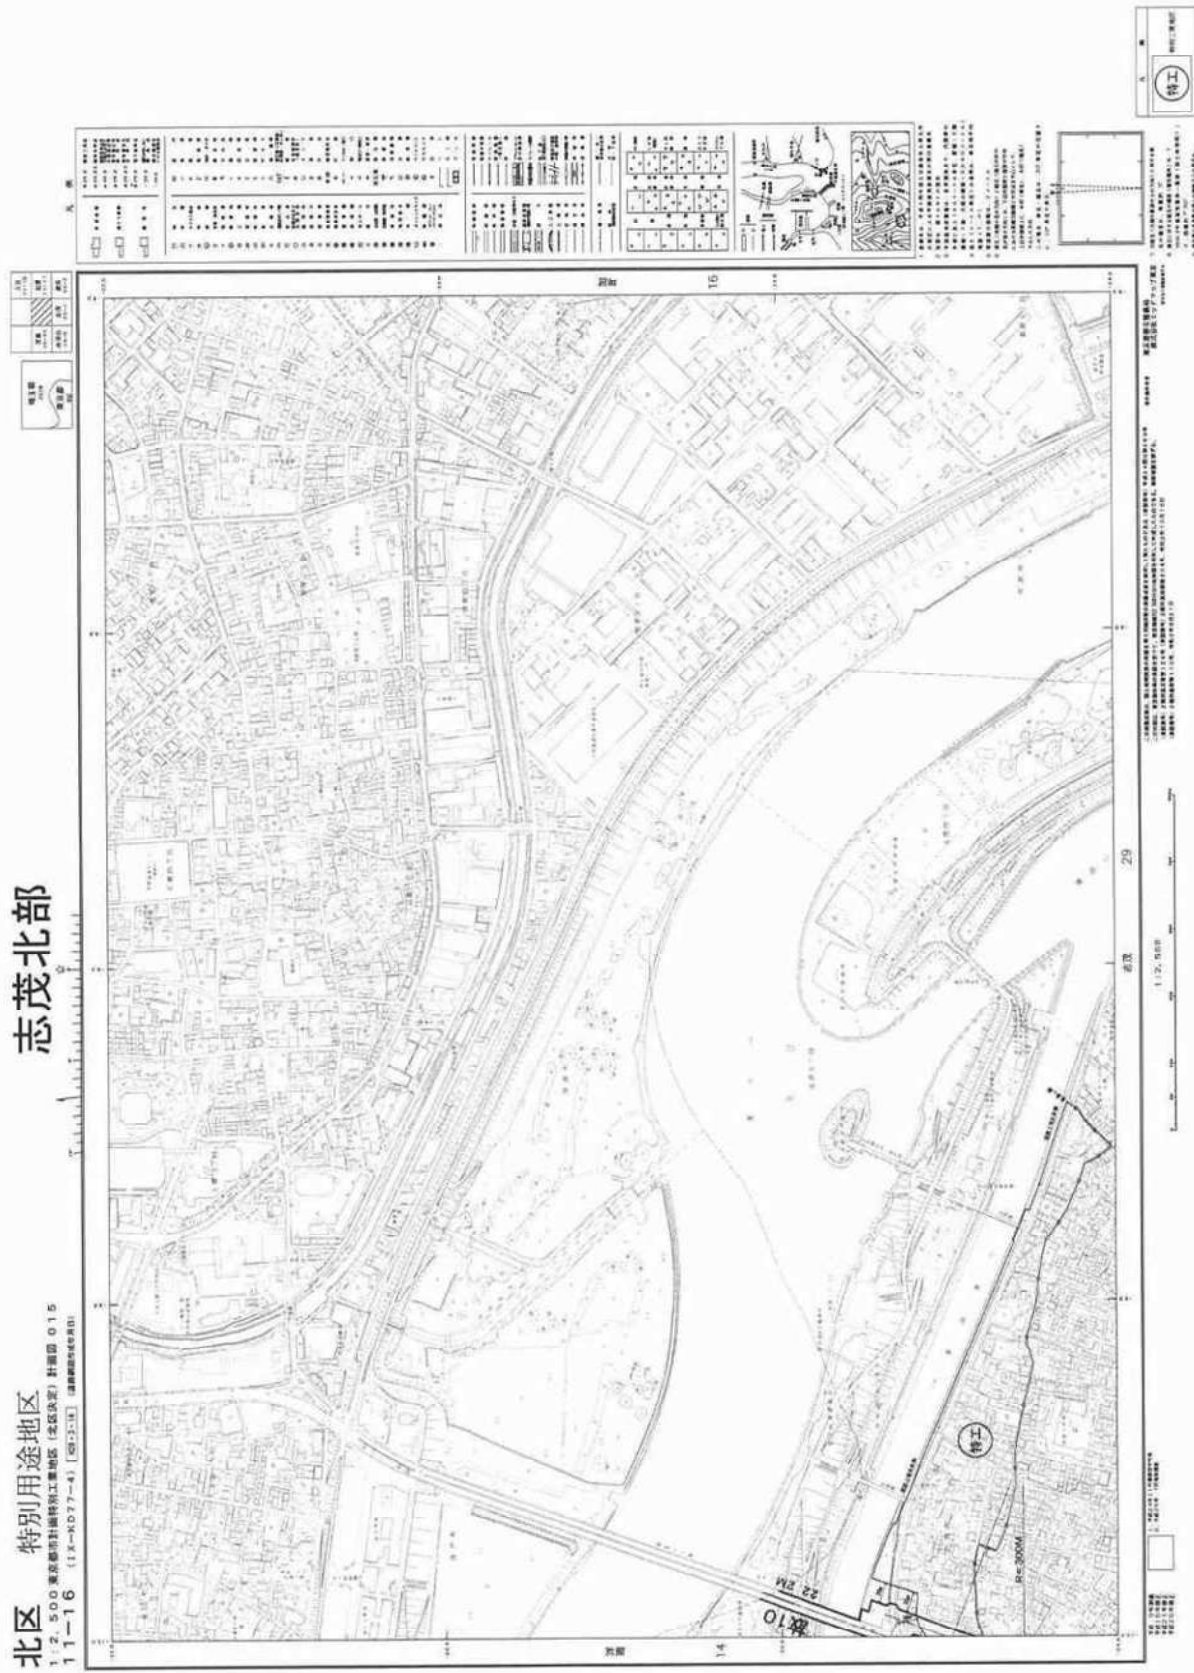


赤羽台

北区 特別用途地区

1-2,500東京都市計画特別工業地区(北区決定)計画図 028
19-5 (1X-KD87-1) (第2-3-1) (建築部作成)

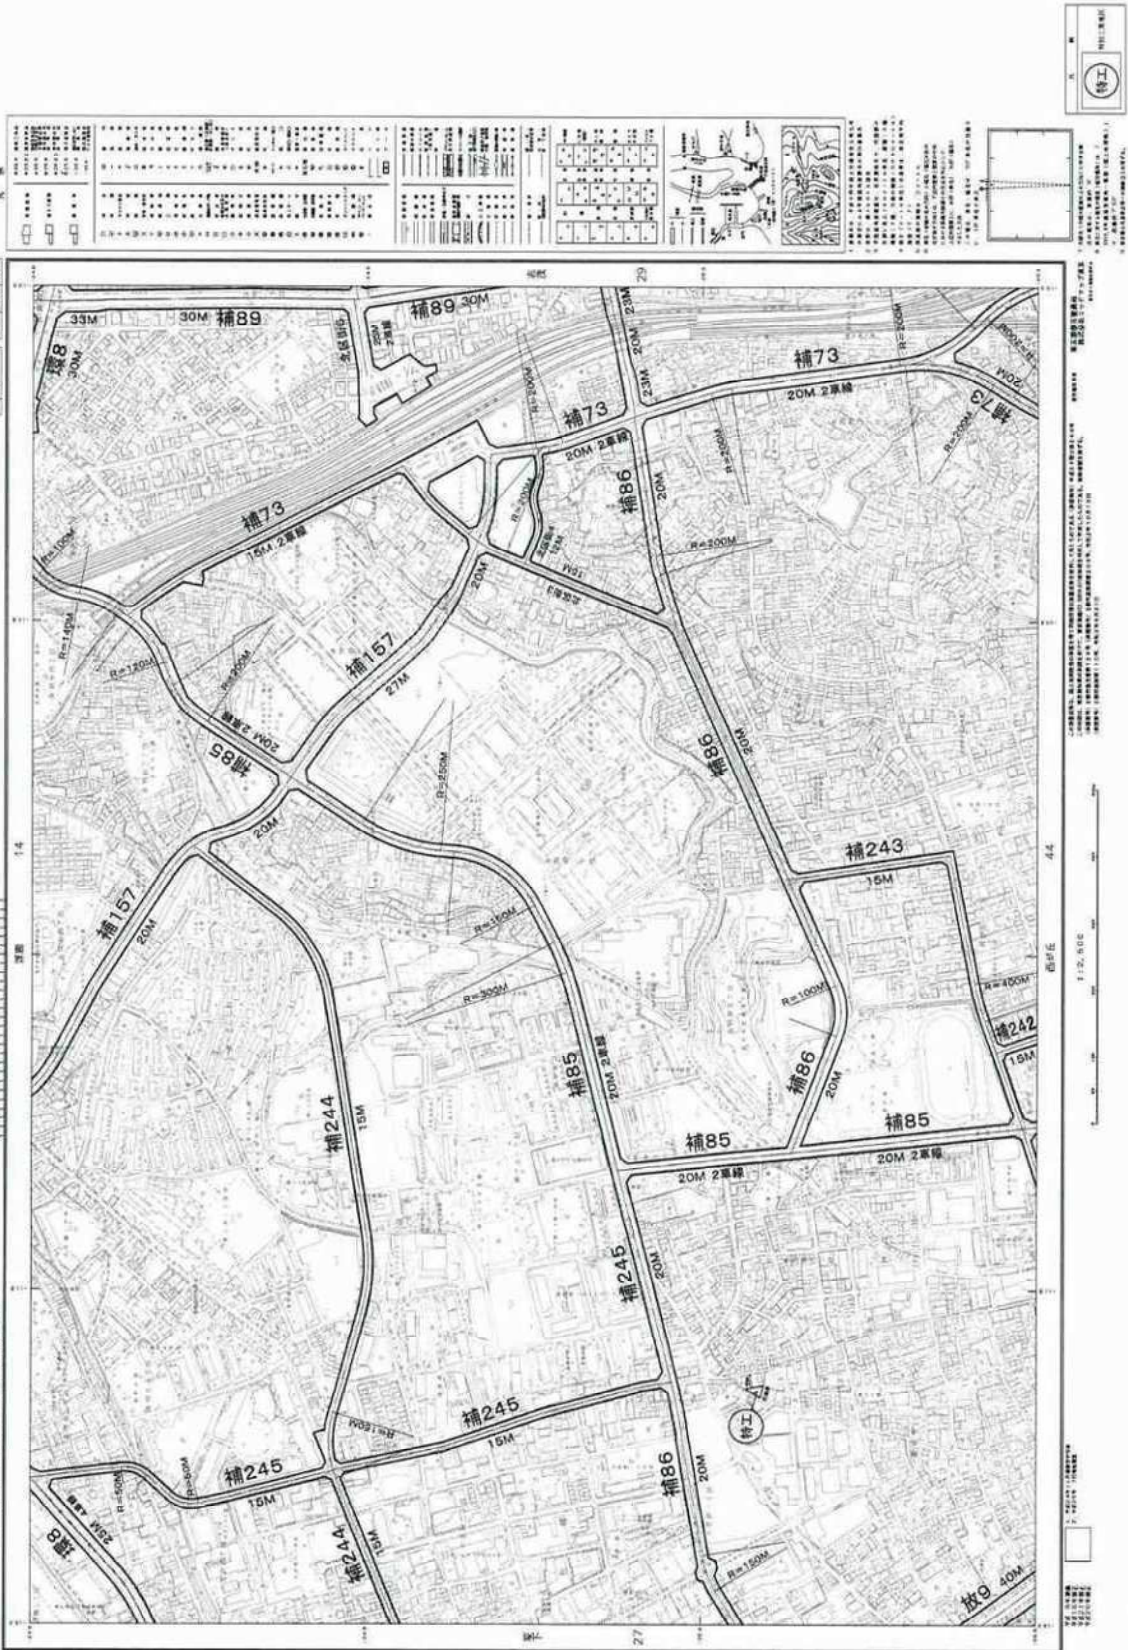



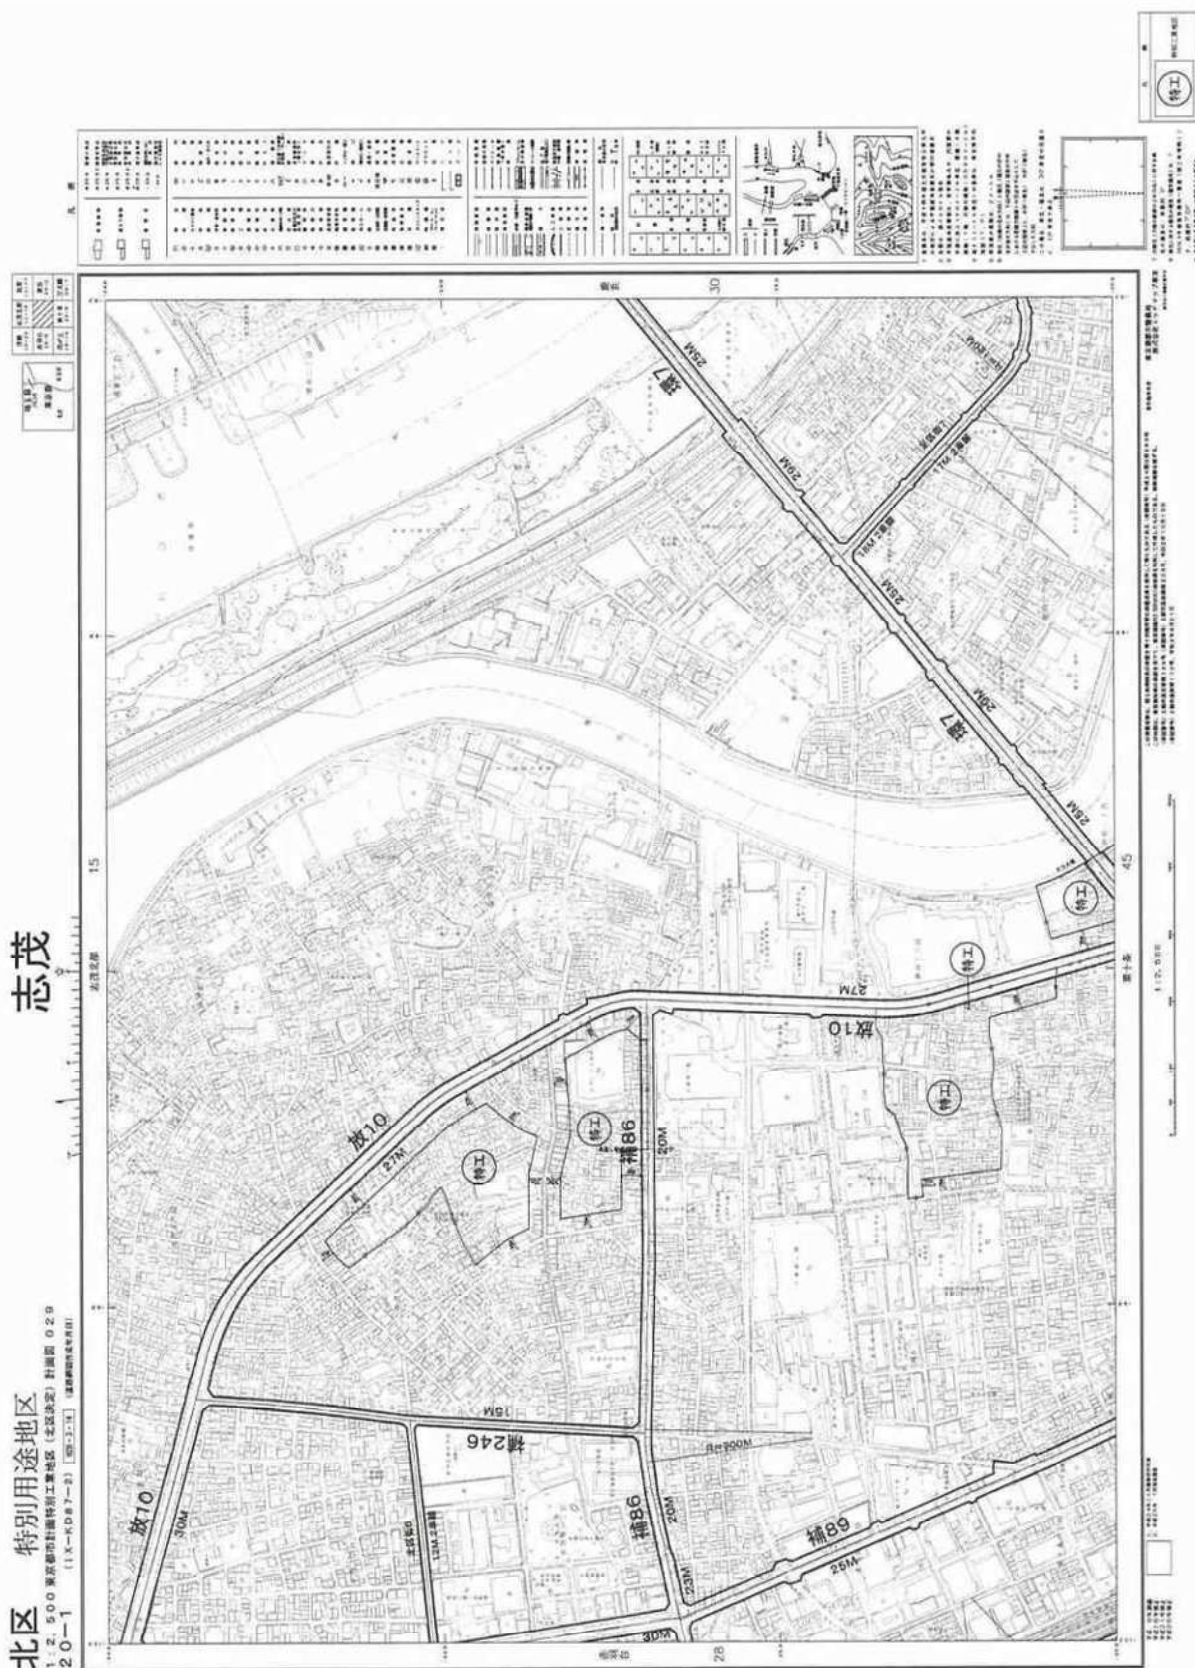

西が丘

北区 特別用途地区


1-2-500 東京都特別区部特別工業地区（北区特定）計画図 0.44
19-10 (1X-KD87-3) (昭33-4) (昭33-4) (昭33-4)

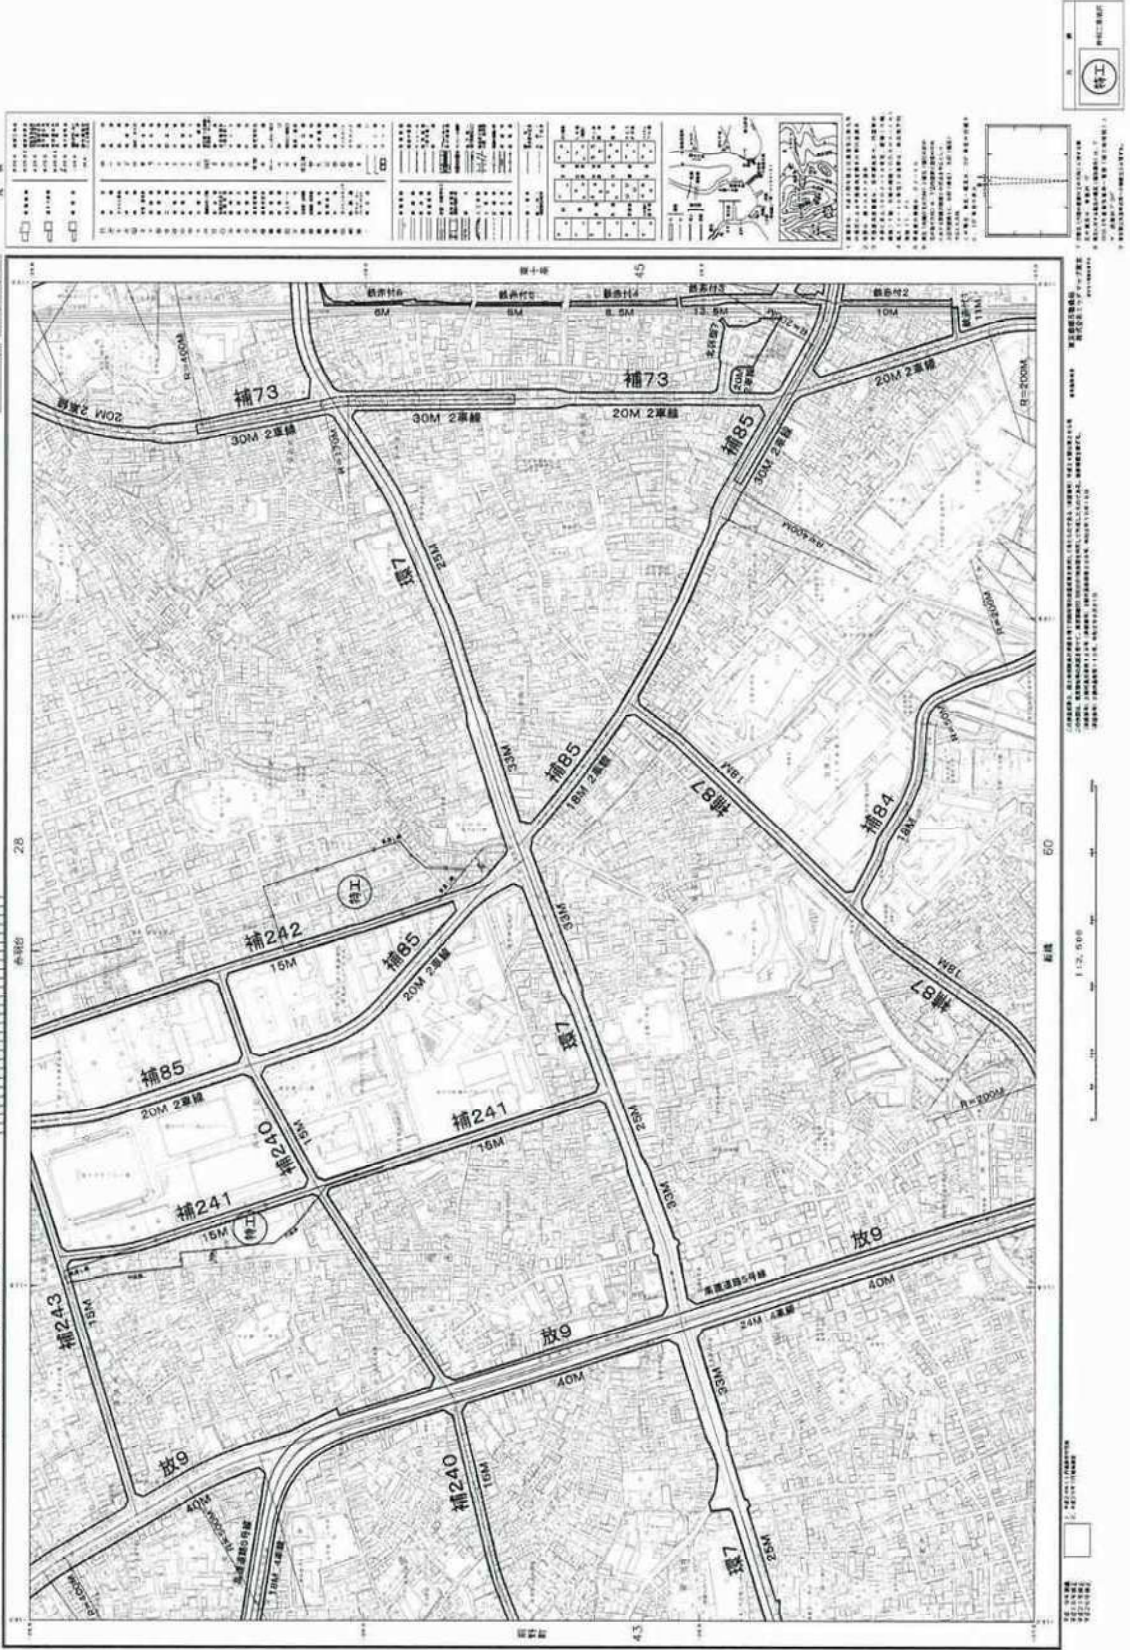

東十条

北区 特別用途地区

1:2,500 東京都特別用途地区（北区決定）計画図 045
20-6 (1)X-MD87-4 (昭23.4) (昭和26年4月)

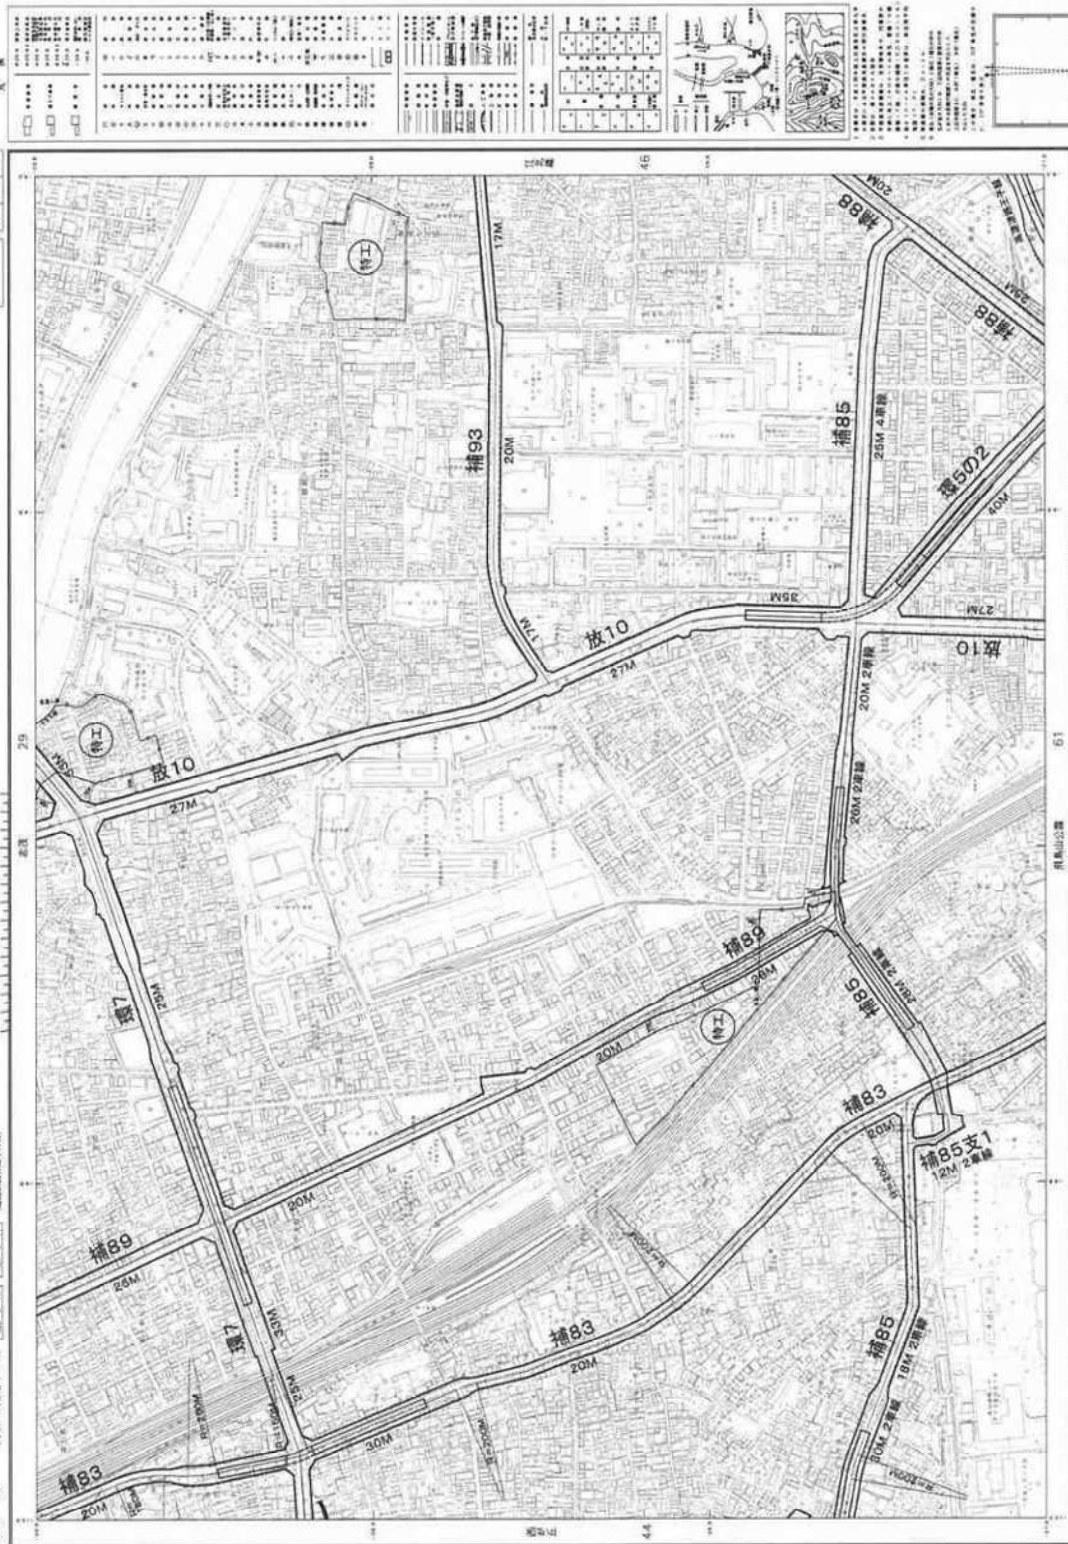


北区

北区 特別用途地区

1:2.500 東京都市計画特別工業地区（北區決定）計画図 046
20-7 (IX-K088-3) (59-3-14) (建築省建設省刊)


(IX-KO88-3) [09-3-16] (通商部行政課)

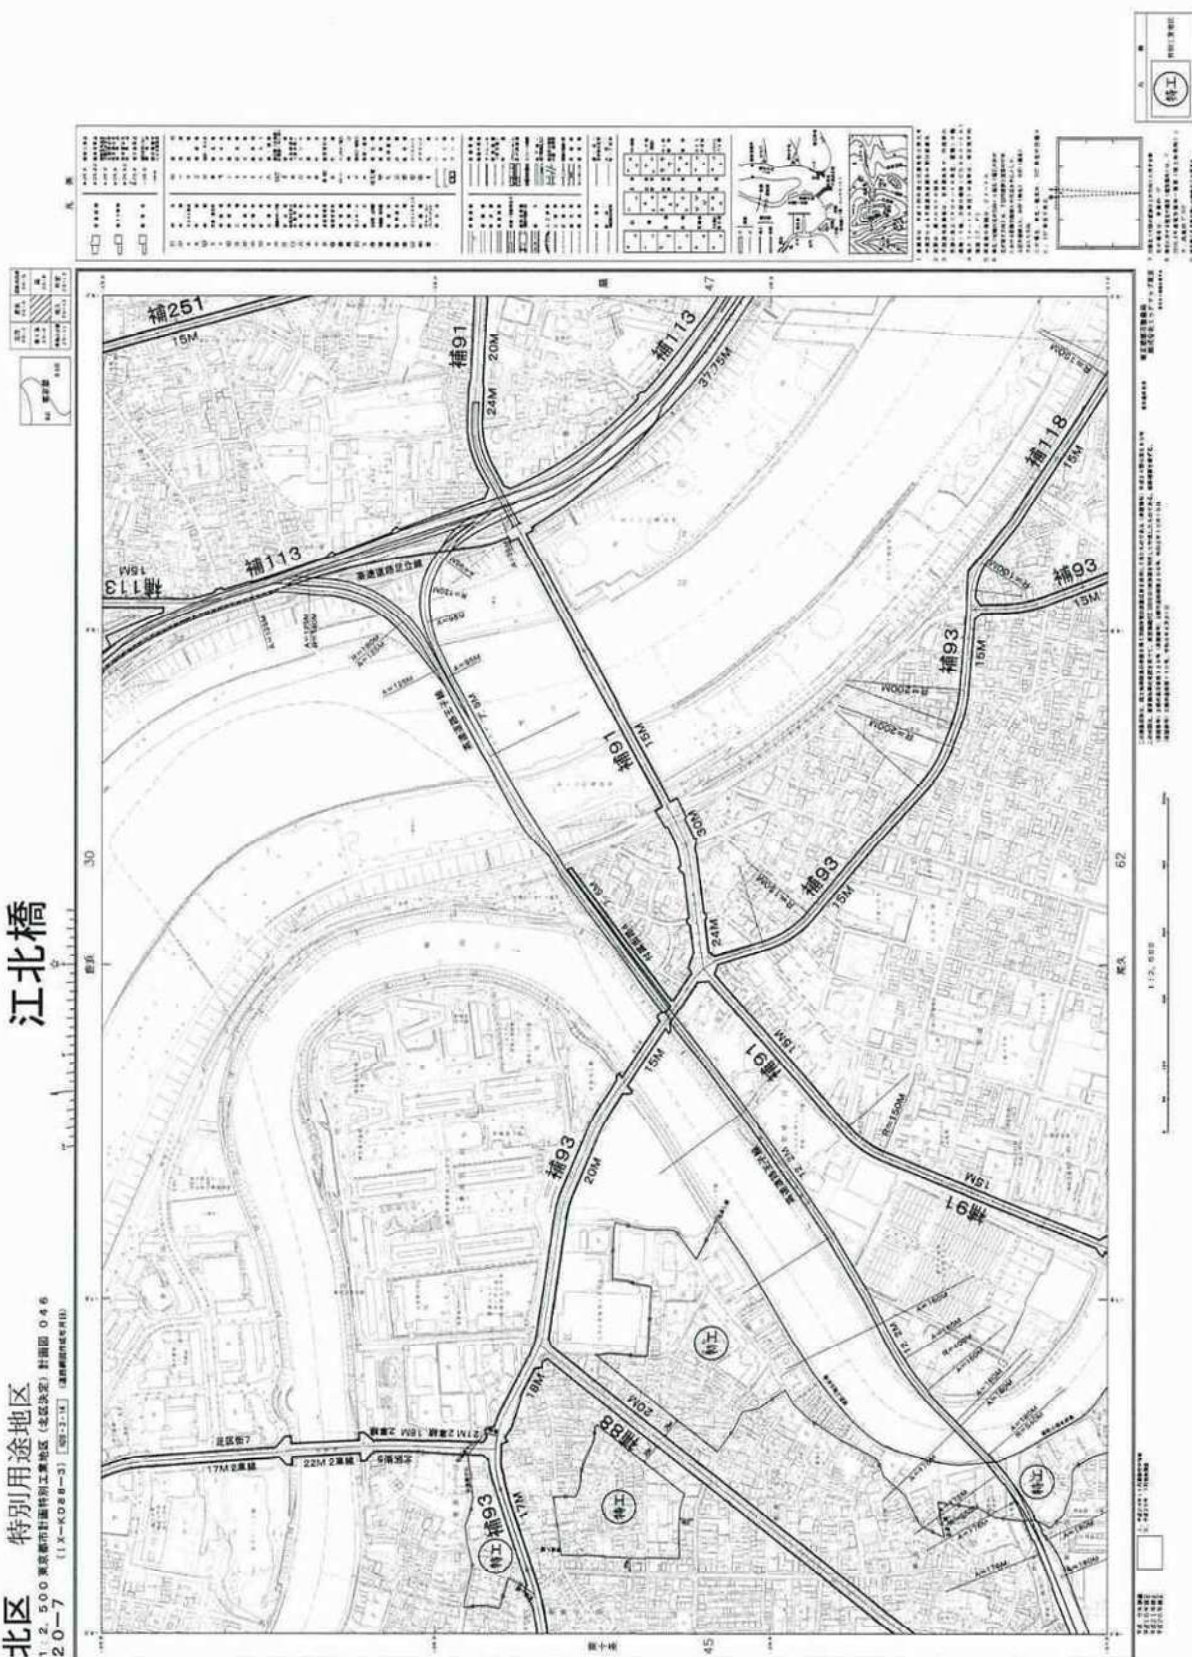

北区 特別用途地区

尾久

1:2,500 東京都計画特別用途地区（本区決定）計画図 062
20-12 (1)X-K09第-1) (昭23-14) (建設省の認可を得た)


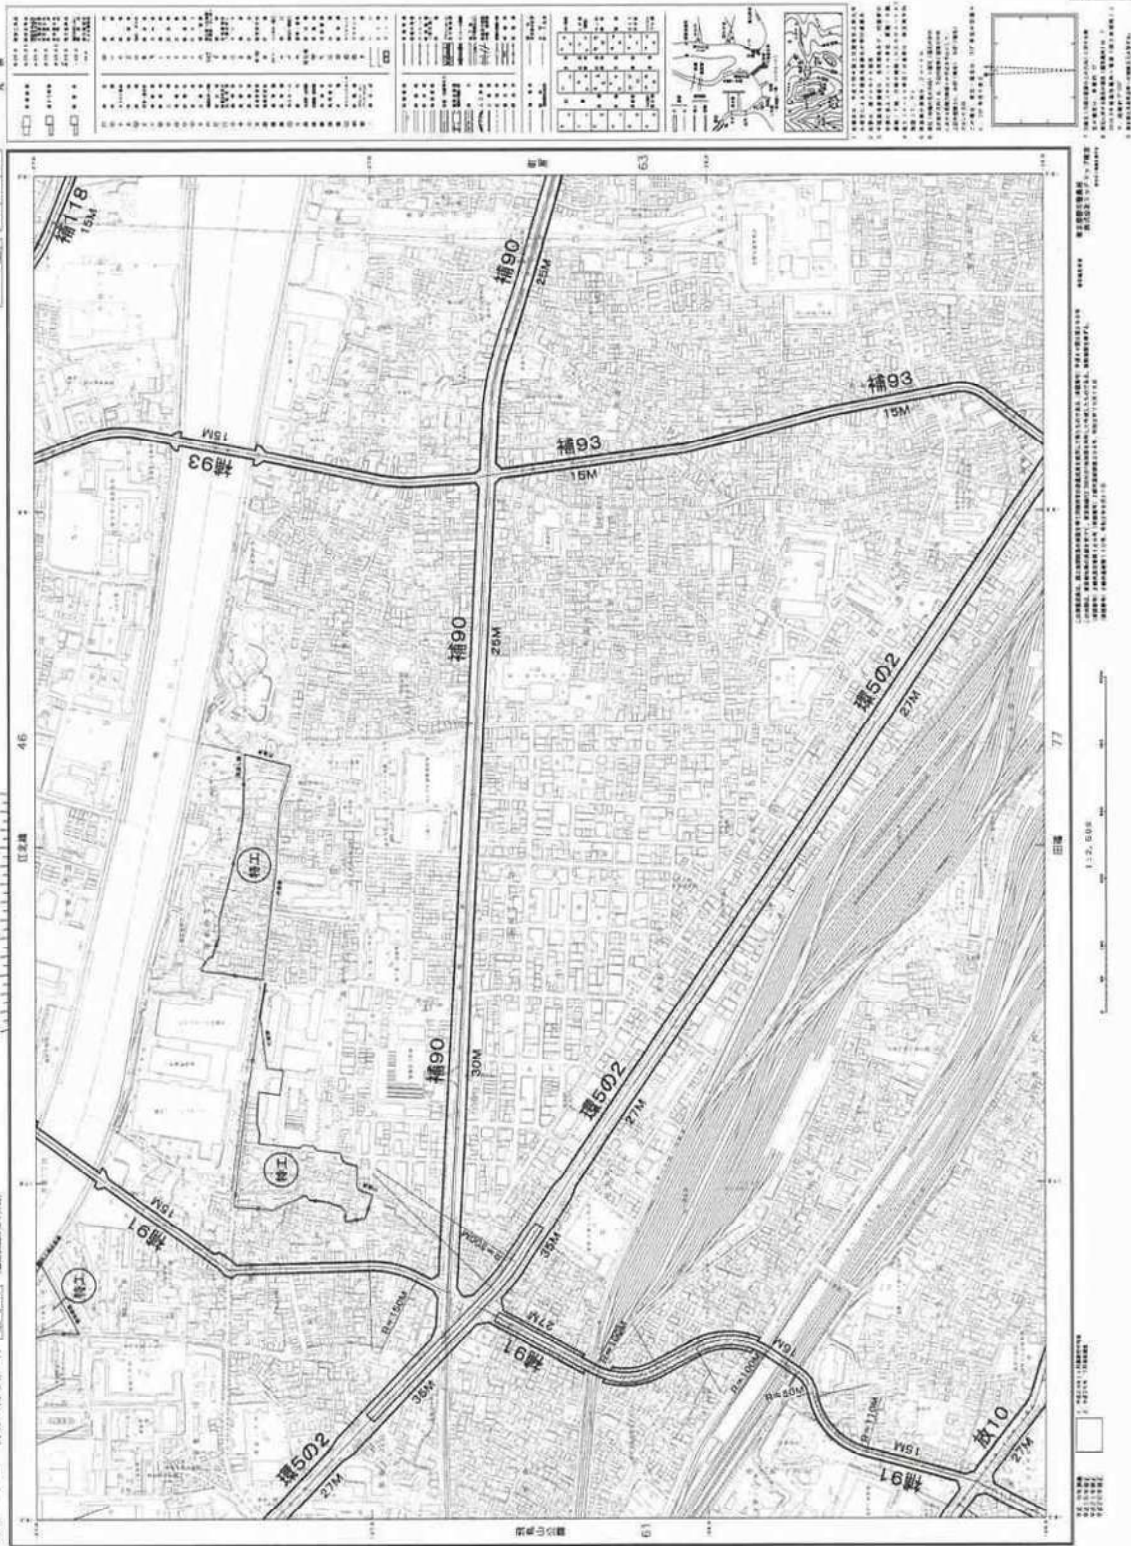


北池袋


北区 特別用途地区

1.2.500 東京都計画特別工業地区（北区決定）計画図 075

19-20 (1X-KD97-3) [50-2.14] [50-2.25] [50-2.34] (建築部局作成資料)

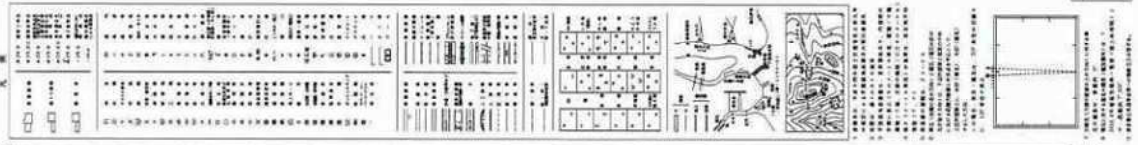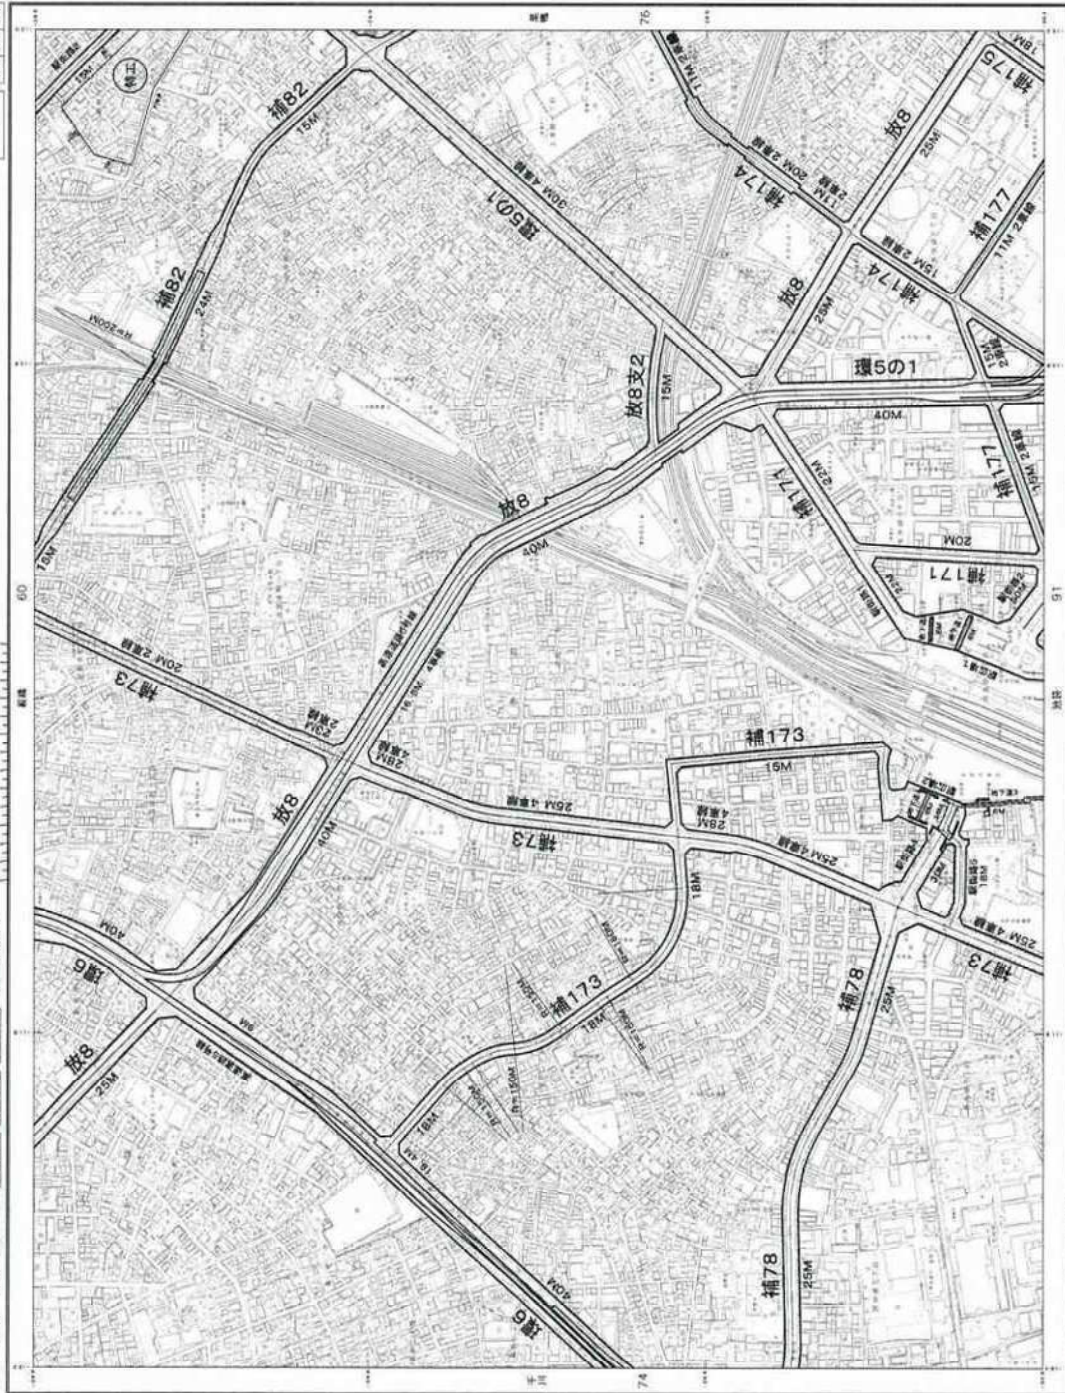


北区 特别用途地区

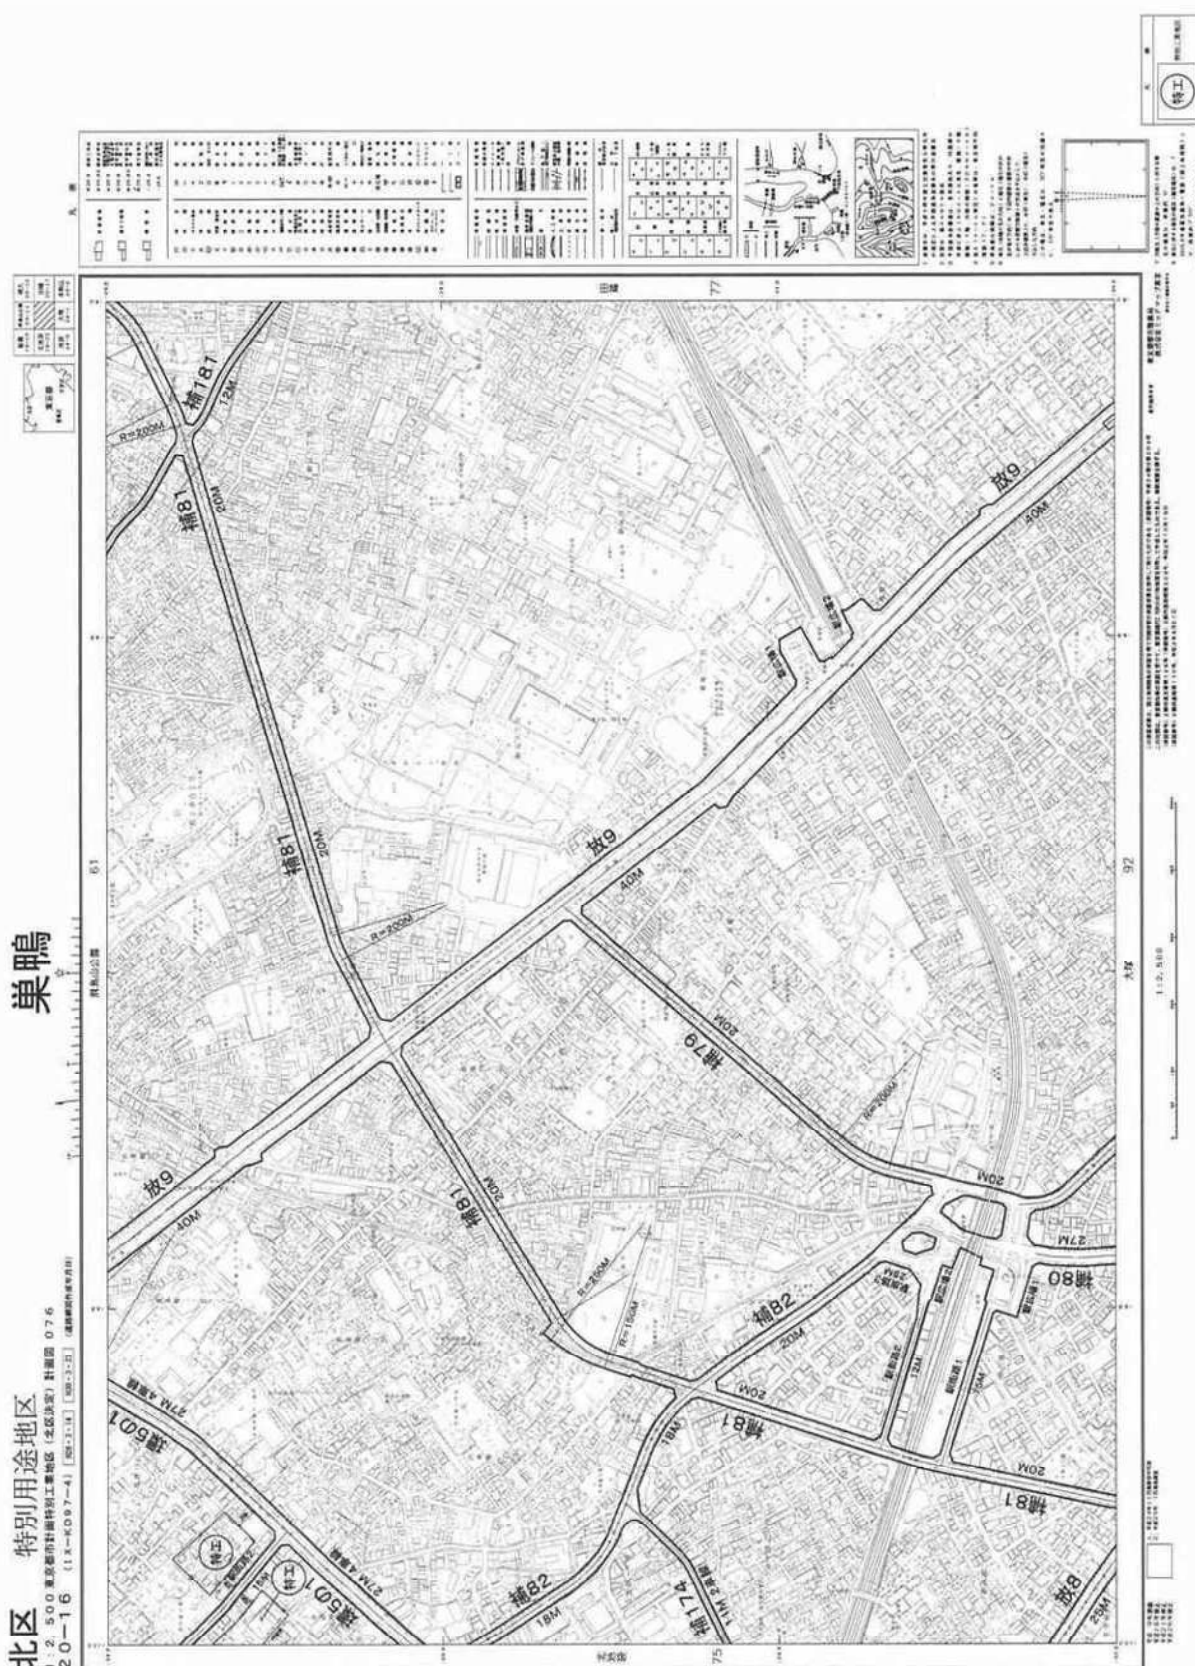

田端

北區 特別用途地区


1:2,500 東京都特別用途地区(北區)計画図 077
20-17 (1X-KD98-3) (55-3-4) (東京都建設局)

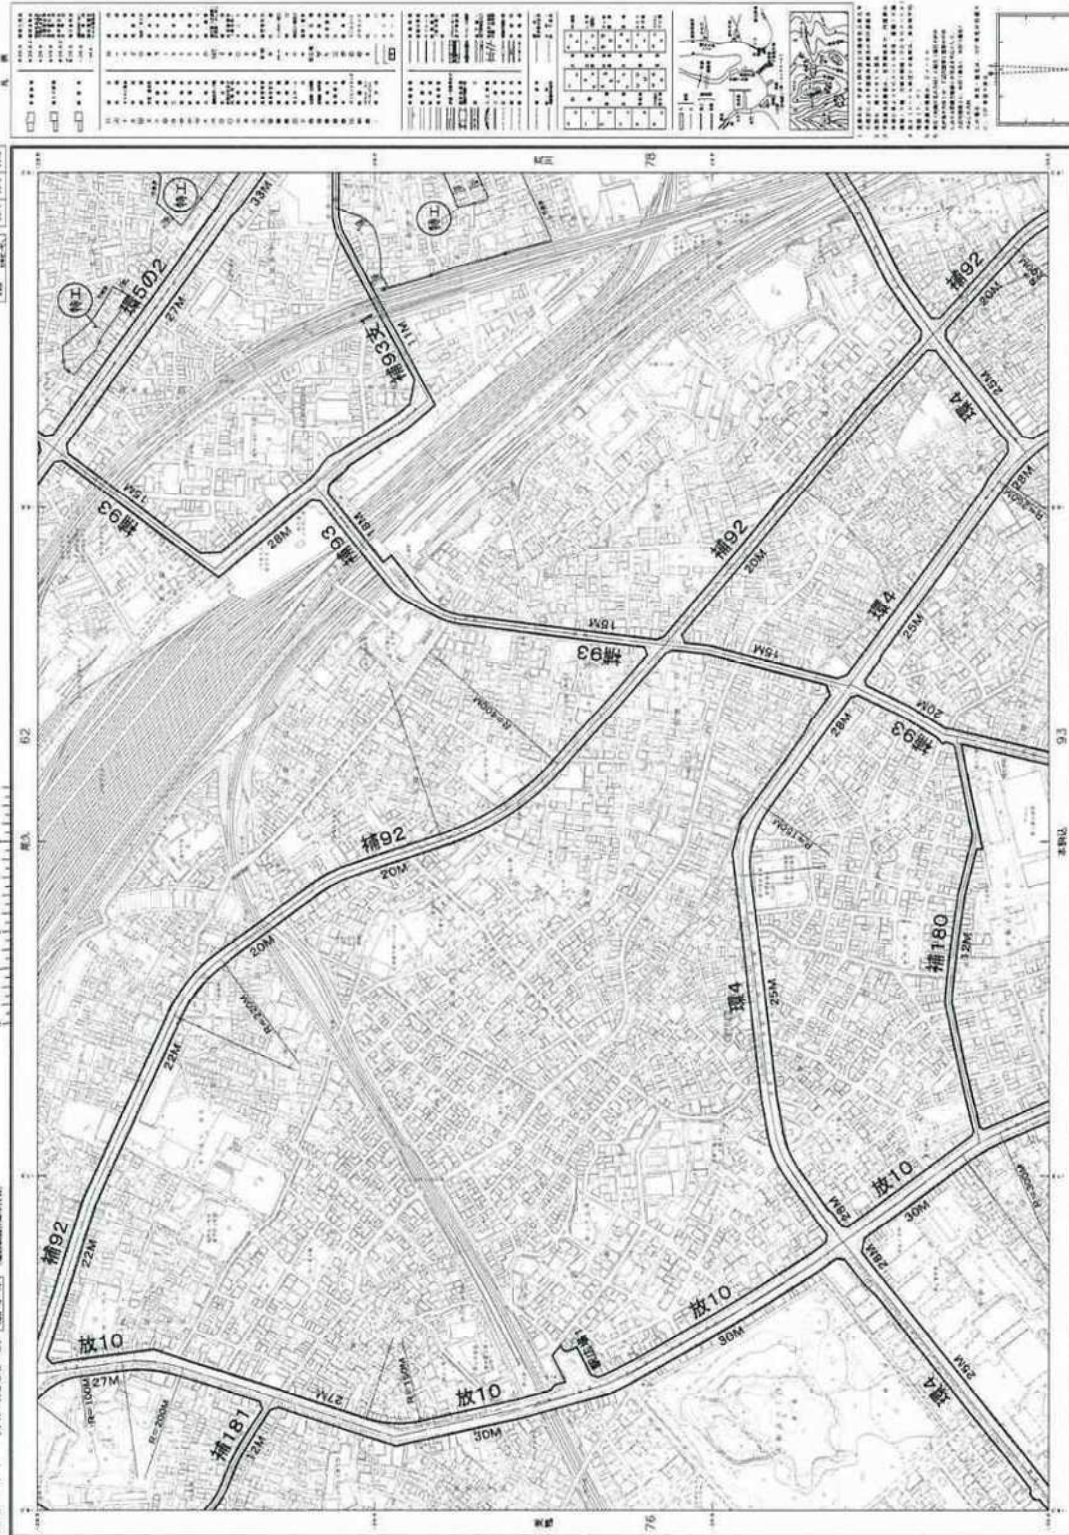

北区 特別用途地区

1:2,500 東京都計画特別工事地区（本区決定）計画図 07 第
20-18 (1X-4098-4) (国土地院蔵)

荒川

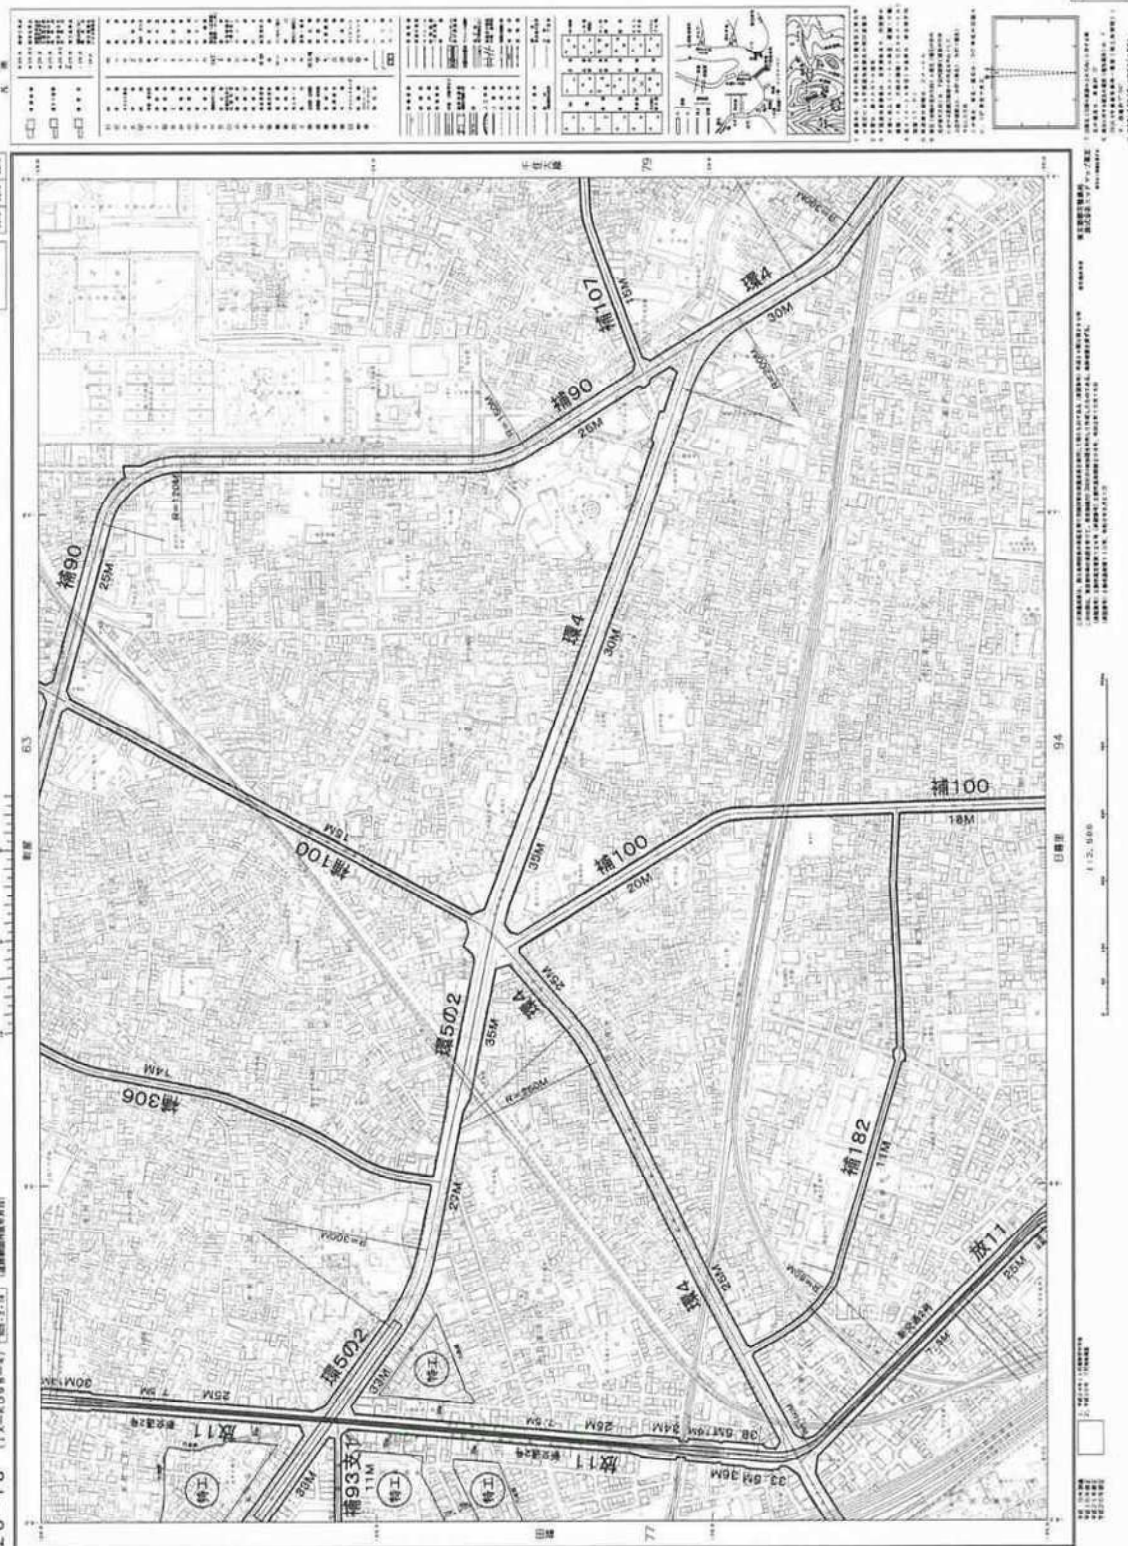

日影条例見直し調査

区市町村名	北区
-------	----

番号	図解番号	起算図 通し番号	見直し箇所	変更内容			変更前						変更後						変更理由				
				現行内容(条例改正の有無)	変更の有無	図面修正の有無	別表		規制		用途地域	容積率(%)	高度地区	面積(m ²)	規制		用途地域	容積率(%)		高度地区	面積(m ²)		
							種類	項	建築時期	規制値					規制時間・源定面	建築時期						規制値	規制時間・源定面
1	19-5	1068	赤羽一丁目	○	×	○	第五	10	f	(二)	5h/3h/4m	近商	300	指定なし	0.1106		なし	商業	600	指定なし	0.1096	境界の基準としていた地形地物の位置・形状が変化したことに伴い、用途地域の区域を変更するため。	
2	20-11	2002	堀船一丁目		×	○	第一	5	e	(一)	4h/2.5h/4m	準工	200	第2種	0.0131		e	(一)	4h/2.5h/4m	300	第3種	0.0123	境界の基準としていた地形地物の位置・形状が変化したことに伴い、用途地域の区域を変更するため。
3	20-11	2005	堀船一丁目		×	○	第三 第四	63 16	e	(一)	4h/2.5h/4m	近商	300	第3種	0.2021		なし	商業	500	指定なし	0.2021	境界の基準としていた地形地物の位置・形状が変化したことに伴い、用途地域の区域を変更するため。	
4	19-5	2006	赤羽西二丁目		×	○	第一	2	d	(一)	3h/2h/4m	一中	150	第2種	0.0922		f	(二)	5h/3h/4m	300	指定なし	0.0922	境界の基準としていた地形地物の位置・形状が変化したことに伴い、用途地域の区域を変更するため。
5	20-11	30	西ヶ原二丁目		○	×	第一 第四	4 16	f	(二)	5h/3h/4m	近商	300	第3種	0.6351		e	(一)	4h/2.5h/4m	300	第3種	0.6338	当該地及び近隣の都市計画や規制と整合を図るため、条例(別表)を変更し、別表3 63の項に西ヶ原二丁目を追加する。 ※図面修正は無いが、別表に前丁目の記載がないため、変更後の図面としない。
6	20-6	18	王子六丁目		○	×	なし	なし	なし	なし	なし	近商	300	指定なし	0.3548		f	(二)	5h/3h/4m	300	指定なし	0.3548	当該地及び近隣の都市計画や規制と整合を図るため、条例(別表)を変更し、別表5 10の項に王子六丁目を追加する。 ※図面修正は無いが、別表に前丁目の記載がないため、変更後の図面としない。
7																							
8																							
区市町村名	北区
東京都日影による中高層建築物の高さの制限に関する条例案	

※この様式は、条例改正の必要がある場合のみ、作成してください。

改正後の別表第2から第5について、下記フォーマットに従い、変更がある項のみ記載してください。

(注意事項)

- ・必要のない別表のフォーマットは削除してください。
- ・地域地区の記載方法は、「図面作成要領」の新旧対照図の作成方法に記載している略称で記載してください。
- ・項を新設する場合は、「新」と記載してください。なお、改正内容が項ずれのみの場合は、回答する必要はありません。

(別表第3) 別表第一による規制値と異なる規制値とする区域

項	区域	地域地区			規制値
		地域	容積率	高度地区	
63	北区のうち、志茂三丁目、志茂四丁目、赤羽西三丁目、赤羽西四丁目、西が丘一丁目、神谷二丁目、神谷三丁目、十 条仲原一丁目、十条仲原二丁目、上十条一丁目、上十条二丁目、上十条三丁目、上十条四丁目、中十条二丁目、中十 条三丁目、岸町二丁目、豊島二丁目、王子一丁目、滝野川一丁目、滝野川二丁目、滝野川三丁目、滝野川五丁目、滝 野川六丁目、西ヶ原一丁目、西ヶ原二丁目、西ヶ原三丁目、西ヶ原四丁目、上中里一丁目、上中里二丁目、上中里三 丁目及び堀船一丁目の各地内の区域	近商	300	3種	(一)

(別表第5) 別表第一による規制値と異なる規制値とする区域

項	区域	地域地区			規制値	測定面
		地域	容積率	高度地区		
10	北区のうち、赤羽一丁目、赤羽西一丁目、赤羽西二丁目、赤羽西四丁目、豊島一丁目、豊島二丁目、王子 一丁目、王子二丁目及び王子六丁目の各地内の区域	近商	300	なし	(二)	4.0m

区市町村名	北区
東京都日影による中高層建築物の高さの制限に関する条例 新旧対照表	

※この様式は、条例改正の必要がある場合のみ、作成してください。

条例改正の必要な別表第2から第5について、下記フォーマットに従い、変更がある項のみ記載してください。
(注意事項)

- ・改正部分は、赤字とし、下線を引いて下さい。
- ・必要のない別表のフォーマットは削除してください。
- ・番号欄には、総括図の通し番号を記載してください。別表で区市全域の指定としているなど、第4条関係図書を作成しない場合は「無」と記載してください。
- ・地域地区の記載方法は、「図面作成要領」の新旧対照図の作成方法に記載している略称で記載してください。
- ・項を新設する場合は、「新」と記載してください。なお、改正内容が項ずれのみの場合は、回答する必要はありません。

改正後					改正前				
(別表第3) 別表第一による規制値と異なる規制値とする区域					(別表第3) 別表第一による規制値と異なる規制値とする区域				
番 号	項	区域	地域地区			地域	容積率	高度 地区	規制値
27	63	北区のうち、志茂三丁目、志茂四丁目、赤羽西三丁目、赤羽西四丁目、西が丘一丁目、神谷二丁目、神谷三丁目、十条仲原一丁目、十条仲原二丁目、上十条一丁目、上十条二丁目、上十条三丁目、上十条四丁目、中十条二丁目、中十条三丁目、岸町二丁目、豊島二丁目、王子一丁目、滝野川一丁目、滝野川二丁目、滝野川三丁目、滝野川五丁目、滝野川六丁目、西ヶ原一丁目、西ヶ原二丁目、西ヶ原三丁目、	近商	300	3種	(一)			
		北区のうち、志茂三丁目、志茂四丁目、赤羽西三丁目、赤羽西四丁目、西が丘一丁目、神谷二丁目、神谷三丁目、十条仲原一丁目、十条仲原二丁目、上十条一丁目、上十条二丁目、上十条三丁目、上十条四丁目、中十条二丁目、中十条三丁目、岸町二丁目、豊島二丁目、王子一丁目、滝野川一丁目、滝野川二丁目、滝野川三丁目、滝野川五丁目、滝野川六丁目、西ヶ原一丁目、西ヶ原二丁目、西ヶ原四丁目、	近商	300	3種	(一)			

改正後

		西ヶ原四丁目、上中里一丁目、上中里二丁目、上中里三丁目及び堀船一丁目の各地内の区域					
--	--	---	--	--	--	--	--

(別表第5) 別表第一による規制値と異なる規制値とする区域

番 号	項	区域	地域地区			規制値	測定面
			地域	容積率	高度 地区		
3 ・ 17	10	北区のうち、赤羽一丁目、赤羽西一丁目、赤羽西二丁目、赤羽西四丁目、豊島一丁目、豊島二丁目、王子一丁目、王子二丁目及び王子六丁目の各地内の区域	近商	300	なし	(二)	4.0m


改正前

		上中里一丁目、上中里二丁目、上中里三丁目及び堀船一丁目の各地内の区域					
--	--	------------------------------------	--	--	--	--	--


(別表第5) 別表第一による規制値と異なる規制値とする区域

番 号	項	区域	地域地区			規制値	測定面
			地域	容積率	高度 地区		
3 ・ 17	10	北区のうち、赤羽一丁目、赤羽西一丁目、赤羽西二丁目、赤羽西四丁目、豊島一丁目、豊島二丁目、王子一丁目及び王子二丁目の各地内の区域	近商	300	なし	(二)	4.0m


北区 日影規制図 総括図

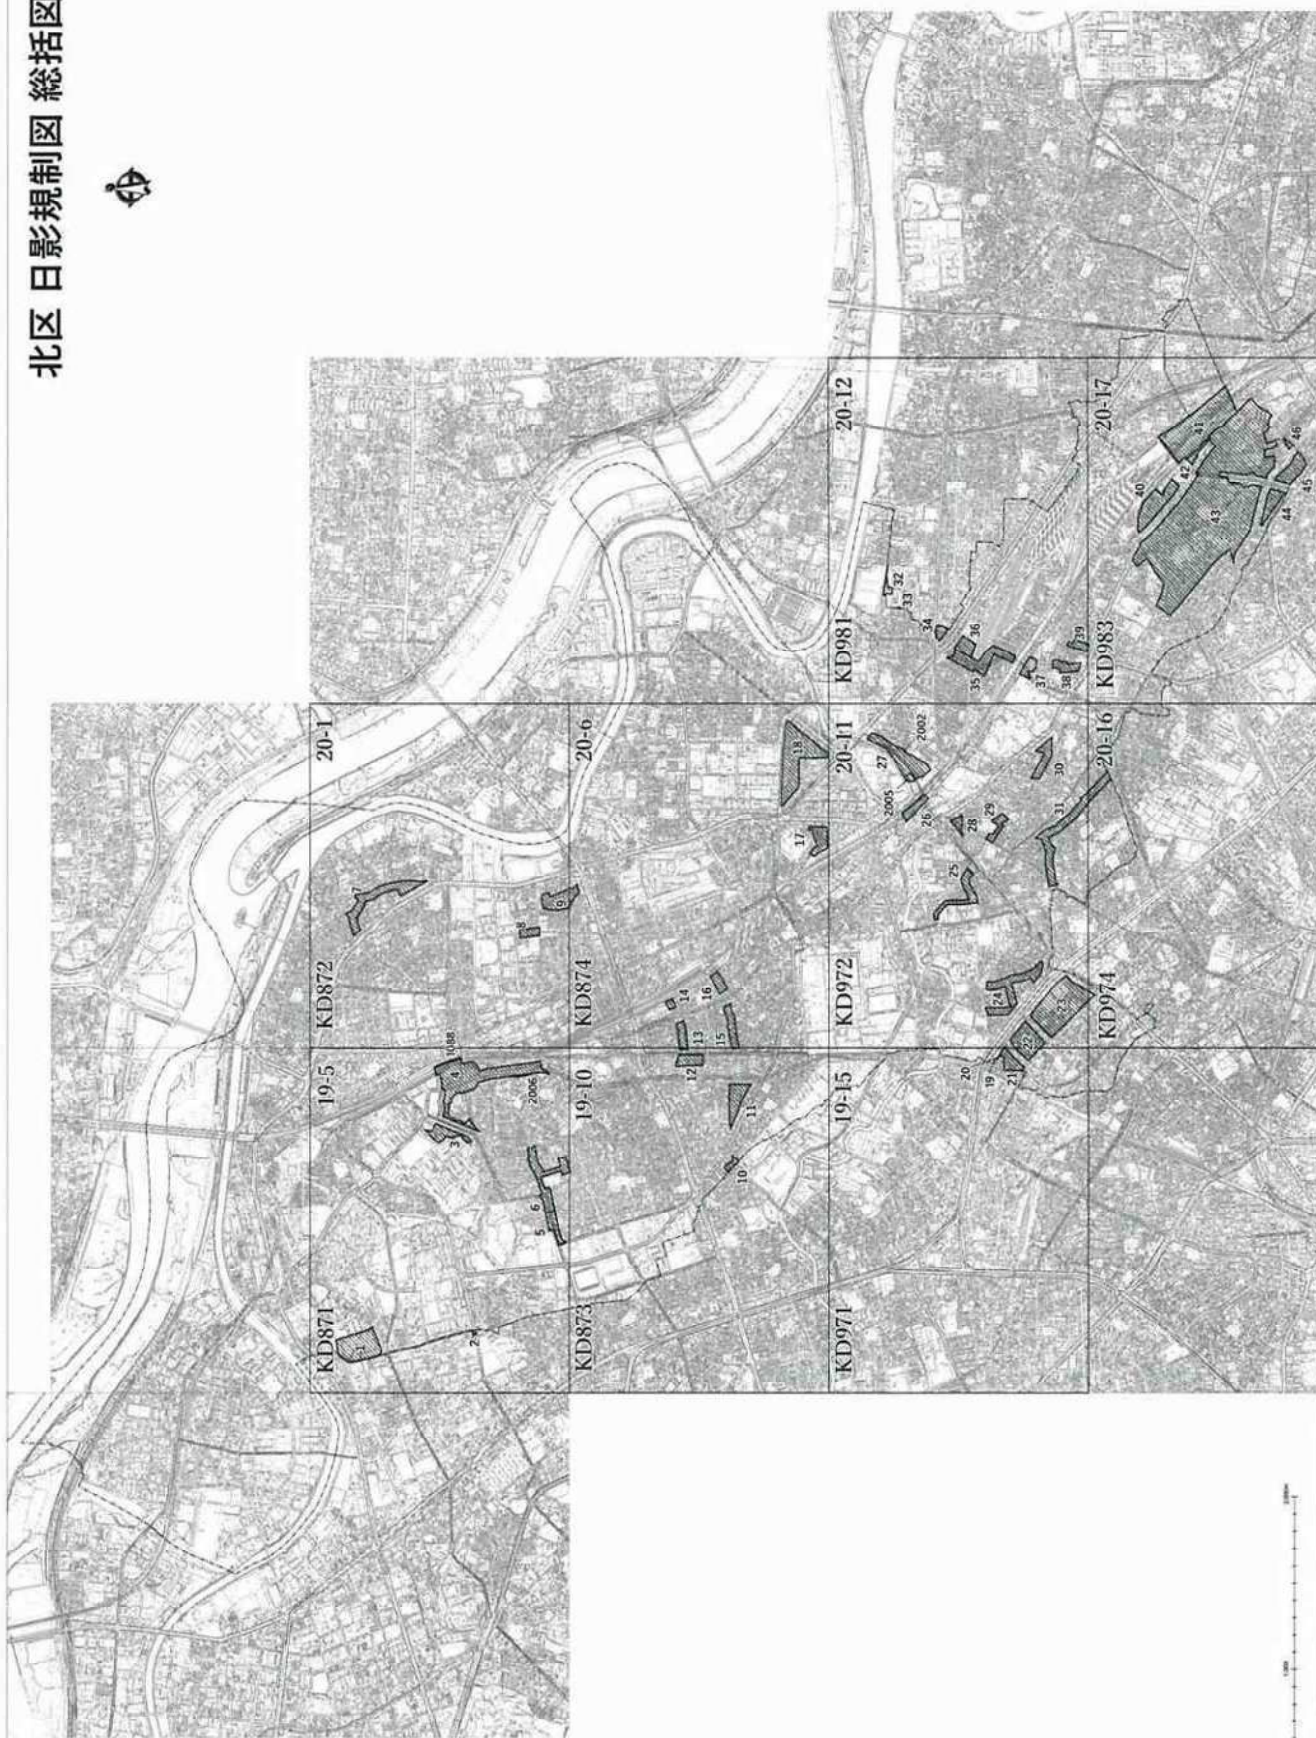


北区 日影規制図 総括図

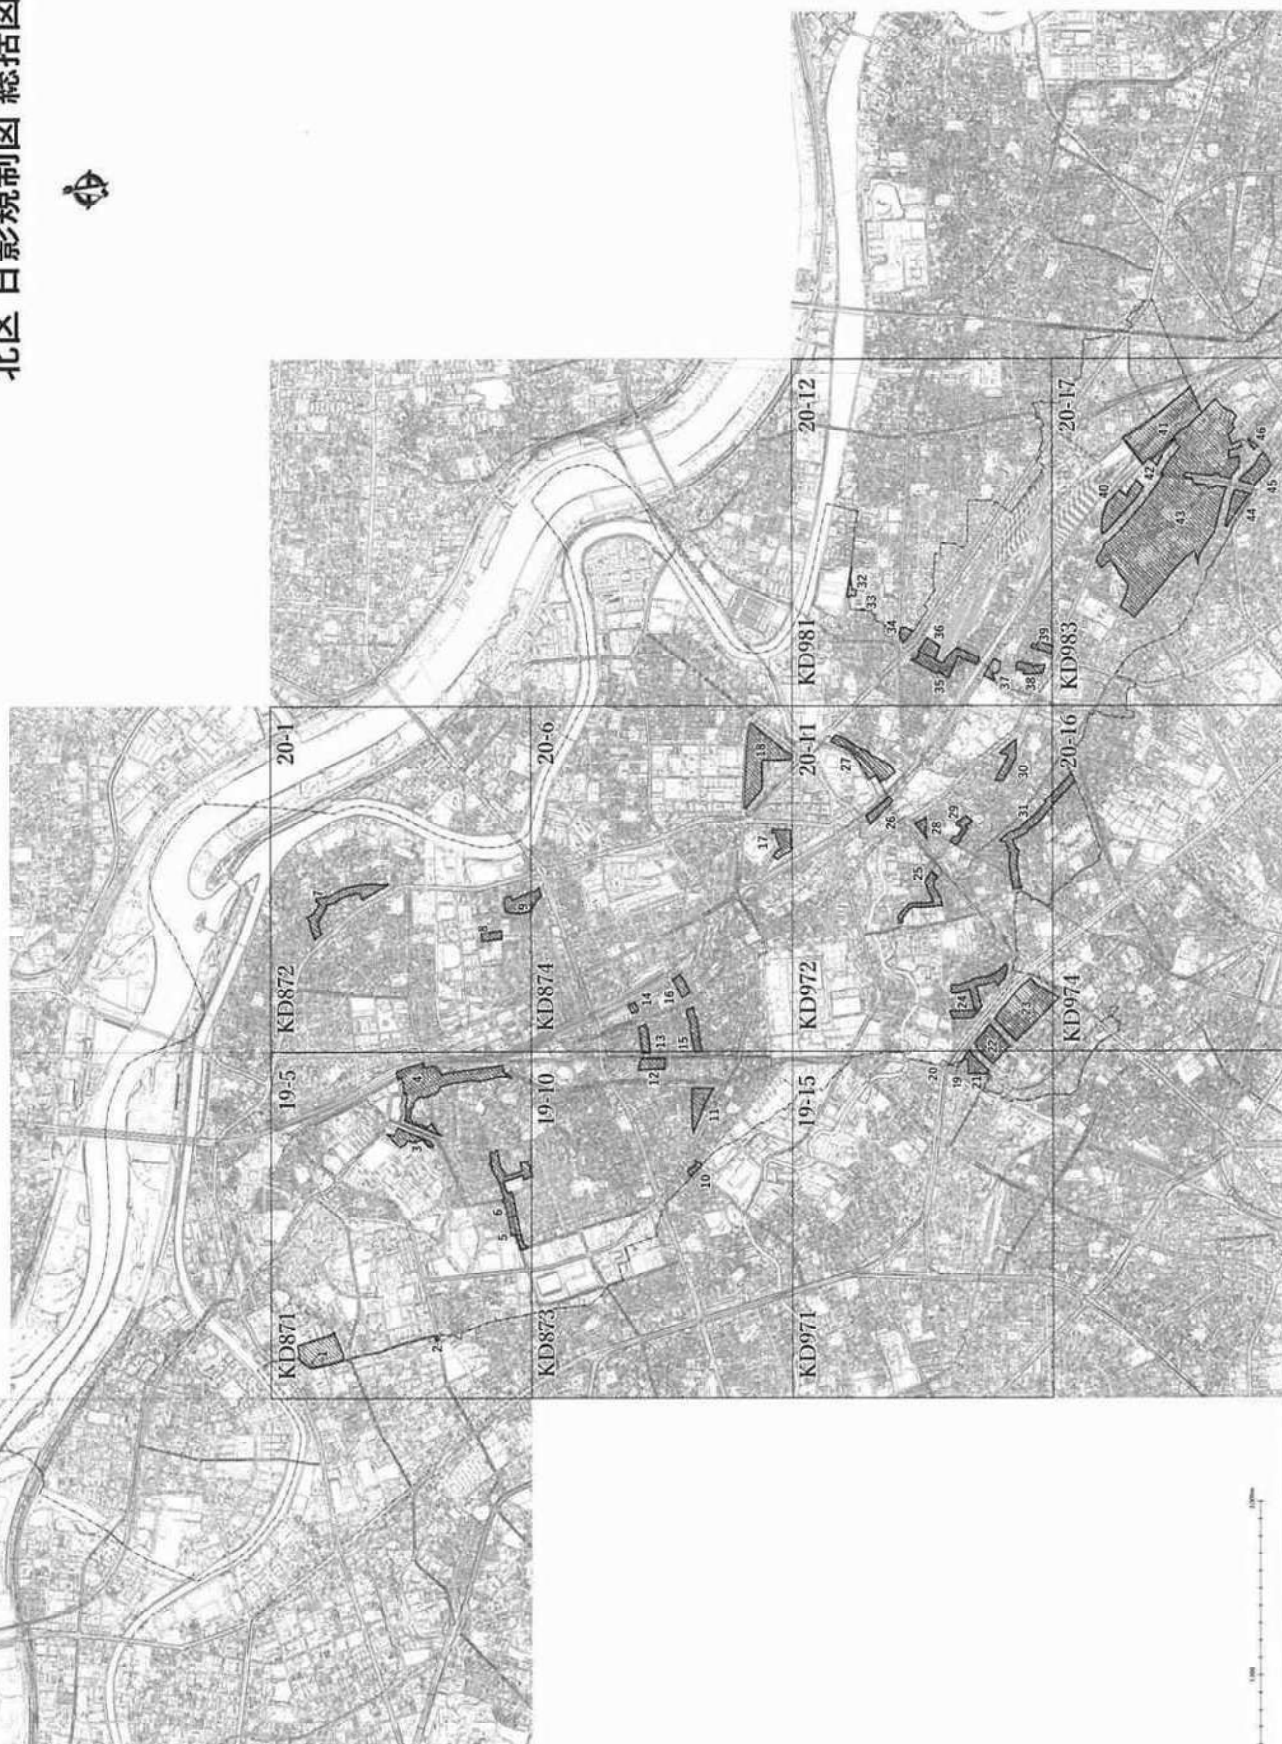

北区 日影規制図 総括図

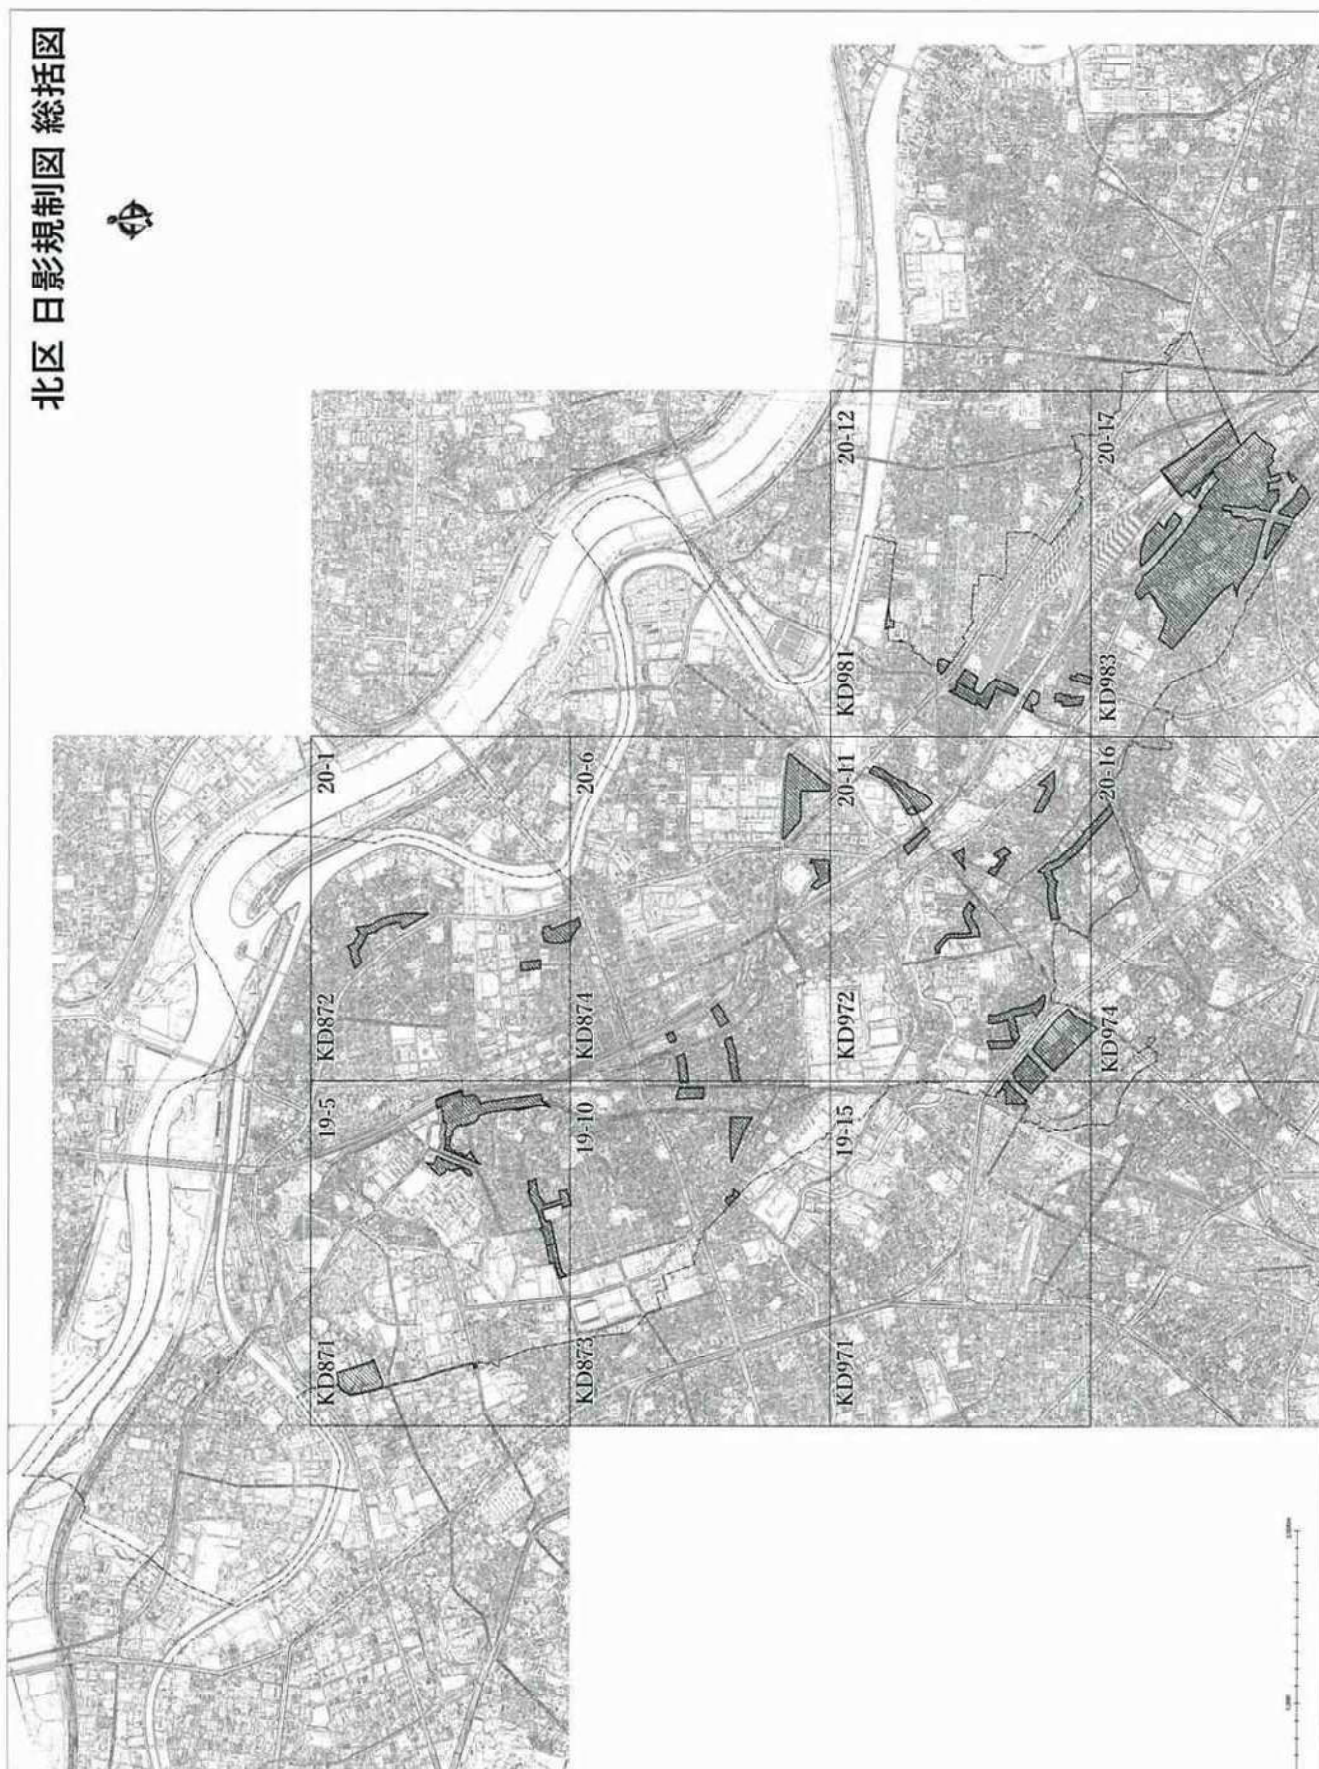

北区 日影規制図 総括図

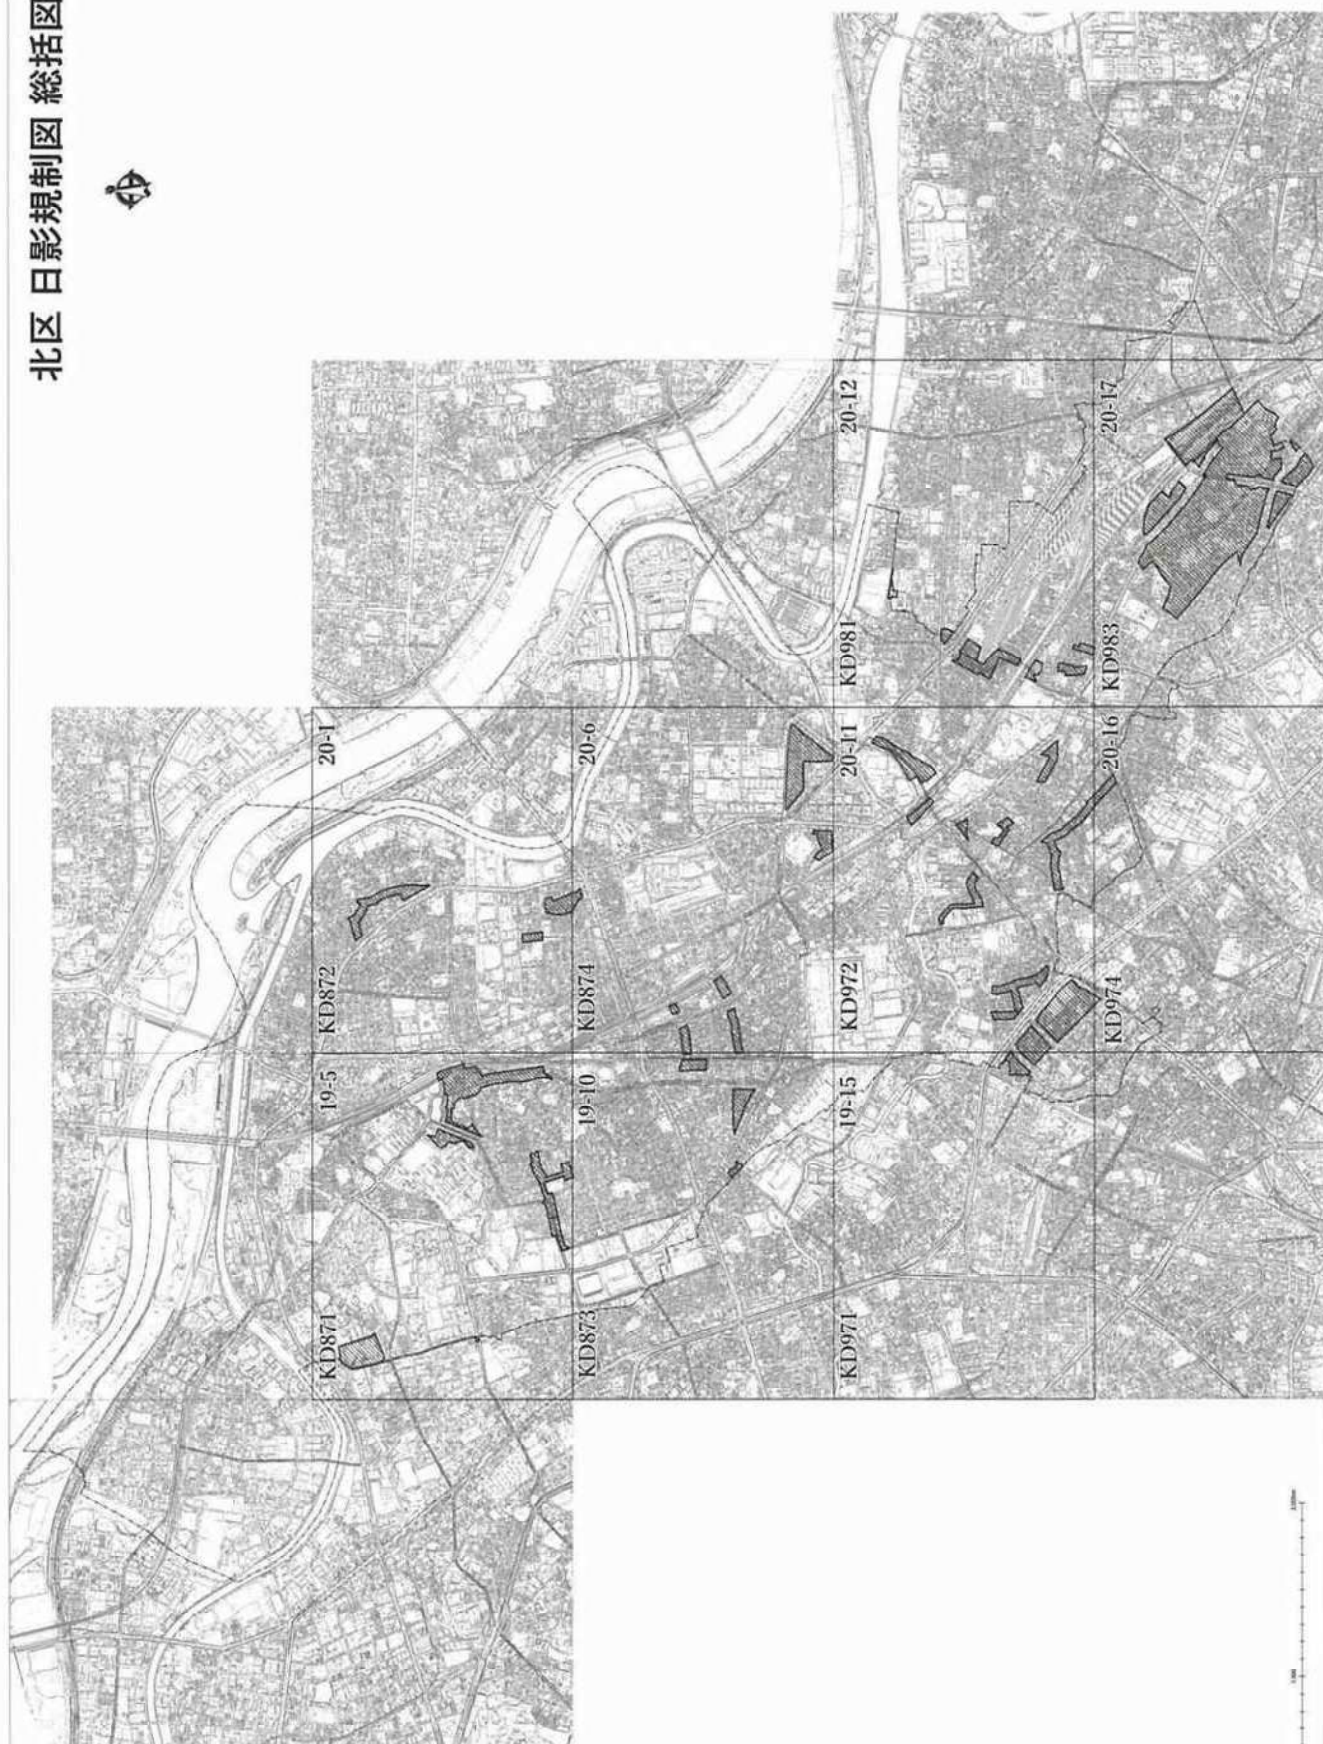


北区 日影規制

赤羽台

新旧対照図 (1/9)


19-5 (18-K-087-1) (02-2-14) (建築関係図書関係)

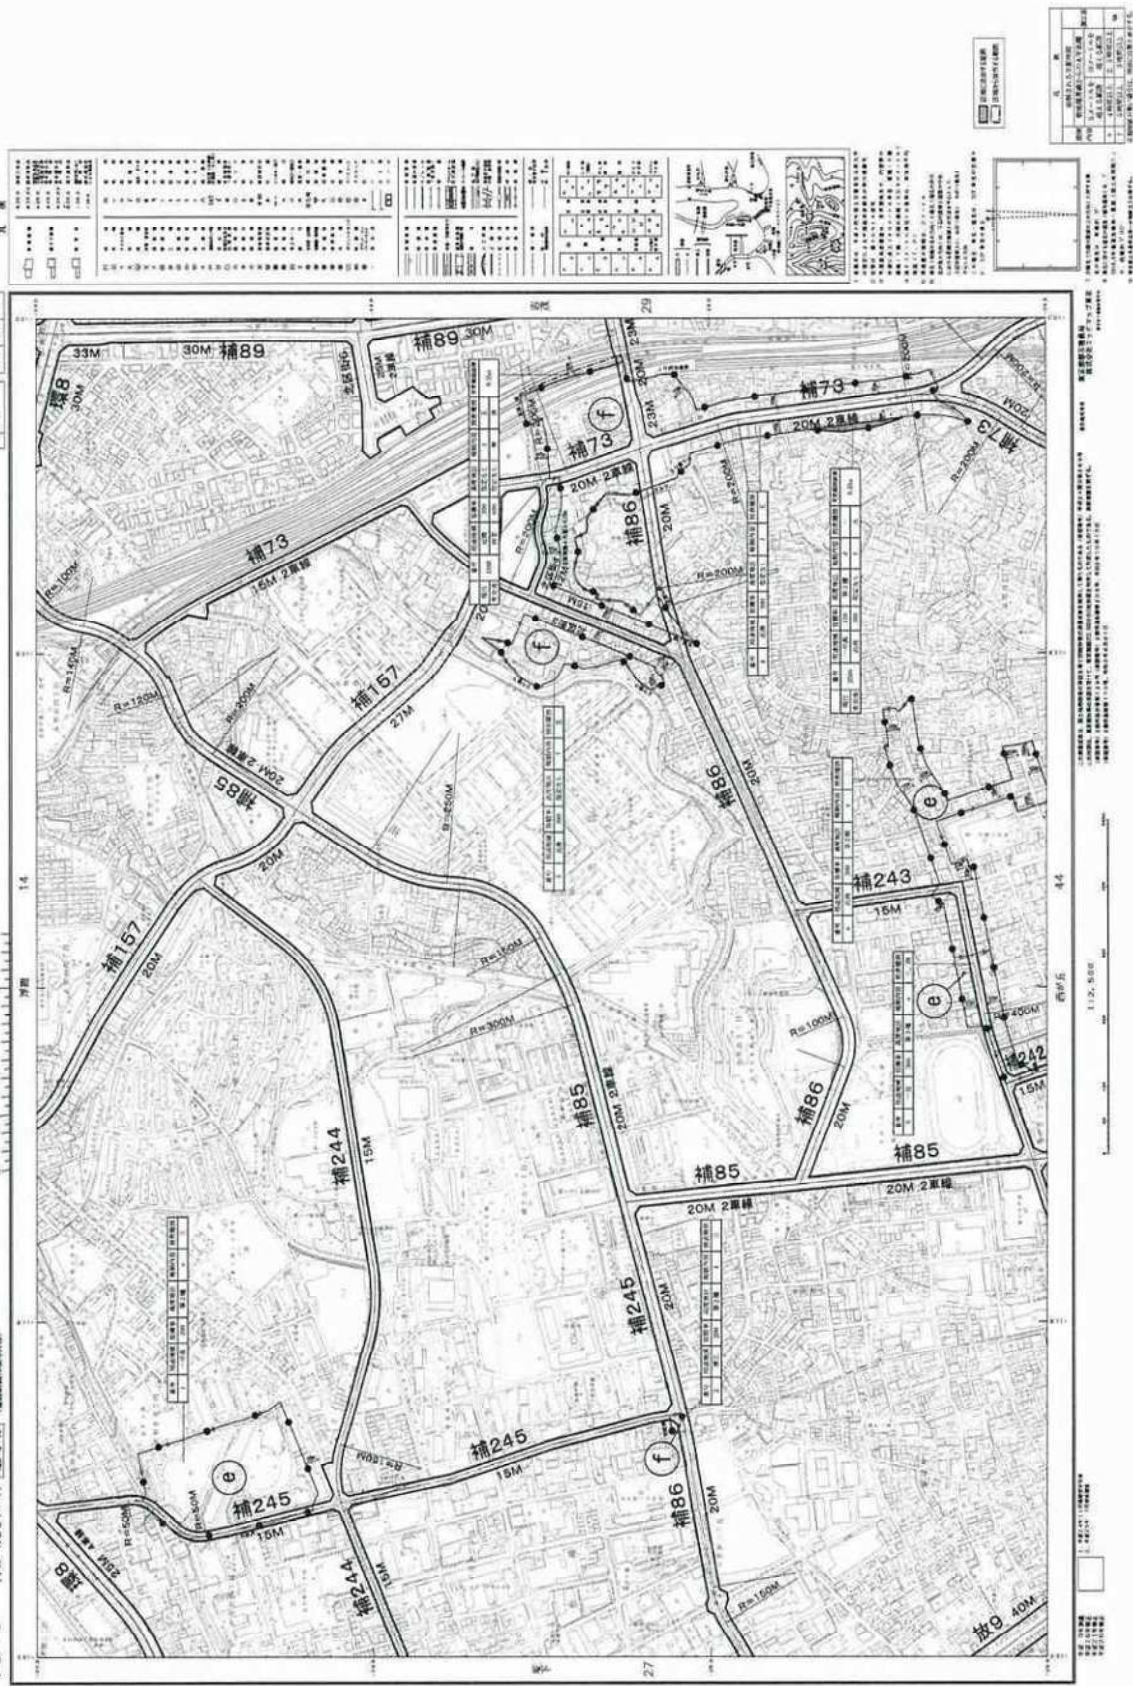

抵埠

新旧対照図 (2/9)

(IX-KON 7-2) 428.3.14 (2002.02.01)

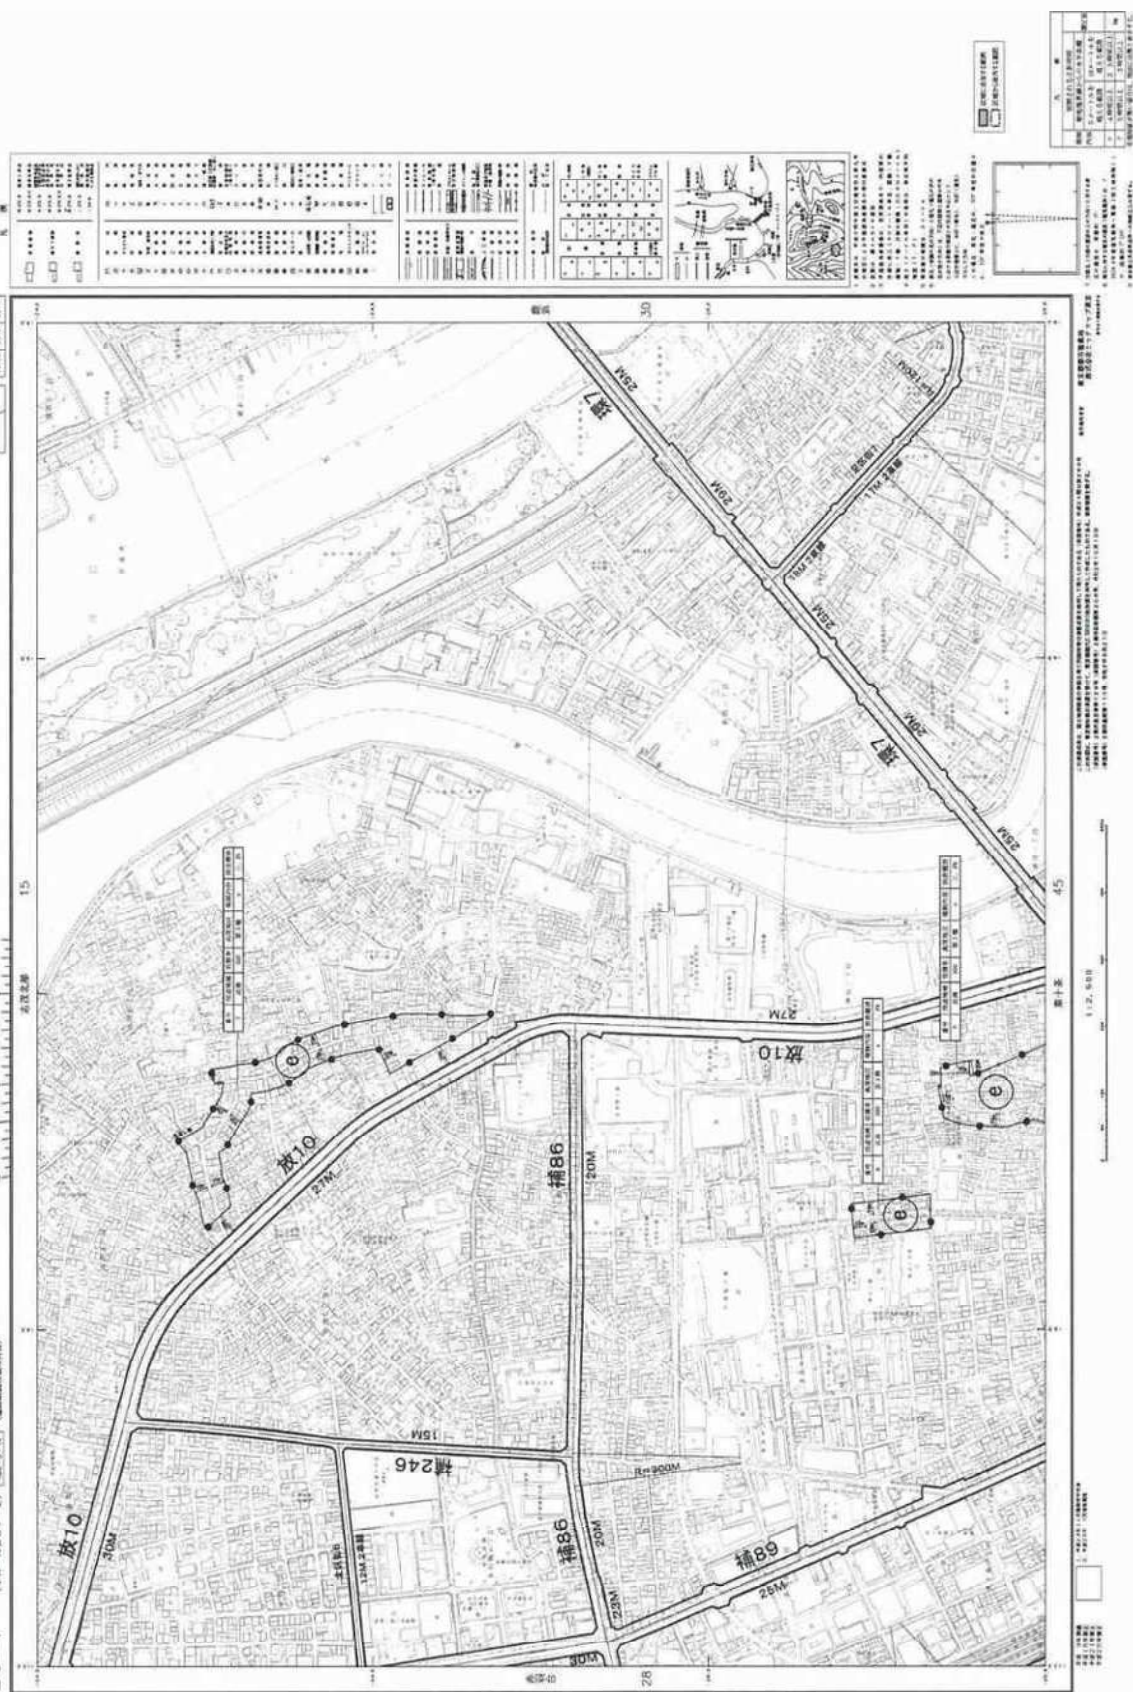

新旧对照图 (3/5)




北区 日影規制

1: 2,500 東京都市計法による6中層建築物の高さの制限に関する条例第4条関係図章（新旧対照図）0.45
20-6 (1X-KD87-4) [09-2-1] [09-2-1] (建築関係の図章月別)

東十条

新旧対照図 (4/9)

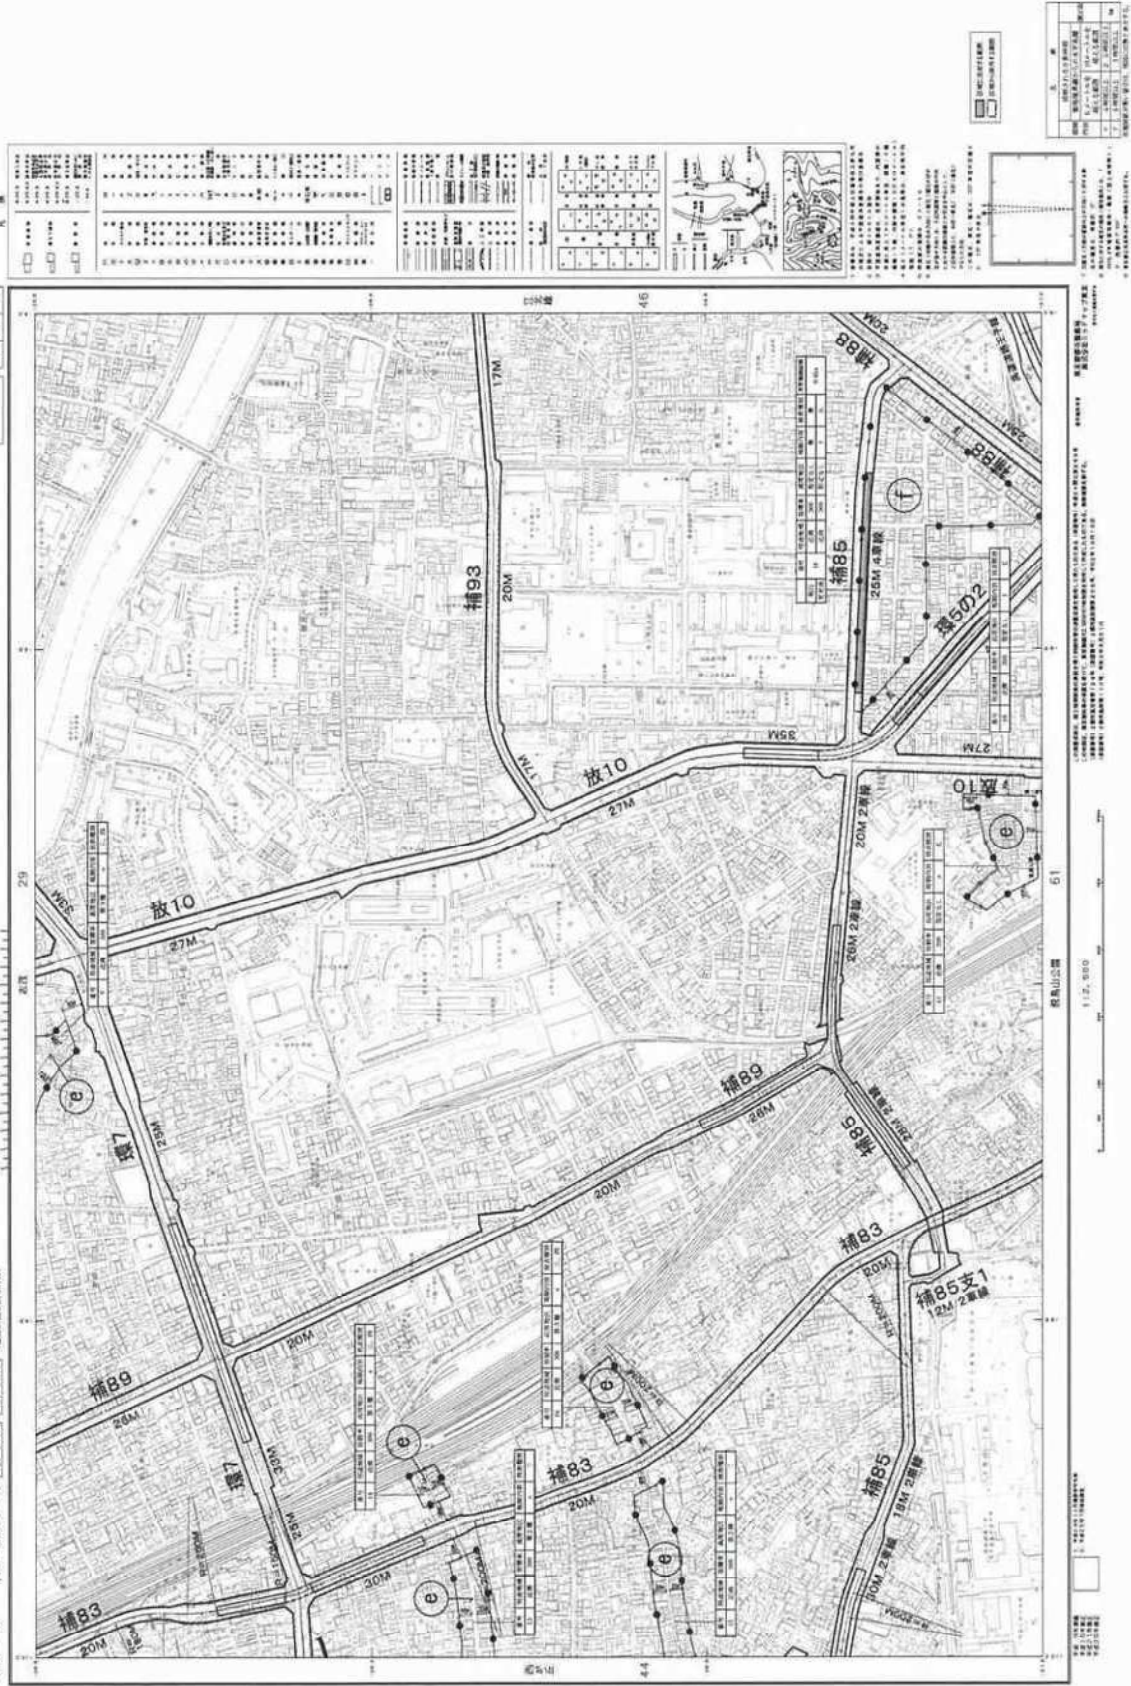


北区 日影規制

1. 2. 500 東京新日影による高度制限の適用に関する条例第4条第1項第1号の適用範囲（新旧対照図）060
19-15 (1X-K097-1) (R2.3.14) (適用範囲図参照)

板橋

新旧対照図 (5/9)

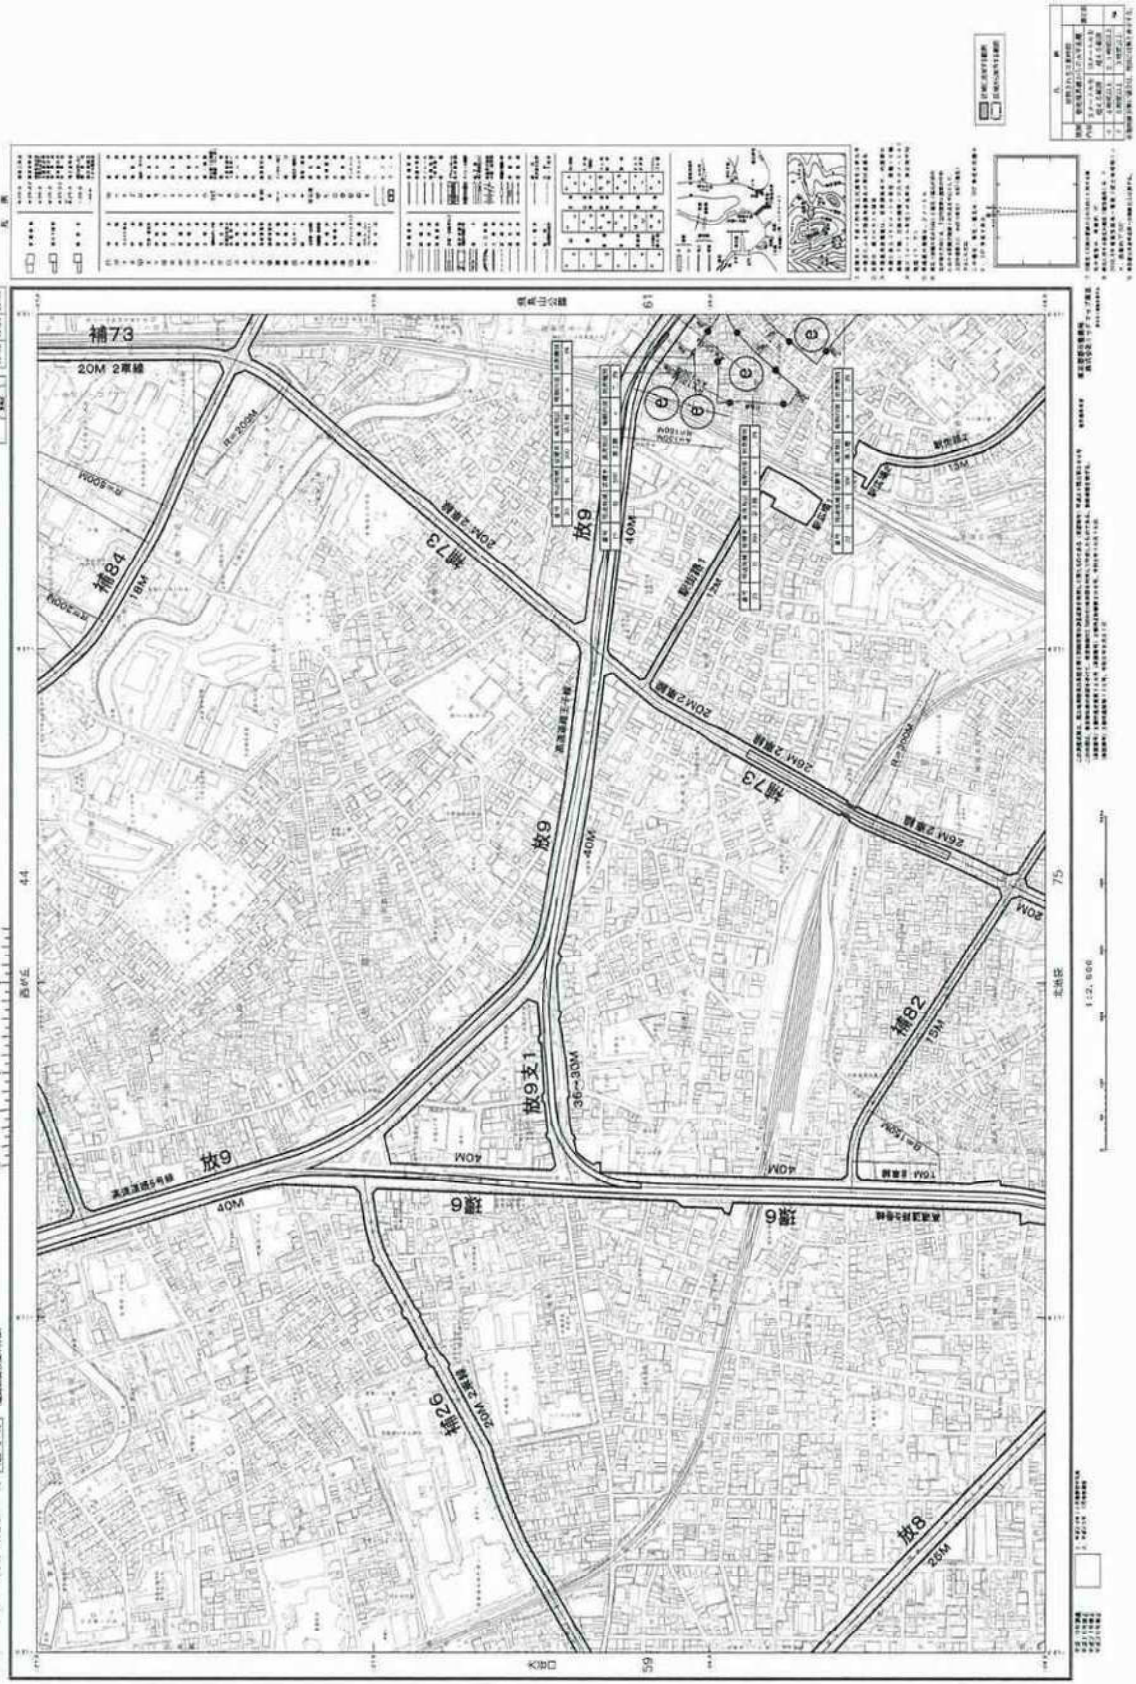


北区 日影規制

飛鳥山公園

新旧対照図 (6/9)

1. 2. 500 東京都市計画による中高層建築物の高さの制限に関する条例第4条関係図章 (新旧対照図) 081
20-11 (18-K097-2) (50-3-3) (建築関係関係関係)

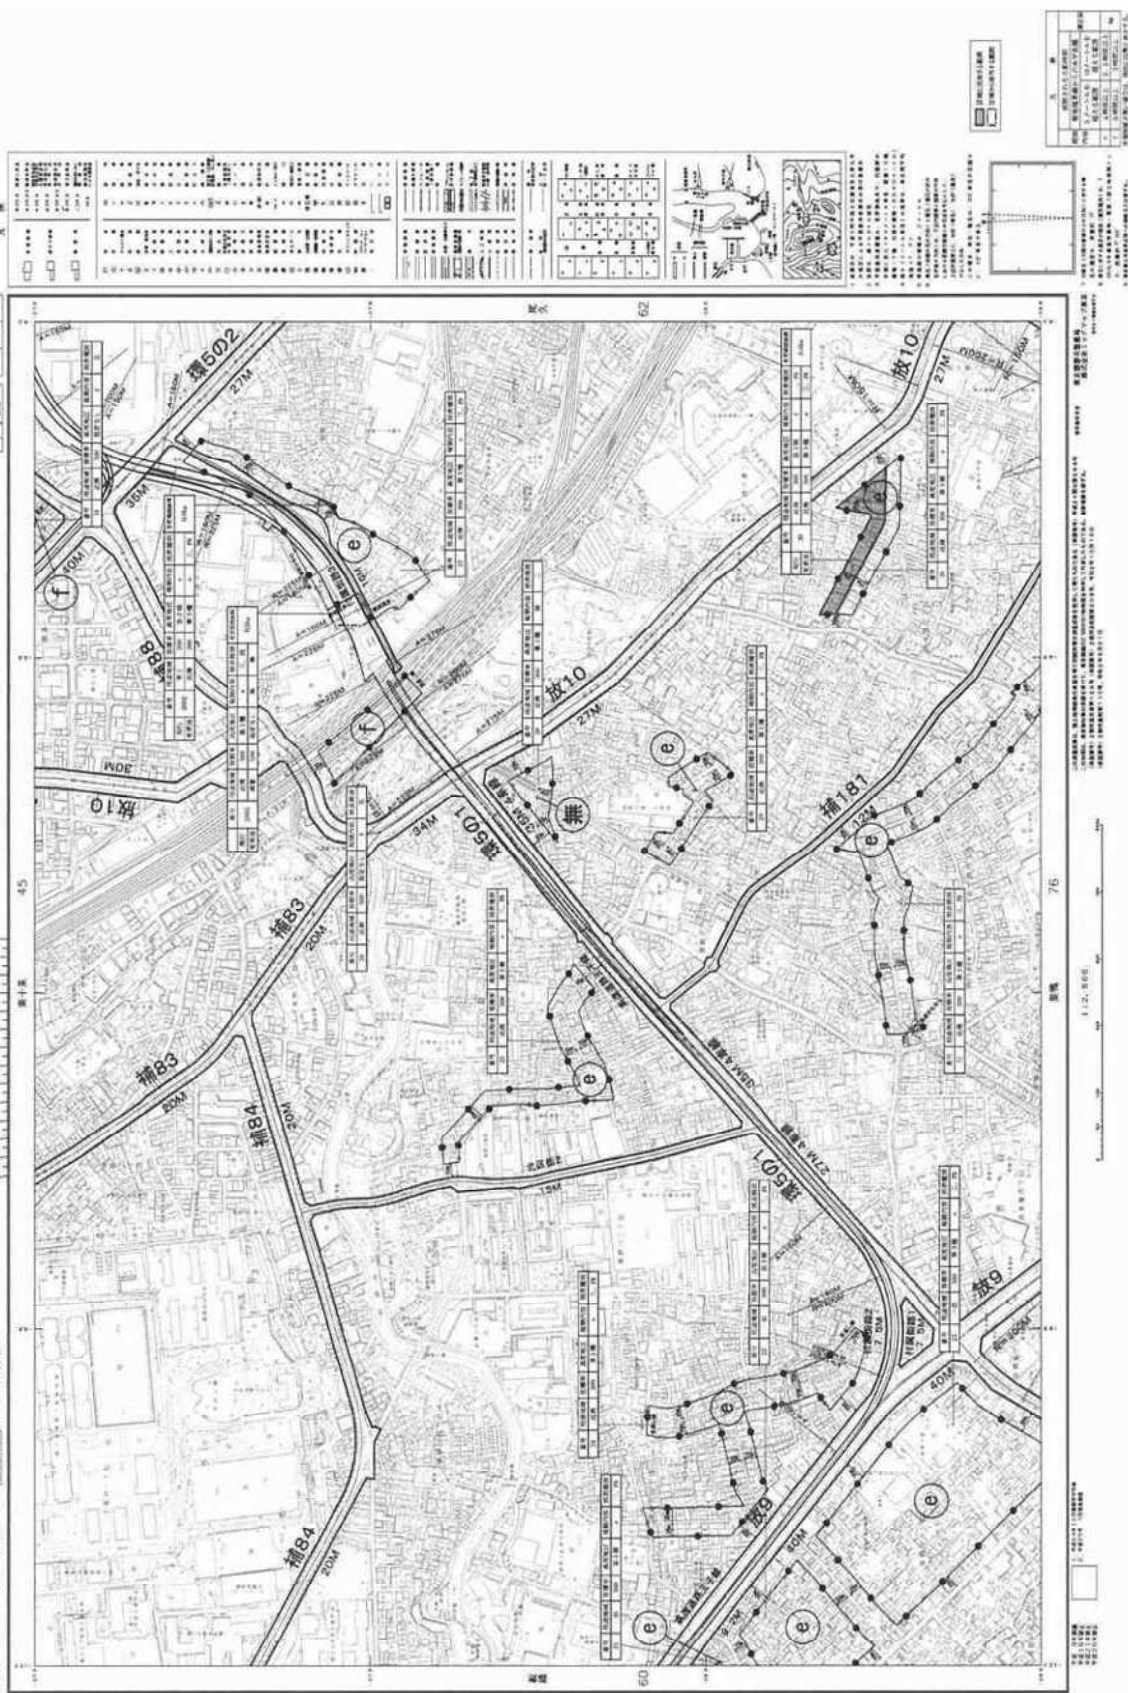


北区 日影規制

尾久

新旧対照図 (7/9)

1 2 900 東京都市計法による高度制限物の高さの制限に関する条例第4条関係図表 (新旧対照図) 0 02
20-12 (1X-K098-1) (昭53-13) (建築関係関係図表)

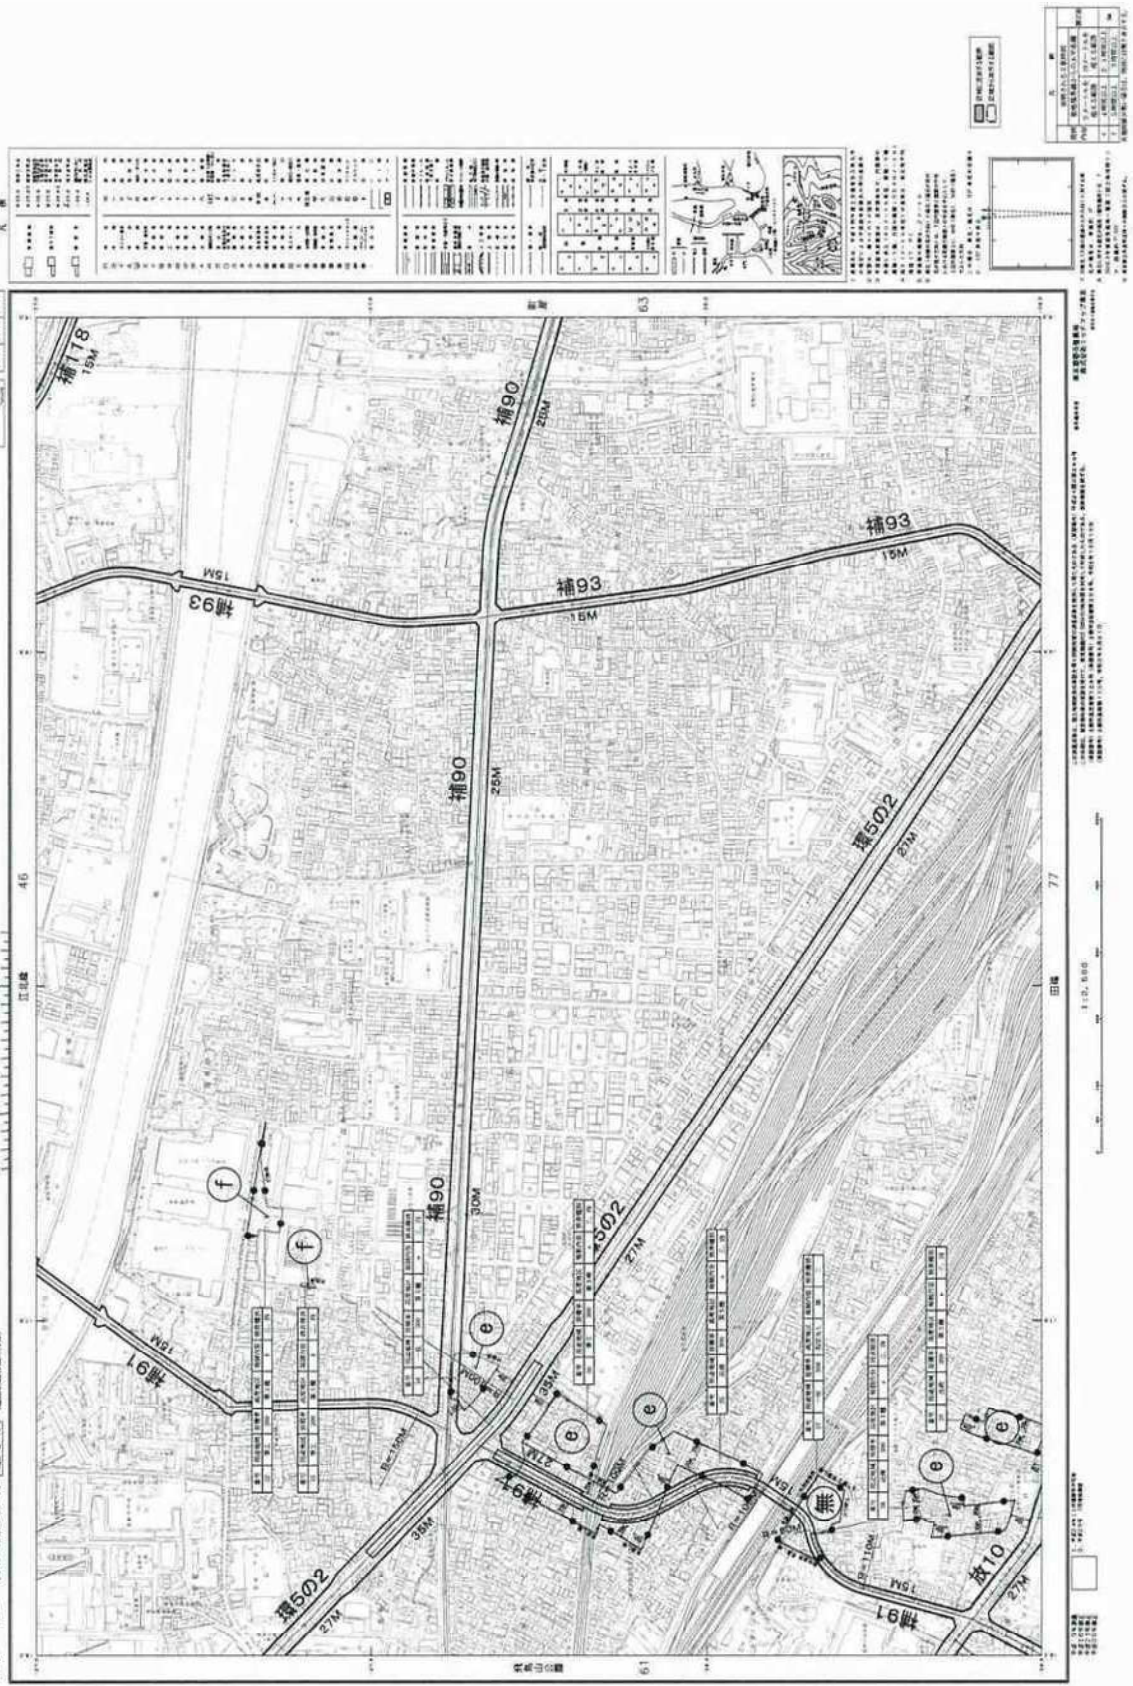


北区 日影規制

巣鴨

新旧対照図 (8/9)

1/2: 900 東京都市計法による高度制限の適用に関する条例第4条関係図表 (新旧対照図) 076
20-16 (18-14097-4) [08-2-3] [08-2-3] (建築関係の図表)

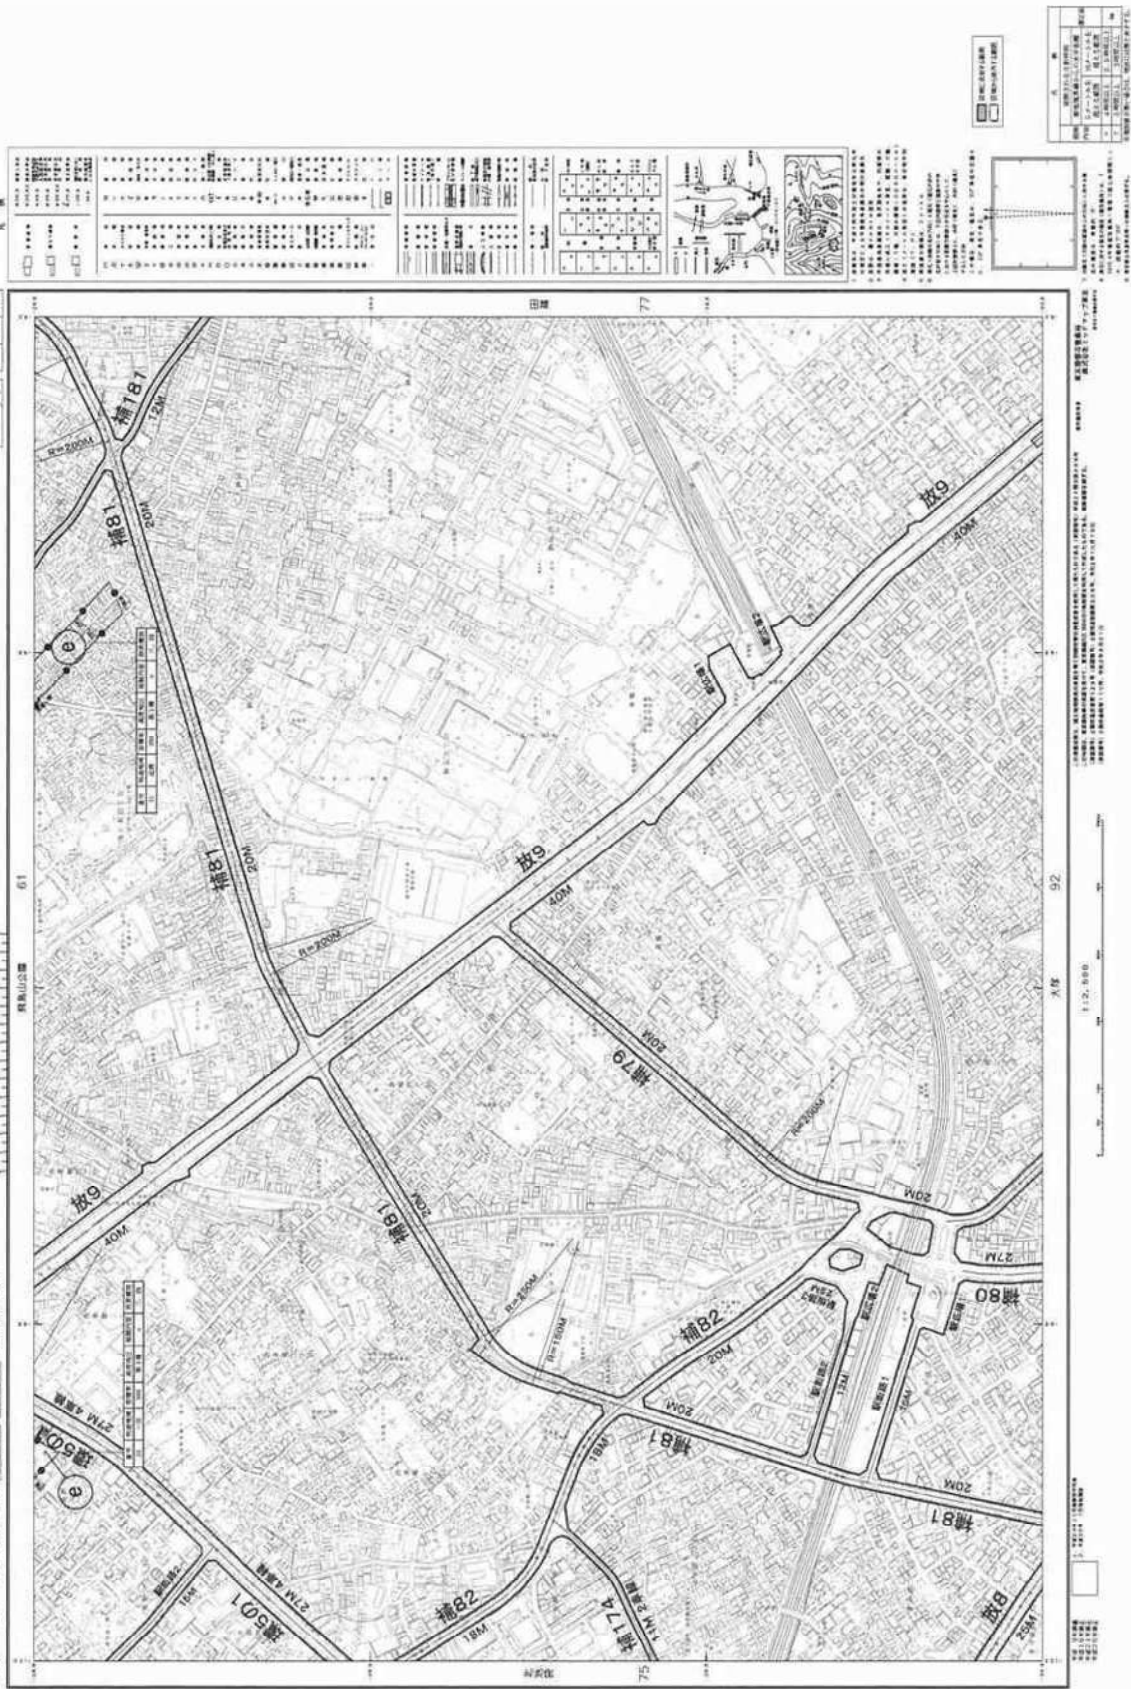


北区 日影規制

田端

新旧対照図 (9/9)

1:2,500 東京都日影による中高層建築物の高さの制限に関する条例第4条関係図 (新旧対照図) 077
20-17 (1X-K098-3) [第2-13] (建築基準法関係図)

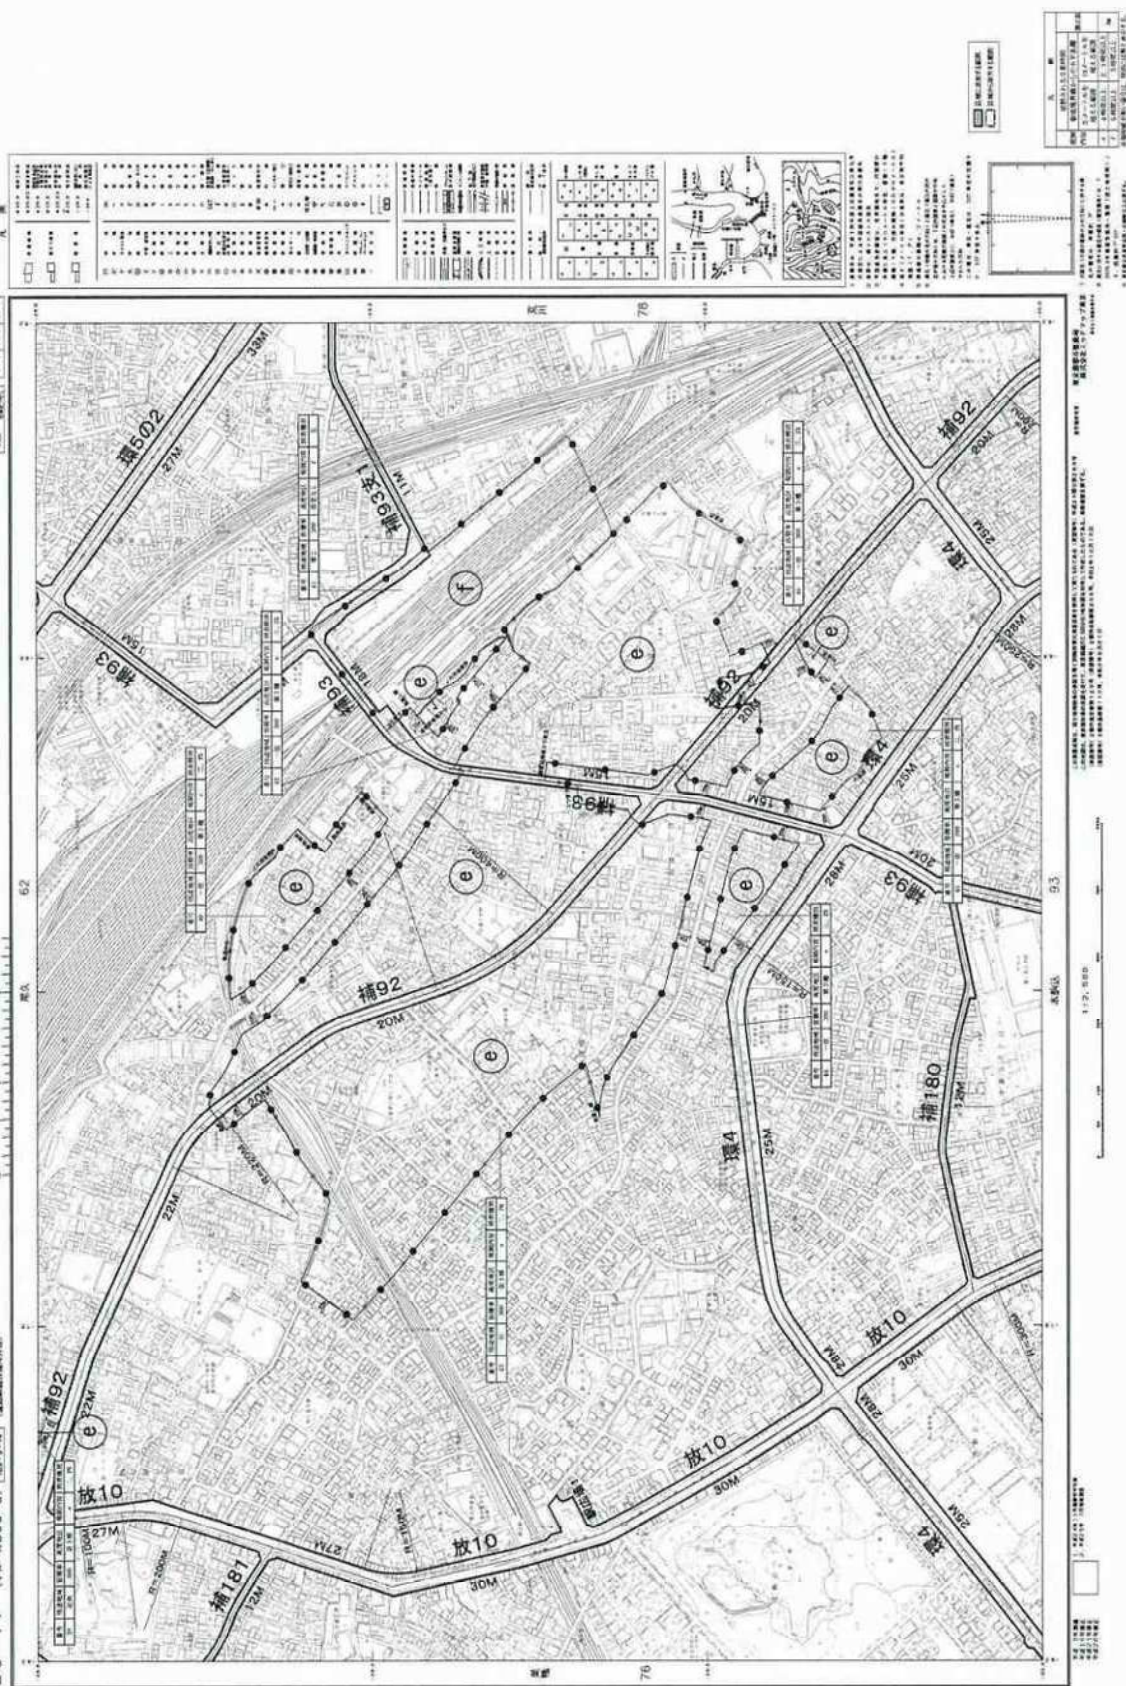


北区 日影規制




北区 日影規制

1:2,500 東京都市計法による中高層建築物の高さの制限に関する条例第4条関係図 (規制図) 029
20-1 (1X-K087-2) (図-3-14) (建築関係関係図)

志茂

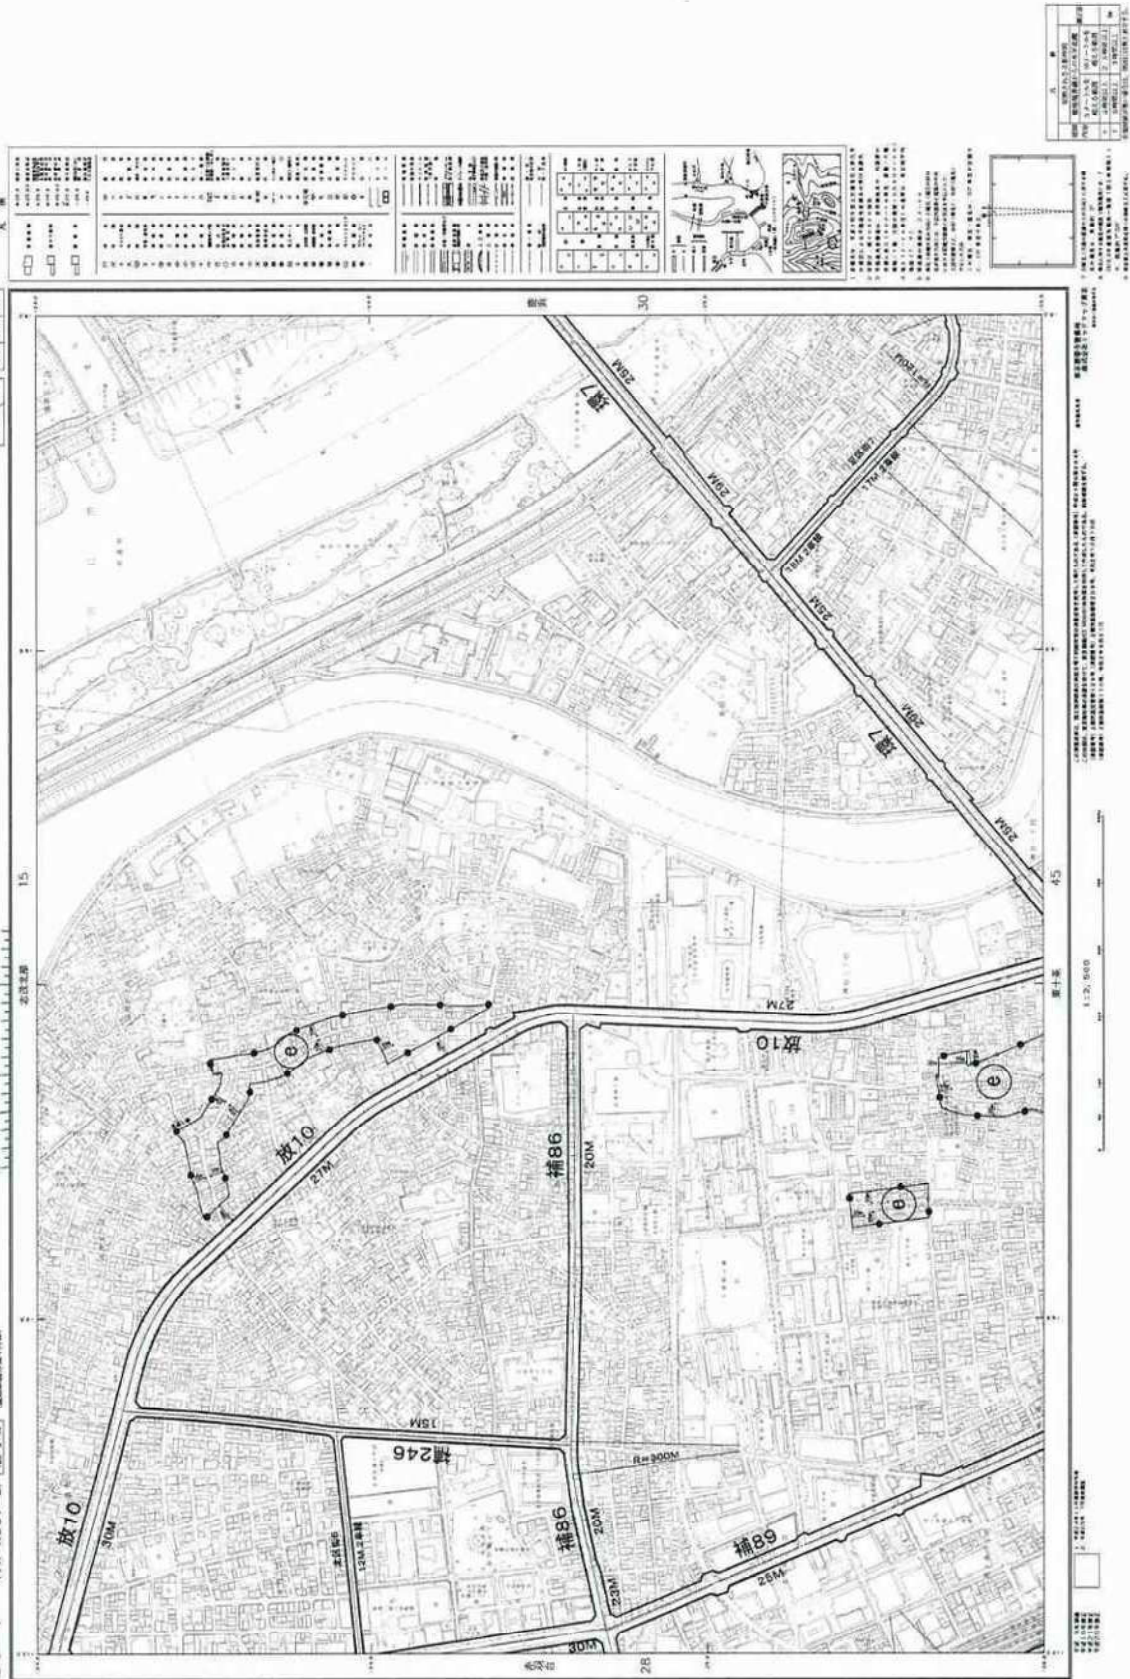

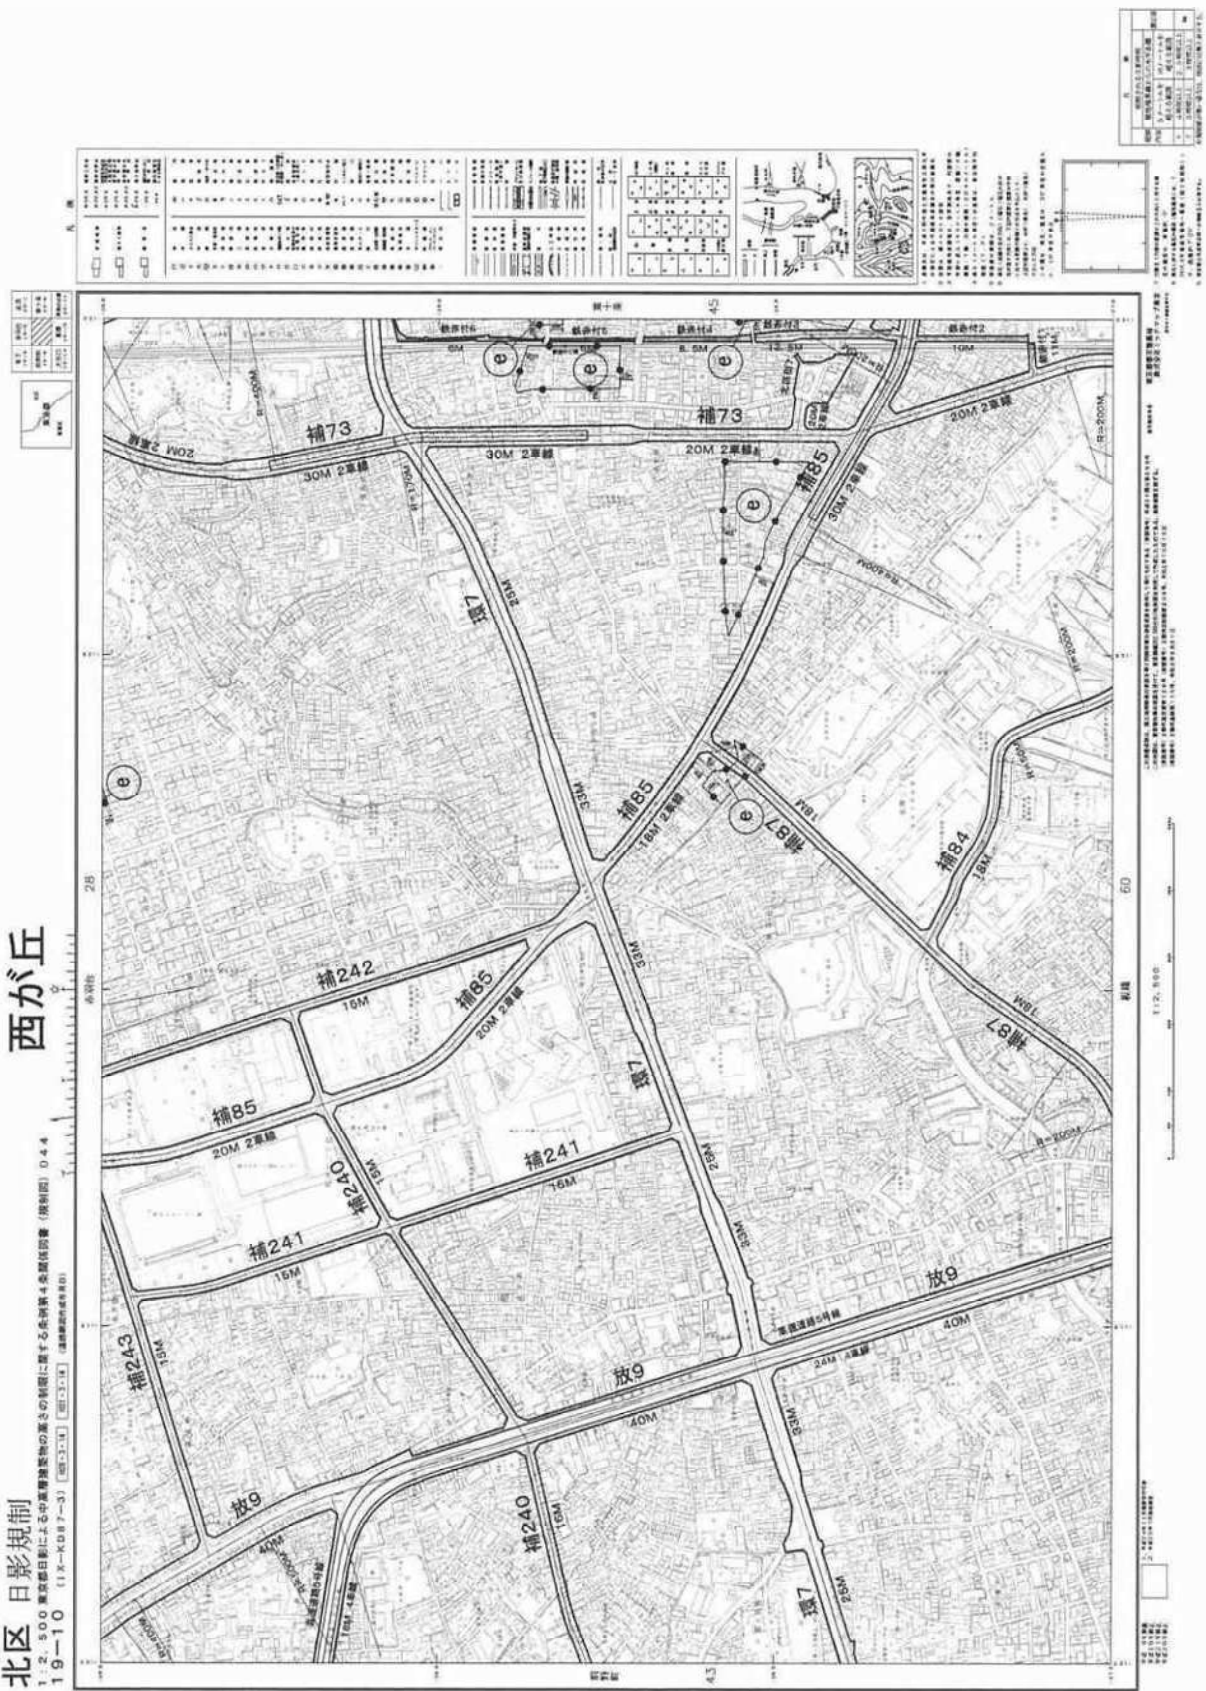[illegible]



北区 日影規制
1、2、500東京都日影による建築物日照基準の適用に関する条例第1条関係図表（別紙附）0-6
20-6 (IX-KD8-1-4) (R3・3-M) (R3・3-M) (建築協会の定年目)



北区 日影規制

板橋


1.2.500東京都市計法による建築物の高さの制限に関する条例第4条関係図表（原制度）060
19-15 (IX-KD97-1) (H23.4) (建築関係関係利用)

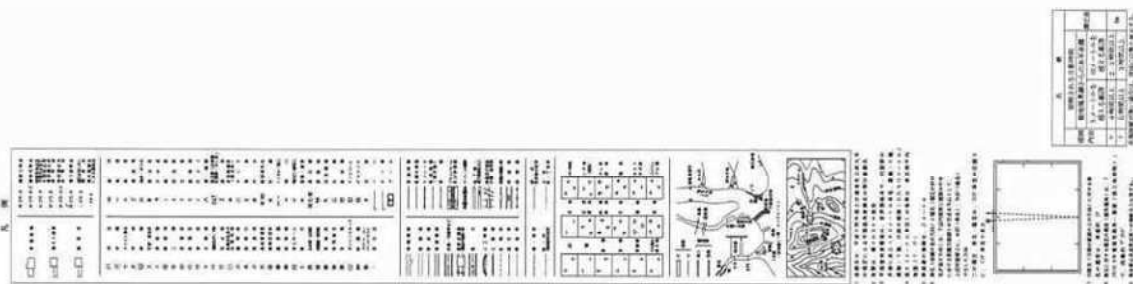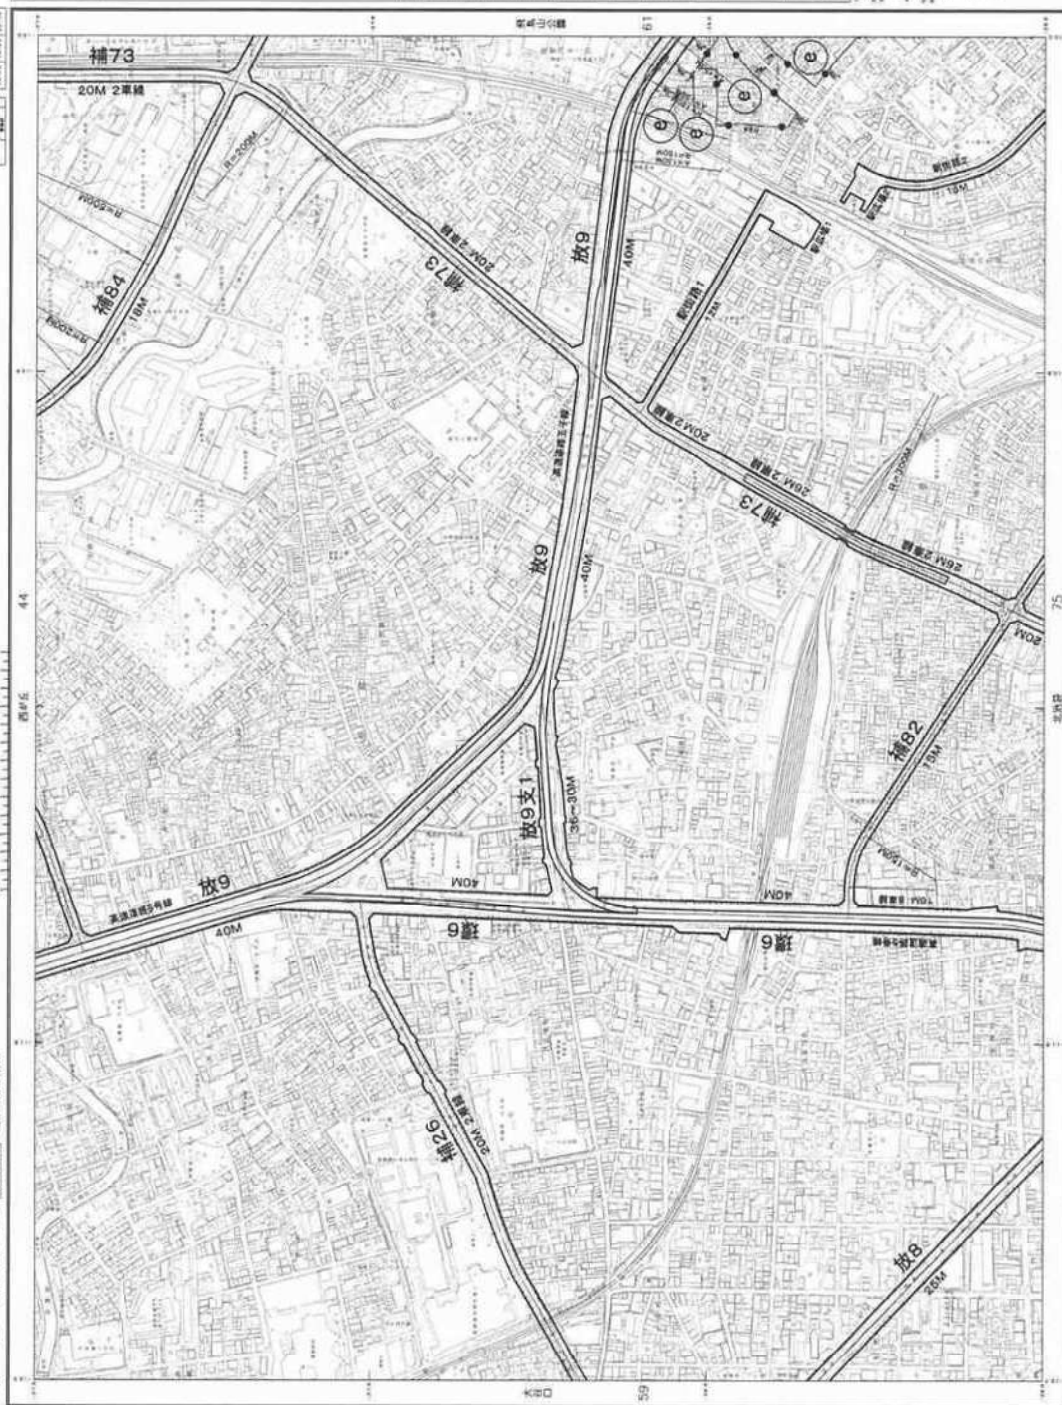

北区 日影規制

飛鳥山公園

1:2,500 東京都市計画による中規模建築物の高さの制限に関する条例第4条関係図書（図利図）061
20-11 (IX-K097-2) (四-2-14) (建築関係関係図書)

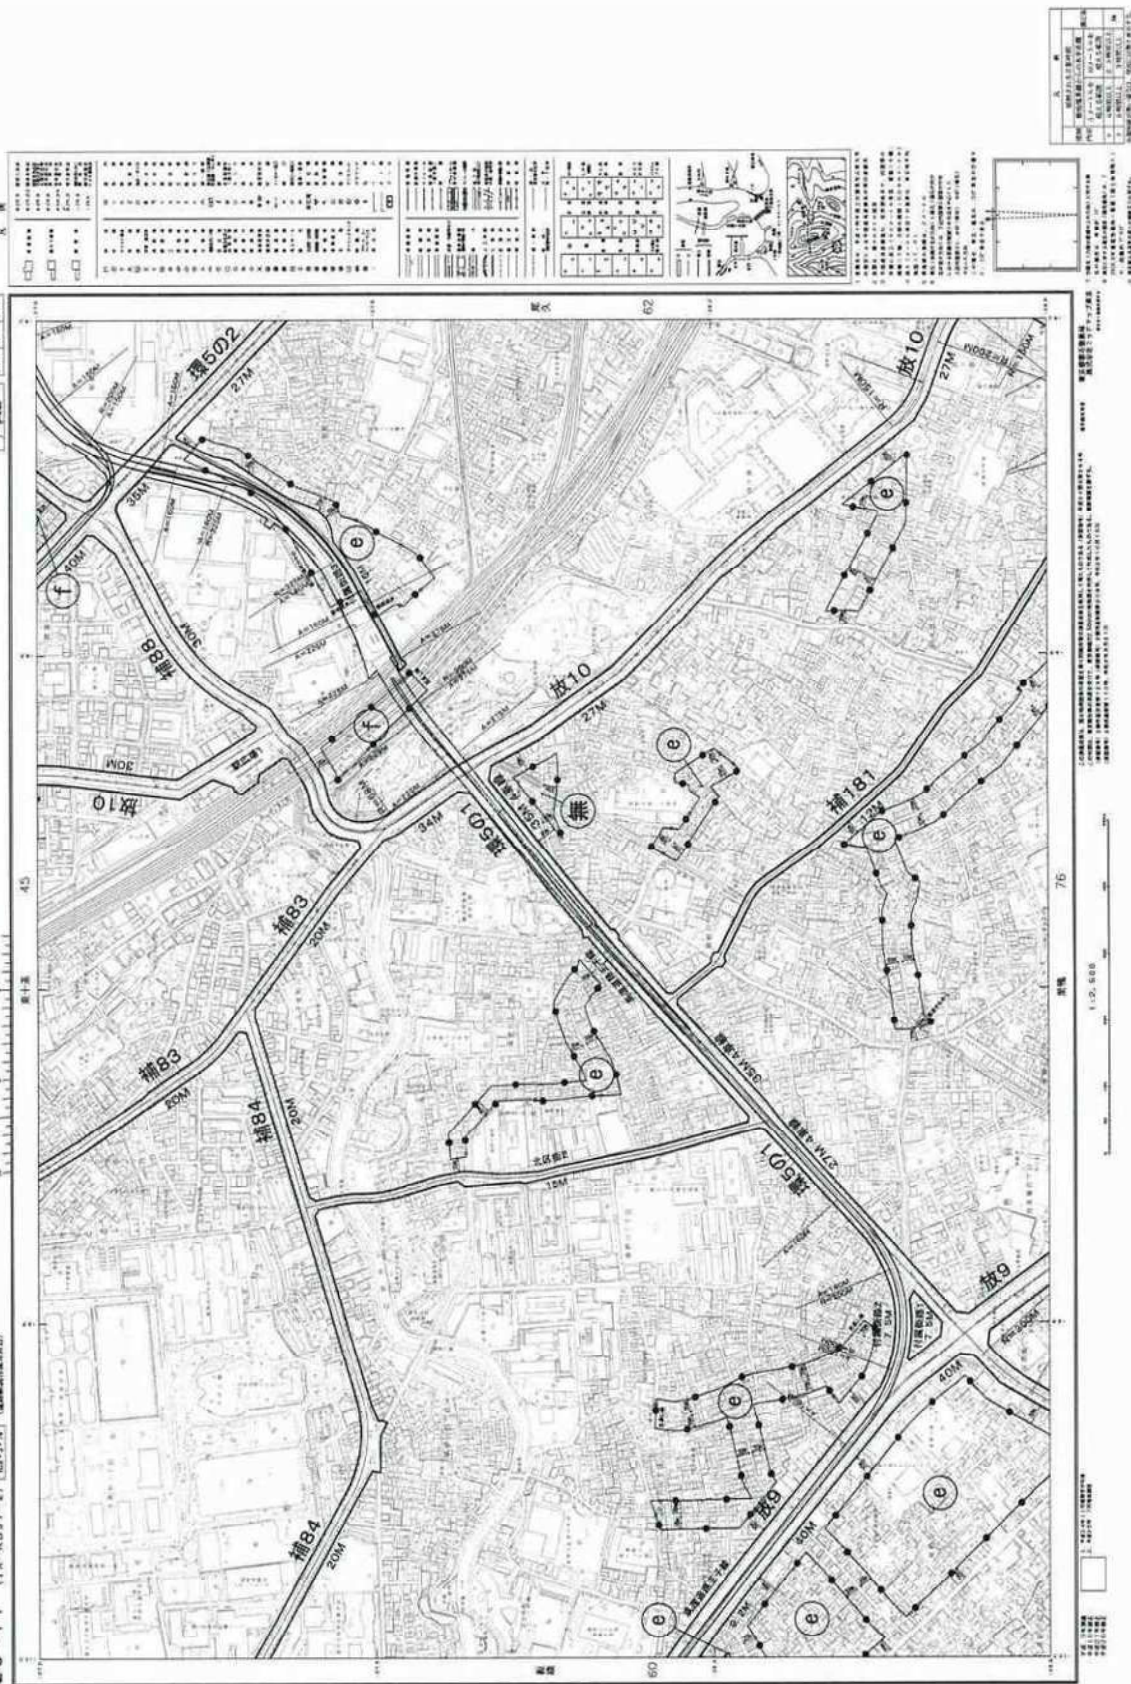

尾久




鳴巢





北区 日影規制

田端

1 2. 910 東京市日影による市街建築物の高さの制限に関する条例第4条関係図面（原単位）0.77
20-17 (IX-KD98-37) (昭和三十八年制定)

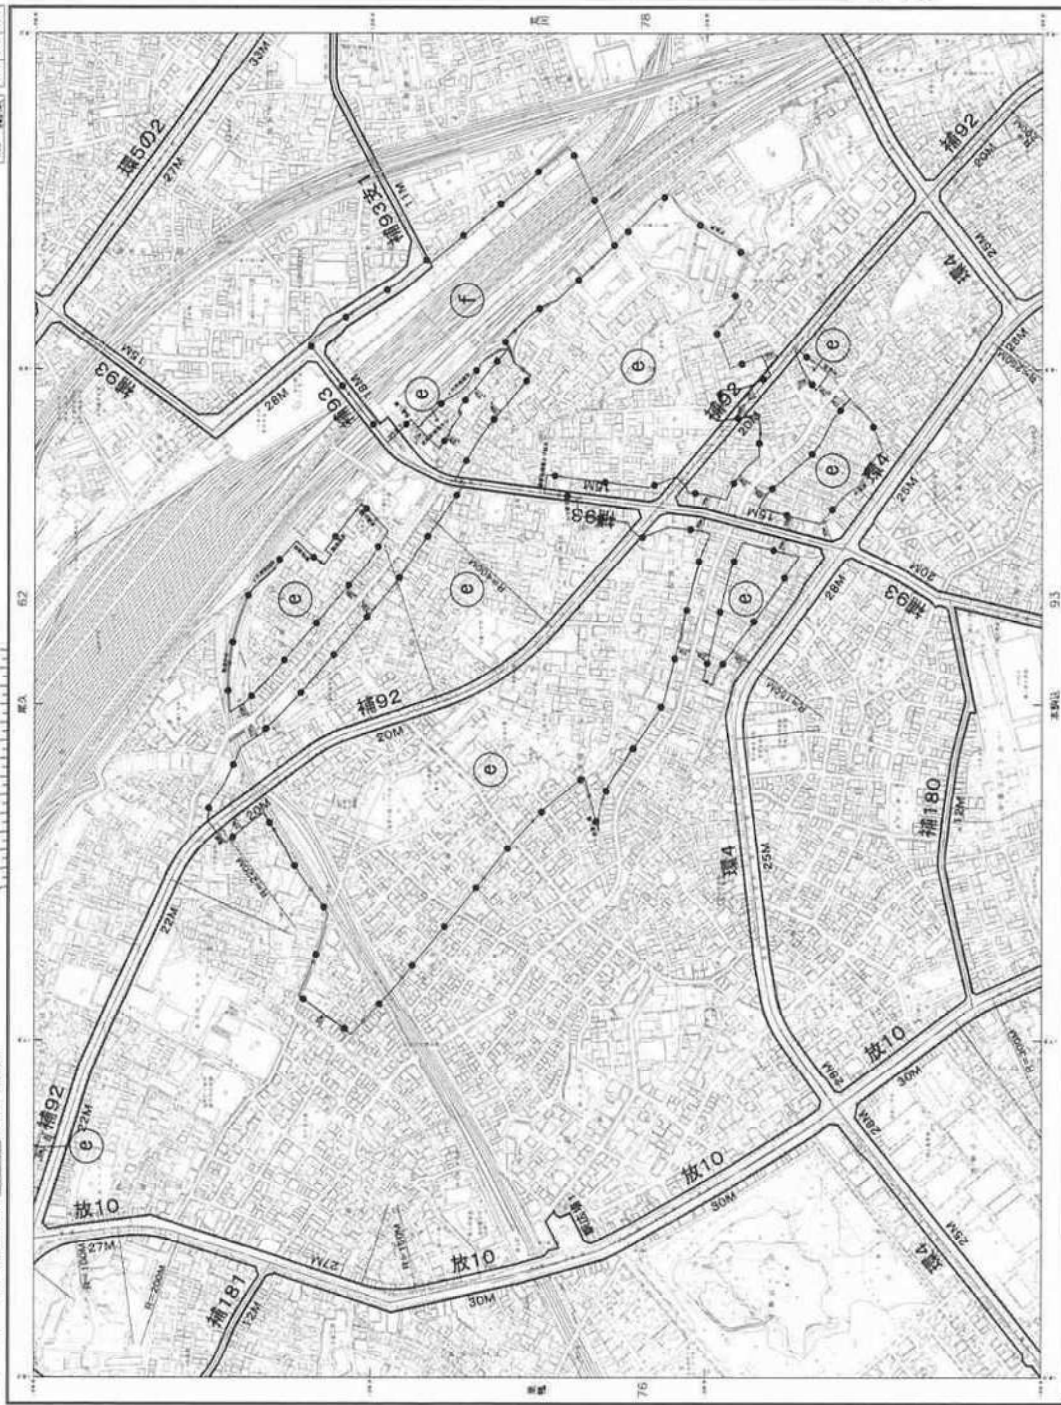

1. 北区 日影規制	2. 田端	3. 1/2,500	4. 昭和38年制定

用途地域等の一括変更への取り組み状況について

1 要 旨

用途地域等の一括変更における原案等の作成について、東京都からの依頼に基づき作業を行い、この度、都市計画変更原案（案）を作成した。

今後は、提出期限である令和4年3月末までに都市計画変更原案を東京都へ提出したい

2 現 況（経過等）

令和2年	1月	東京都から都市計画等変更原案等の作成依頼
	3月	北区議会建設委員会報告 第106回都市計画審議会報告
	6月	業務委託契約締結、変更検討箇所の抽出作業着手
	7月	新型コロナウイルス感染症拡大に伴い、原案等の 提出期限を令和3年9月から令和4年3月に変更 第107回都市計画審議会報告
	12月	第108回都市計画審議会報告
令和3年	3月	第109回都市計画審議会報告
	9月	北区議会建設委員会報告
	11月	第110回都市計画審議会報告 北区議会建設委員会報告
	12月	用途地域等一括変更素案について住民説明

3 用途地域等一括変更原案（案）の内容
別紙資料のとおり

4 今後の予定

令和4年3月末	東京都へ都市計画変更原案の提出
令和4年度	都市計画変更手続き
令和5年度	都市計画変更決定等

用途地域等一括変更箇所一覧

No.	変更箇所	用途地域等										日影規制 (規制時間/測定面高さ)	
		現行					変更					現行	変更
		用途	建蔽率	容積率	高度	防火	用途	建蔽率	容積率	高度	防火		
1	浮間四丁目	工業	60	200	-	準防火	準工	60	200	2高	防火	-	4h/2.5h/4m
2	浮間四丁目	工業	60	200	-	準防火	準工	60	200	2高	防火	-	4h/2.5h/4m
3	浮間一丁目	準工	60	200	2高	準防火	工業	60	200	-	準防火	4h/2.5h/4m	-
4-1	赤羽北二丁目、赤羽台四丁目	一中高	60	150	2高	準防火	準工	60	200	2高	準防火	3h/2h/4m	4h/2.5h/4m
4-2	赤羽北二丁目、赤羽台四丁目	準工	60	200	2高	準防火	一中高	60	150	2高	準防火	4h/2.5h/4m	3h/2h/4m
4-3	赤羽北二丁目、赤羽台四丁目	一中高	60	150	2高	準防火	準工	60	200	2高	準防火	3h/2h/4m	4h/2.5h/4m
4-4	赤羽北二丁目、赤羽台四丁目	準工	60	200	2高	準防火	一中高	60	150	2高	準防火	4h/2.5h/4m	3h/2h/4m
5	赤羽西一丁目	一中高	60	200	2高	準防火	商業	80	500	-	防火	3h/2h/4m	-
6	赤羽一丁目	近商	80	300	-	準防火	商業	80	600	-	防火	5h/3h/4m	-
7	赤羽西二丁目	一中高	60	150	2高	準防火	近商	80	300	-	準防火	3h/2h/4m	5h/3h/4m
8	神谷一丁目、王子五丁目	一住	60	200	2高	準防火	工業	60	200	-	準防火	4h/2.5h/4m	-
9-1	東十条三丁目	準工	60	200	2高	準防火	一住	60	200	2高	準防火	4h/2.5h/4m	4h/2.5h/4m
9-2	東十条三丁目	準工	60	200	2高	準防火	近商	80	300	3高	準防火	4h/2.5h/4m	5h/3h/4m
10	豊島四丁目、豊島五丁目	工業	60	200	-	防火	二住	60	200	-	防火	-	-
11-1	十条台一丁目、王子本町三丁目	一中高	60	200	2高	準防火	二住	60	200	2高	準防火	3h/2h/4m	4h/2.5h/4m
11-2	十条台一丁目、王子本町三丁目	二住	60	200	2高	準防火	一中高	60	200	2高	準防火	4h/2.5h/4m	3h/2h/4m
12	王子一丁目	準工	60	200	-	準防火	商業	80	600	-	防火	4h/2.5h/4m	-
13	堀船一丁目	準工	60	200	2高	準防火	近商	80	300	3高	準防火	4h/2.5h/4m	4h/2.5h/4m
14	王子一丁目、堀船一丁目	近商	80	300	3高	準防火	商業	80	500	-	防火	4h/2.5h/4m	-
15	西ヶ原二丁目	近商	80	300	3高	準防火	近商	80	300	3高	準防火	5h/3h/4m	4h/2.5h/4m
16	王子六丁目	近商	80	300	-	準防火	近商	80	300	-	準防火	-	5h/3h/4m

※特別用途地区については変更はなし

○ 日影規制のみ変更となる箇所について

東京都から用途地域等一括変更に伴い依頼されている、「東京都日影による中高層建築物の高さの制限に関する条例」第4条関係図書のGISデータの作成過程において、下記の条例改正や第4条関係図書の変更が必要となる箇所が判明しましたので、参考に報告いたします。

No.15


現行の条例では5h/3h/4mという規制となっているが、今回、当該地及び近隣の都市計画や規制と整合を図るため4h/2.5h/4mに変更する

No.16


現行の条例では日影の規制はありませんが、今回、当該地及び近隣の都市計画や規制と整合を図るため4h/2.5h/4mに変更する

●No.1：浮間四丁目 26

■ 現行

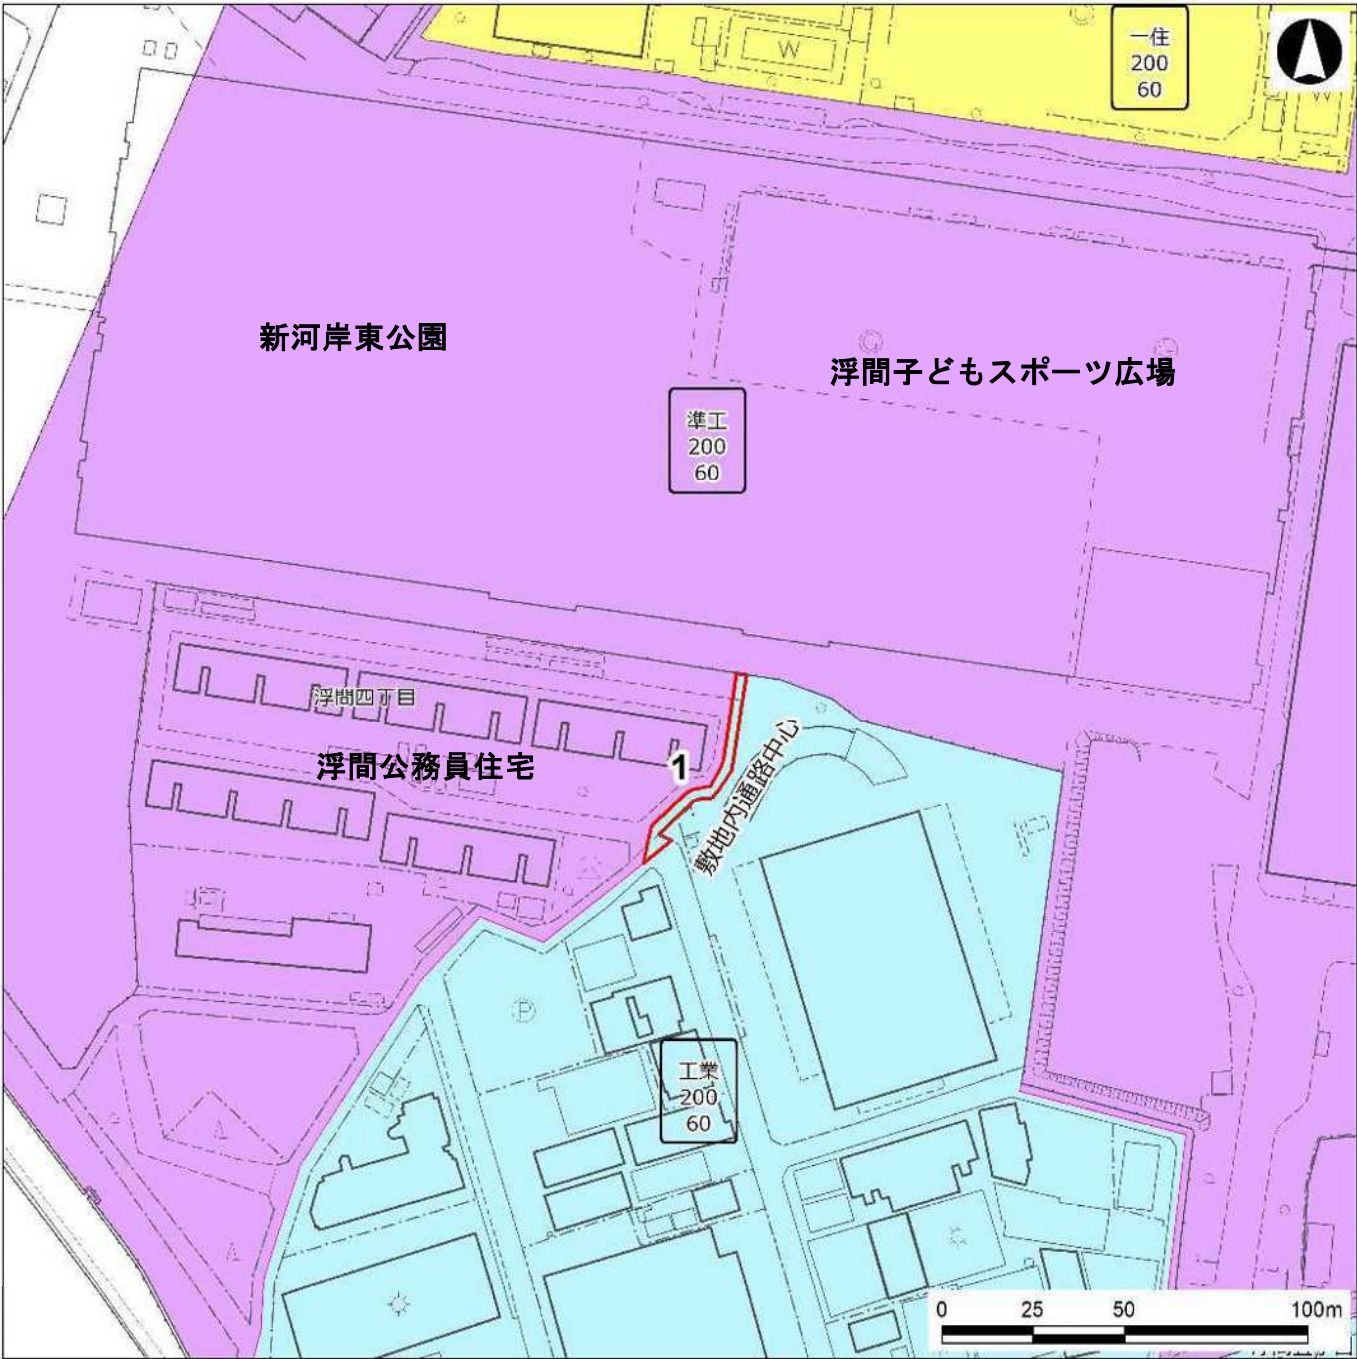

■ 変更

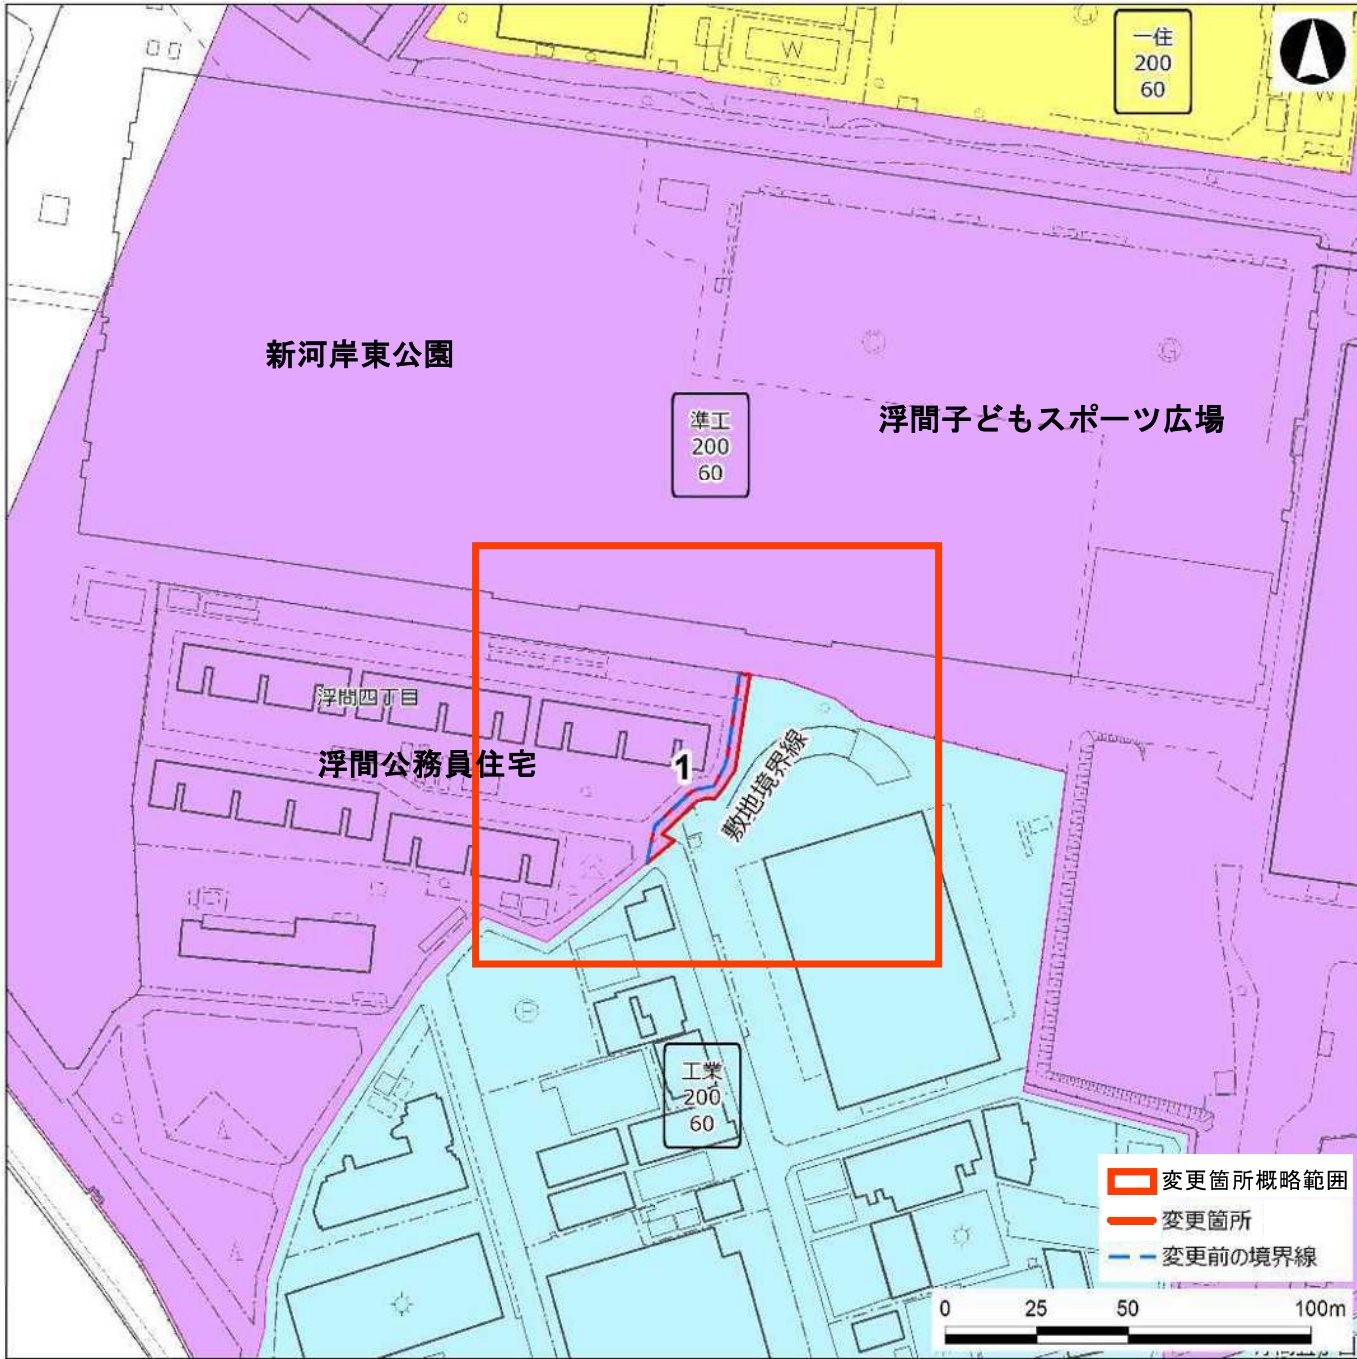

No.	変更箇所	用 途 地 域 等										日影規制		変更理由
		現 行					変 更					(規制時間/測定面高さ)		
		用途	建蔽率	容積率	高度	防火	用途	建蔽率	容積率	高度	防火	現行	変更	
1	浮間四丁目26	工業	60	200	-	準防火	準工	60	200	2高	防火	-	4h/2.5h/4m	用途地域の境界の基準となる敷地内通路が不明確であるため、敷地境界線を基準に変更する


：変更のある区分

- <用途地域凡例>
- 第二種低層住居専用地域（二低層）
 - 第一種中高層住居専用地域（一中高）
 - 第二種中高層住居専用地域（二中高）
 - 第一種住居地域（一住）
 - 第二種住居地域（二住）
 - 近隣商業地域（近商）
 - 商業地域（商業）
 - 準工業地域（準工）
 - 工業地域（工業）


この測量成果は、国土地理院長の承認を得て同院所管の測量成果を使用して得たものである（承認番号）平成 24 関公第 269 号
この地図は、東京都知事の承認を受けて東京都縮尺 2,500 分の 1 地形図を利用して作成したものである。無断複製を禁ずる。（承認番号）2 都市基交著第 129 号 （承認番号）2 都市基街都第 208 号、令和 2 年 10 月 15 日

●No.2：浮間四丁目 24

■ 現行

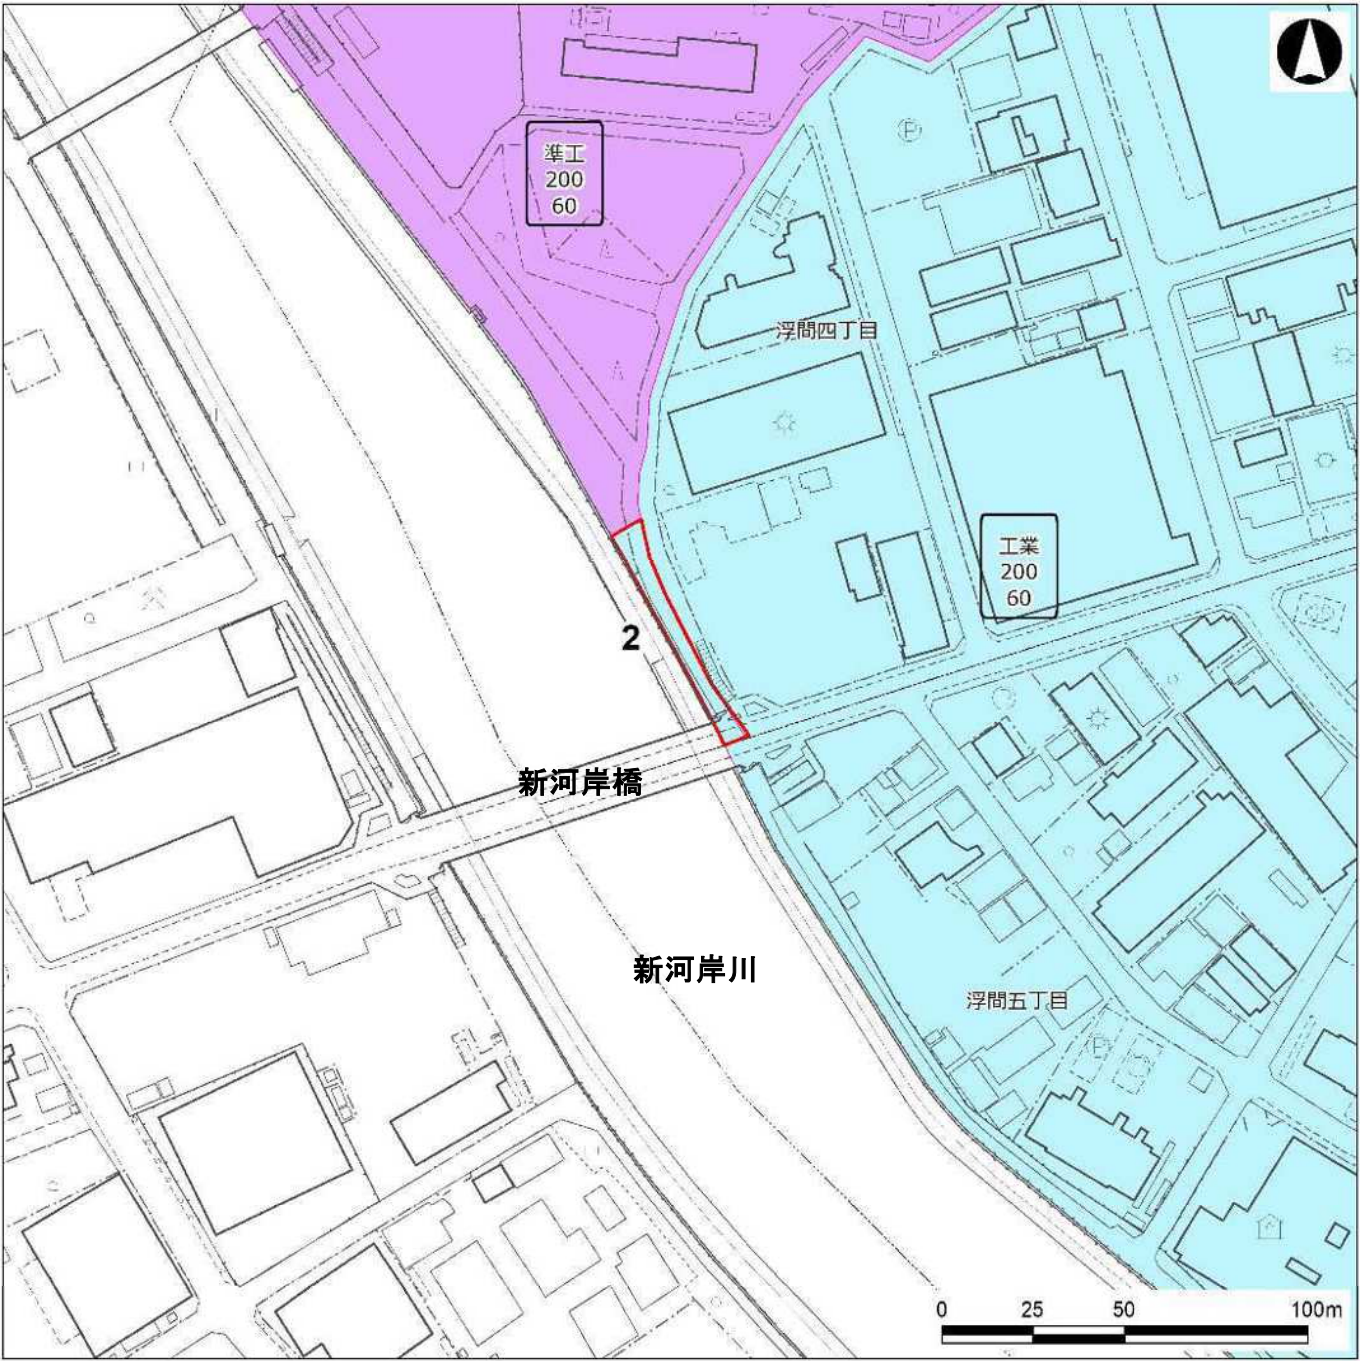

■ 変更

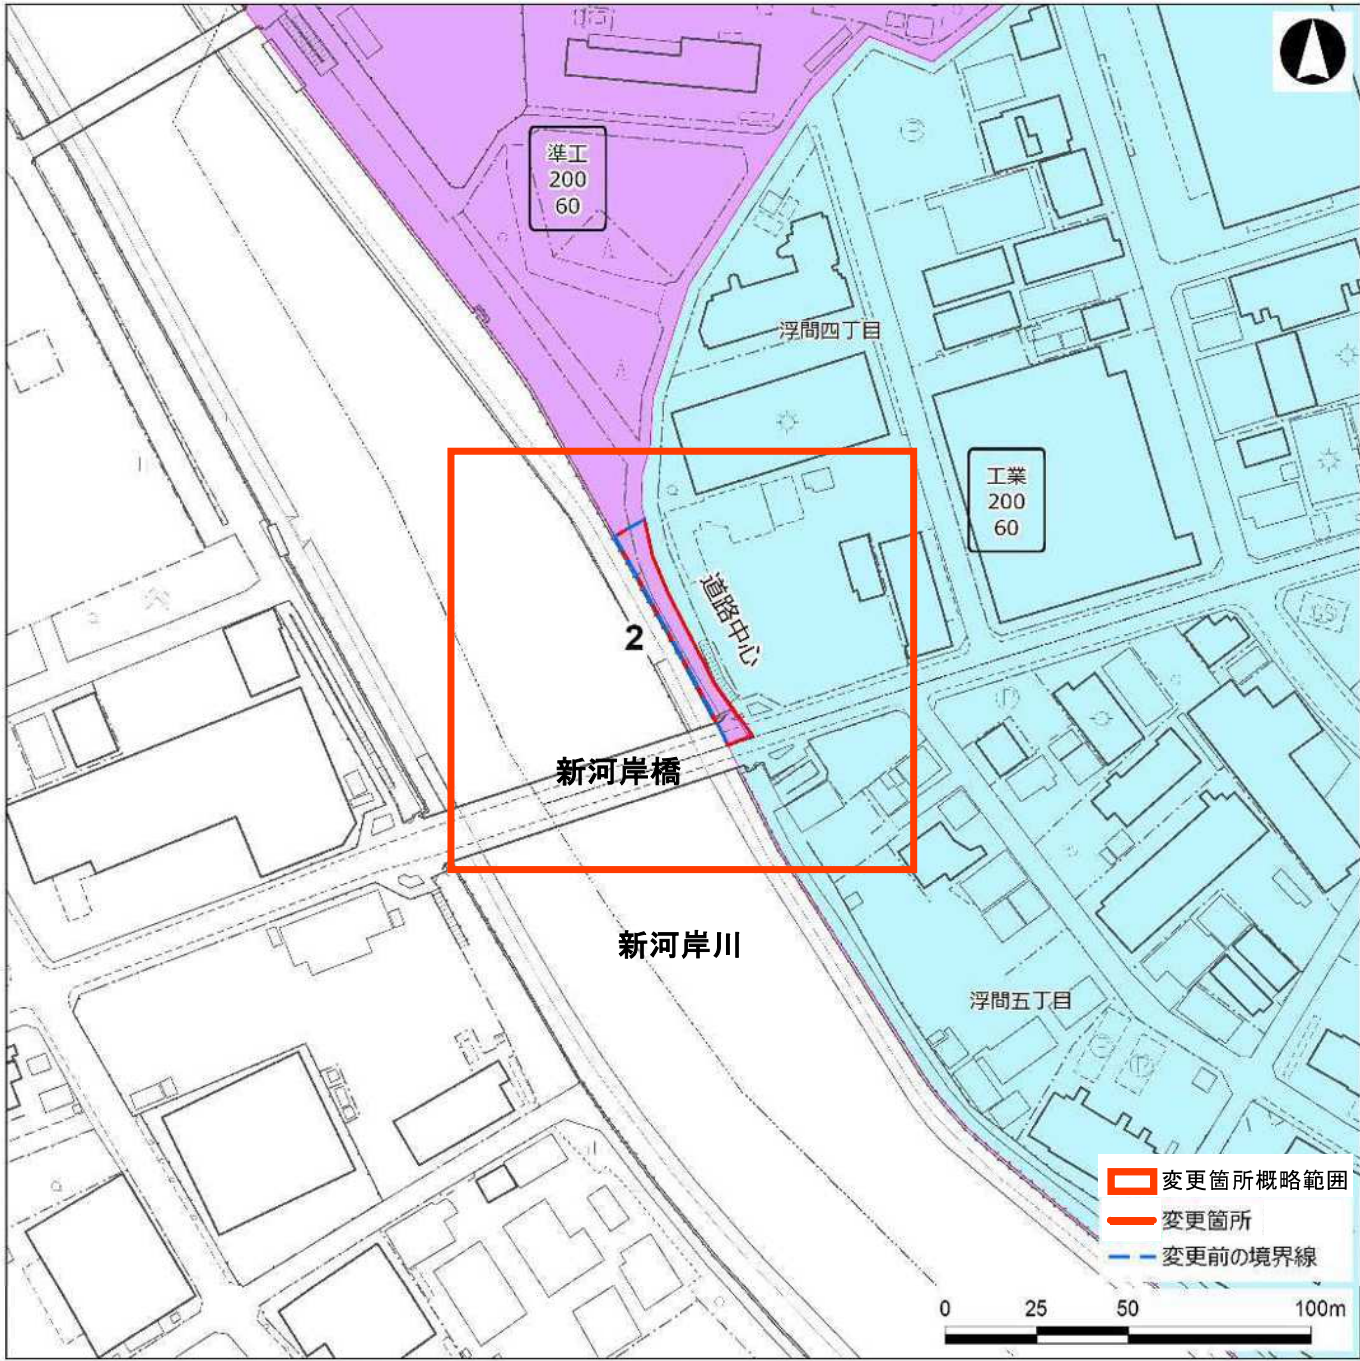

No.	変更箇所	用 途 地 域 等										日影規制			変更理由
		現 行					変 更					(規制時間/測定面高さ)			
		用途	建蔽率	容積率	高度	防火	用途	建蔽率	容積率	高度	防火	現行	変更		
2	浮間四丁目24	工業	60	200	-	準防火	準工	60	200	2高	防火	-	4h/2.5h/4m	現指定の敷地境界線が不明確であり、地形地物（道路）が整備されたため、道路中心を基準に変更する	


：変更のある区分

- <用途地域凡例>
- 第二種低層住居専用地域（二低層）
 - 第一種中高層住居専用地域（一中高）
 - 第二種中高層住居専用地域（二中高）
 - 第一種住居地域（一住）
 - 第二種住居地域（二住）
 - 近隣商業地域（近商）
 - 商業地域（商業）
 - 準工業地域（準工）
 - 工業地域（工業）


この測量成果は、国土地理院長の承認を得て同院所管の測量成果を使用して得たものである（承認番号）平成 24 関公第 269 号
この地図は、東京都知事の承認を受けて東京都縮尺 2,500 分の 1 地形図を利用して作成したものである。無断複製を禁ずる。（承認番号）2 都市基交著第 129 号 （承認番号）2 都市基街都第 208 号、令和 2 年 10 月 15 日

●No.3：浮間一丁目3地先

■ 現行

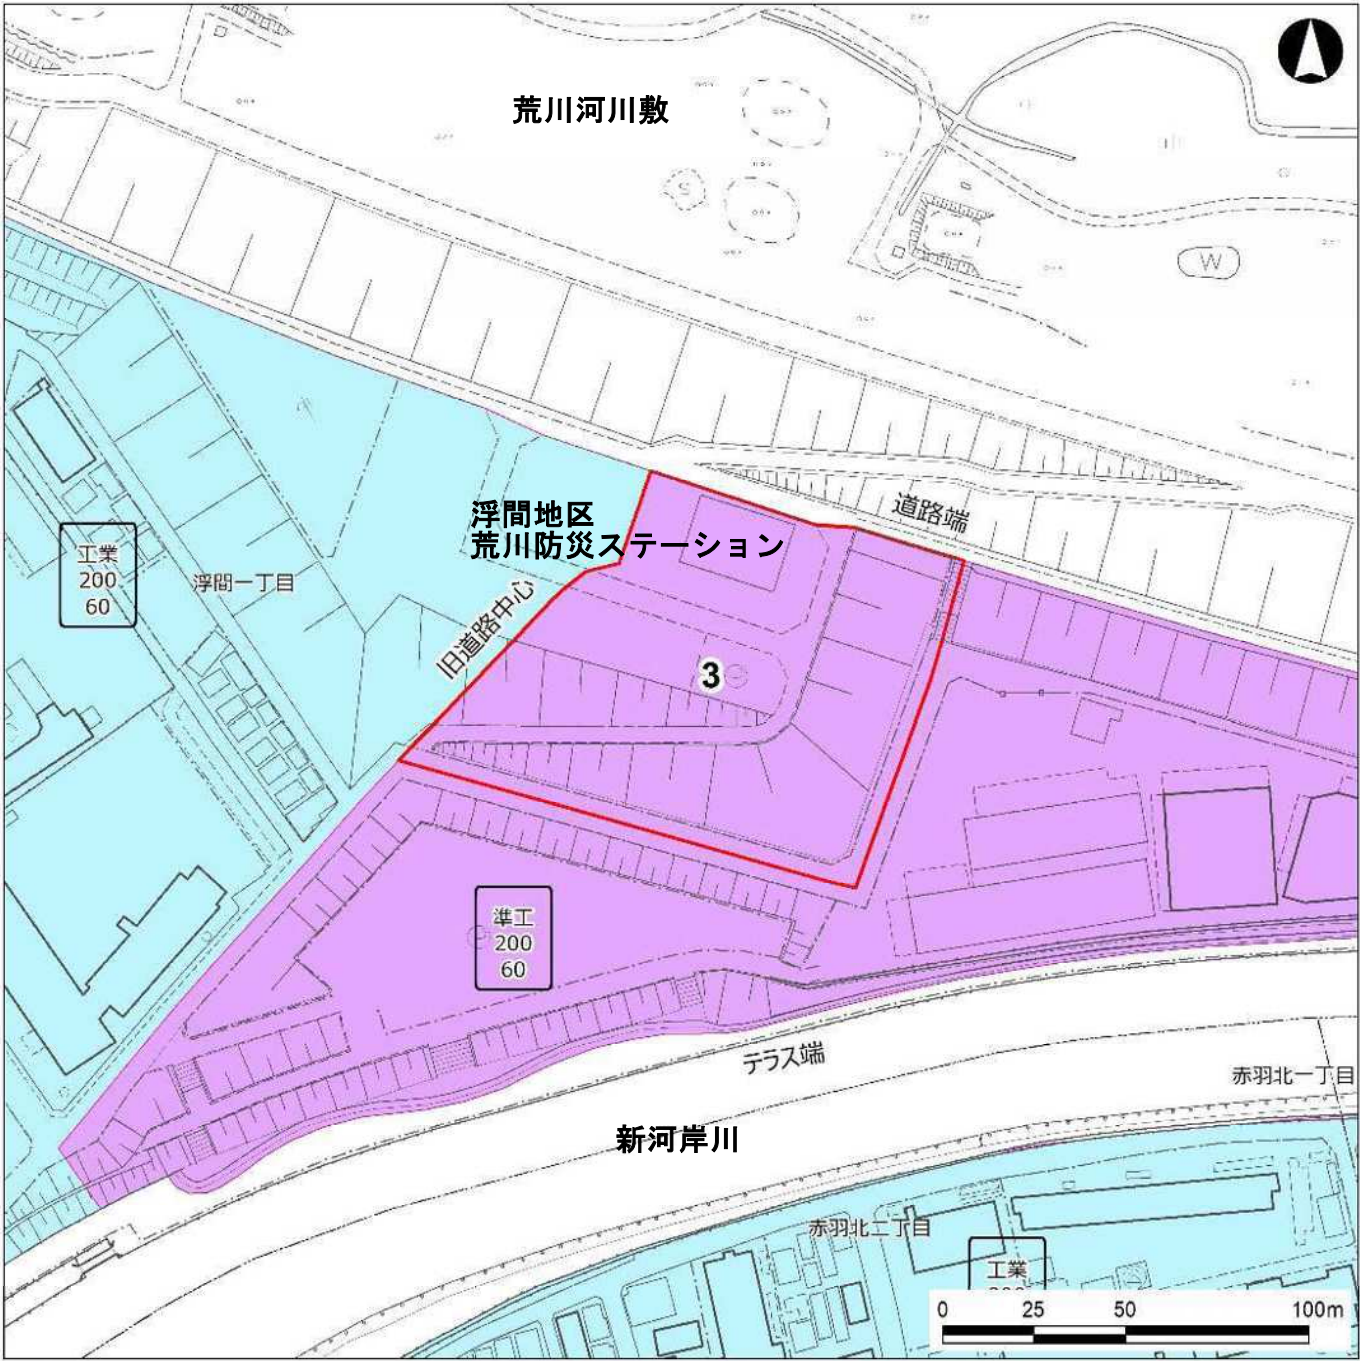

■ 変更

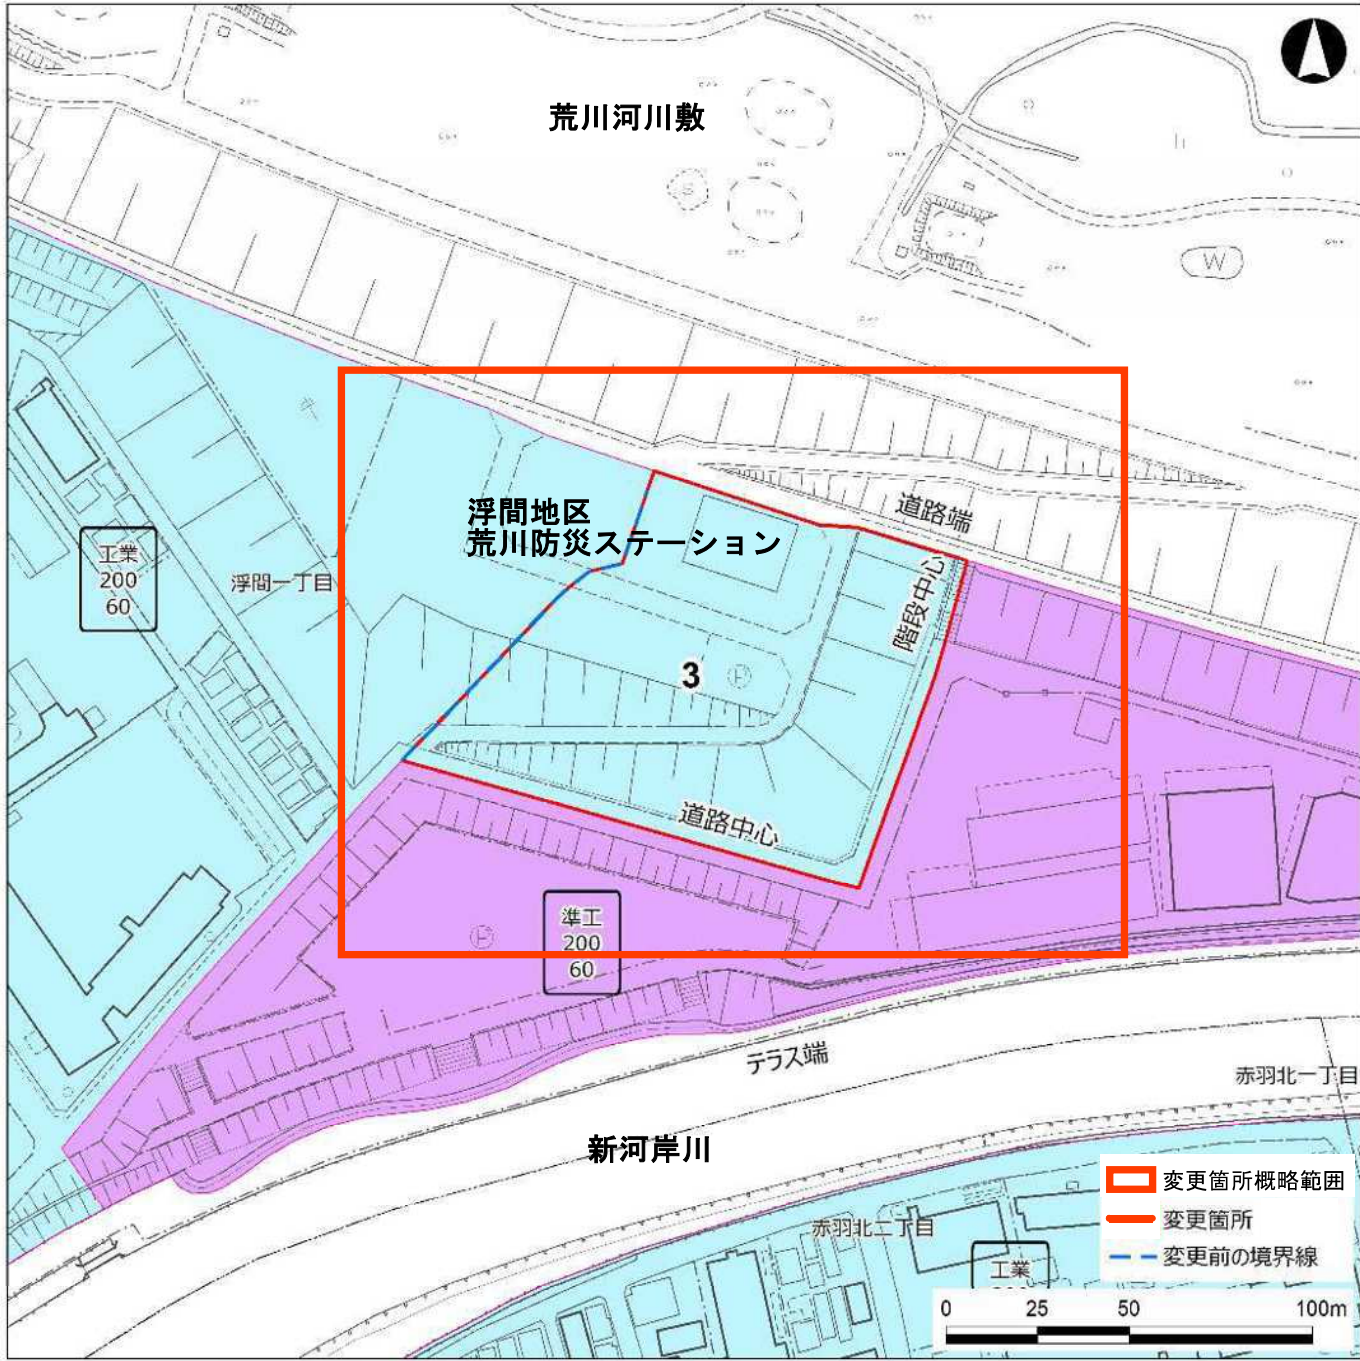

No.	変更箇所	用 途 地 域 等										日影規制			変更理由
		現 行					変 更					(規制時間/測定面高さ)			
		用途	建蔽率	容積率	高度	防火	用途	建蔽率	容積率	高度	防火	現行	変更		
3	浮間一丁目3地先	準工	60	200	2高	準防火	工業	60	200	-	準防火	4h/2.5h/4m	-	用途地域の境界の基準としていた地形地物（道路）が消失したため、近傍の道路中心を基準に変更する	


：変更のある区分

- <用途地域凡例>
- 第二種低層住居専用地域（二低層）
 - 第一種中高層住居専用地域（一中高）
 - 第二種中高層住居専用地域（二中高）
 - 第一種住居地域（一住）
 - 第二種住居地域（二住）
 - 近隣商業地域（近商）
 - 商業地域（商業）
 - 準工業地域（準工）
 - 工業地域（工業）


この測量成果は、国土地理院長の承認を得て同院所管の測量成果を使用して得たものである（承認番号）平成 24 関公第 269 号
この地図は、東京都知事の承認を受けて東京都縮尺 2,500 分の 1 地形図を利用して作成したものである。無断複製を禁ずる。（承認番号）2 都市基交著第 129 号 （承認番号）2 都市基街都第 208 号、令和 2 年 10 月 15 日

●No.4：赤羽北一丁目 10、赤羽北二丁目 2

■ 現行

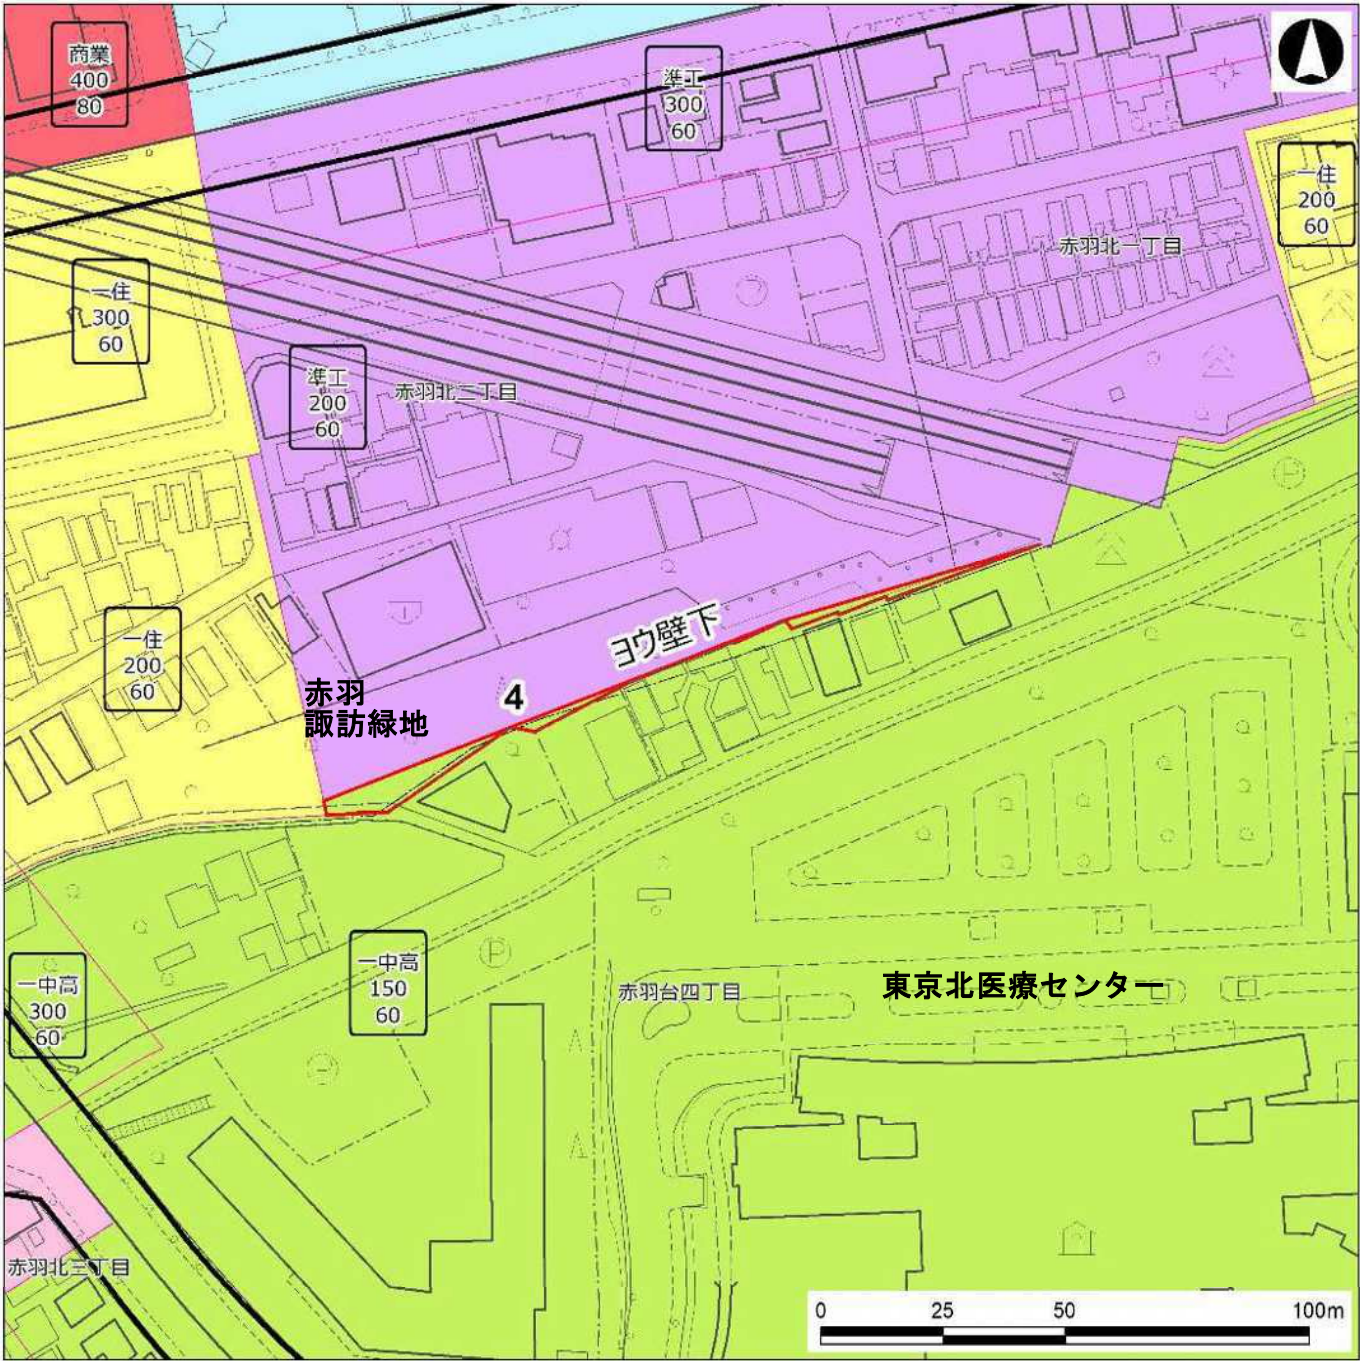

■ 変更

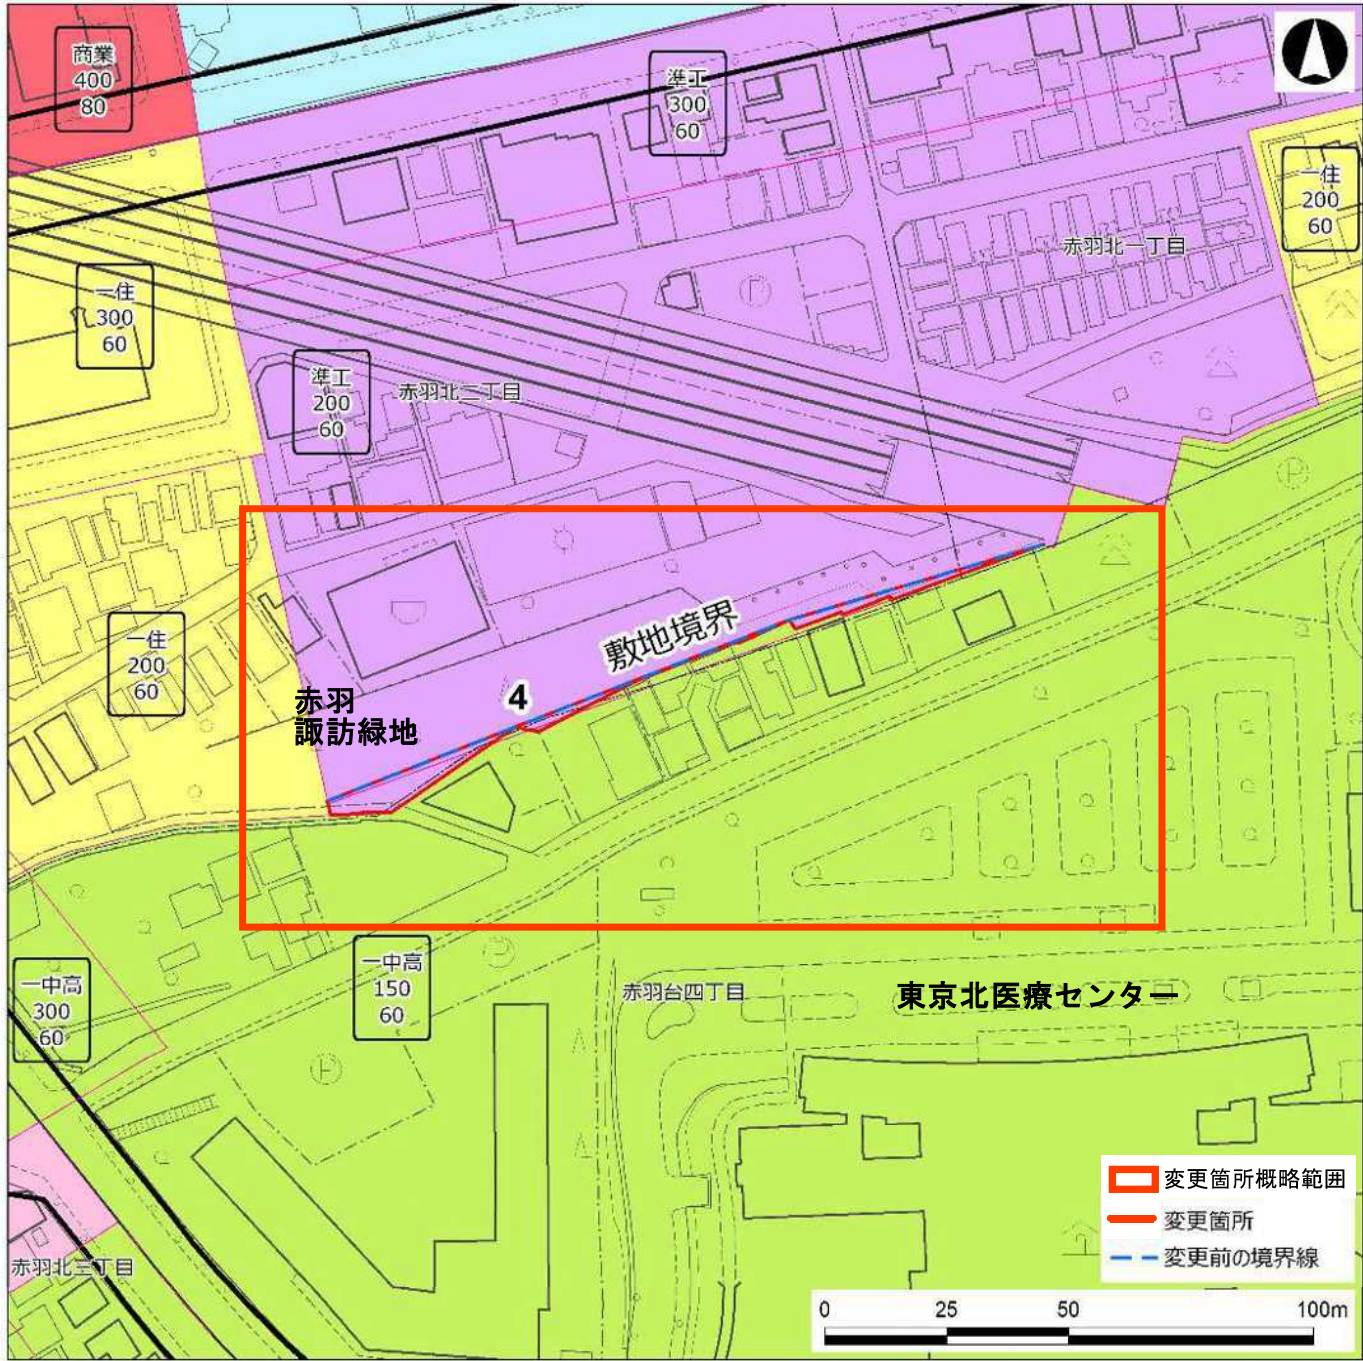

No.	変更箇所	用 途 地 域 等										日影規制		変更理由
		現 行					変 更					(規制時間/測定面高さ)		
		用途	建蔽率	容積率	高度	防火	用途	建蔽率	容積率	高度	防火	現行	変更	
4	赤羽北二丁目2	一中高	60	150	2高	準防火	準工	60	200	2高	準防火	3h/2h/4m	4h/2.5h/4m	用途地域の境界の基準としていた地形地物（ヨウ壁下）が不明確であるため、より明確な敷地境界線とする


：変更のある区分

- <用途地域凡例>
- 第二種低層住居専用地域（二低層）
 - 第一種中高層住居専用地域（一中高）
 - 第二種中高層住居専用地域（二中高）
 - 第一種住居地域（一住）
 - 第二種住居地域（二住）
 - 近隣商業地域（近商）
 - 商業地域（商業）
 - 準工業地域（準工）
 - 工業地域（工業）


この測量成果は、国土地理院長の承認を得て同院所管の測量成果を使用して得たものである（承認番号）平成 24 関公第 269 号
この地図は、東京都知事の承認を受けて東京都縮尺 2,500 分の 1 地形図を利用して作成したものである。無断複製を禁ずる。（承認番号）2 都市基交著第 129 号 （承認番号）2 都市基街都第 208 号、令和 2 年 10 月 15 日

●No.5：赤羽一丁目 67、赤羽三丁目 14

■ 現行

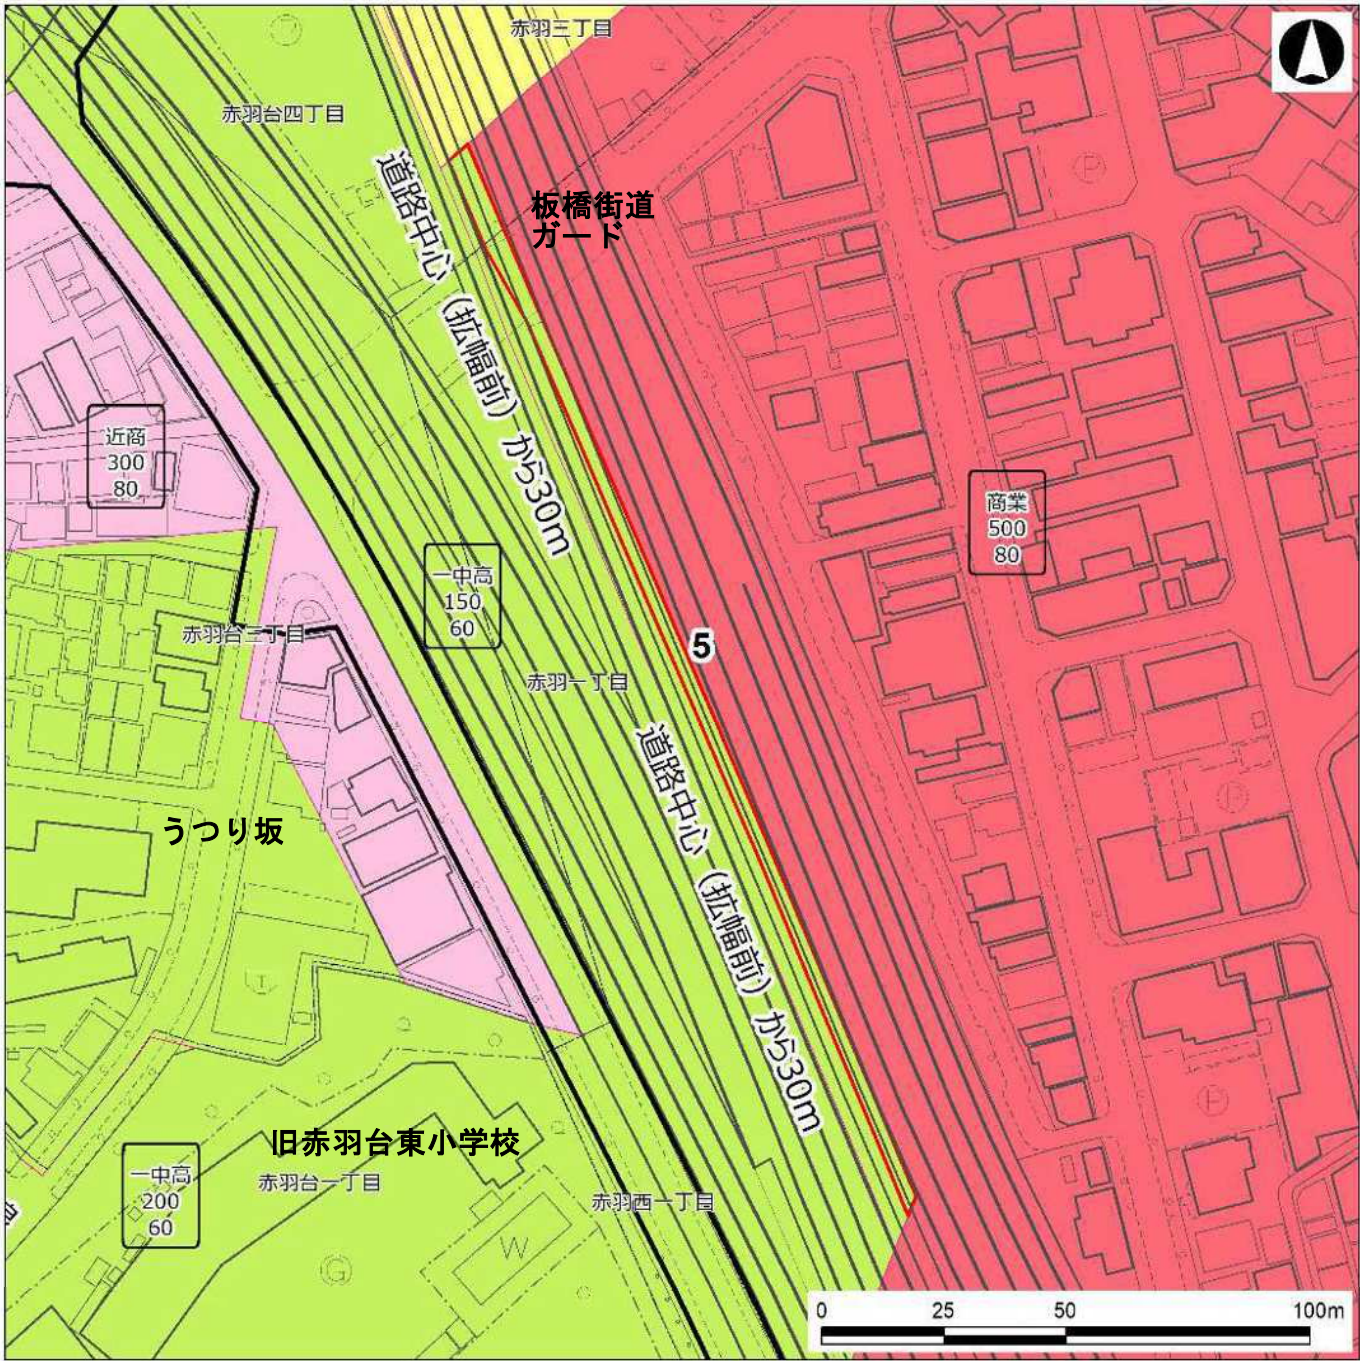

■ 変更

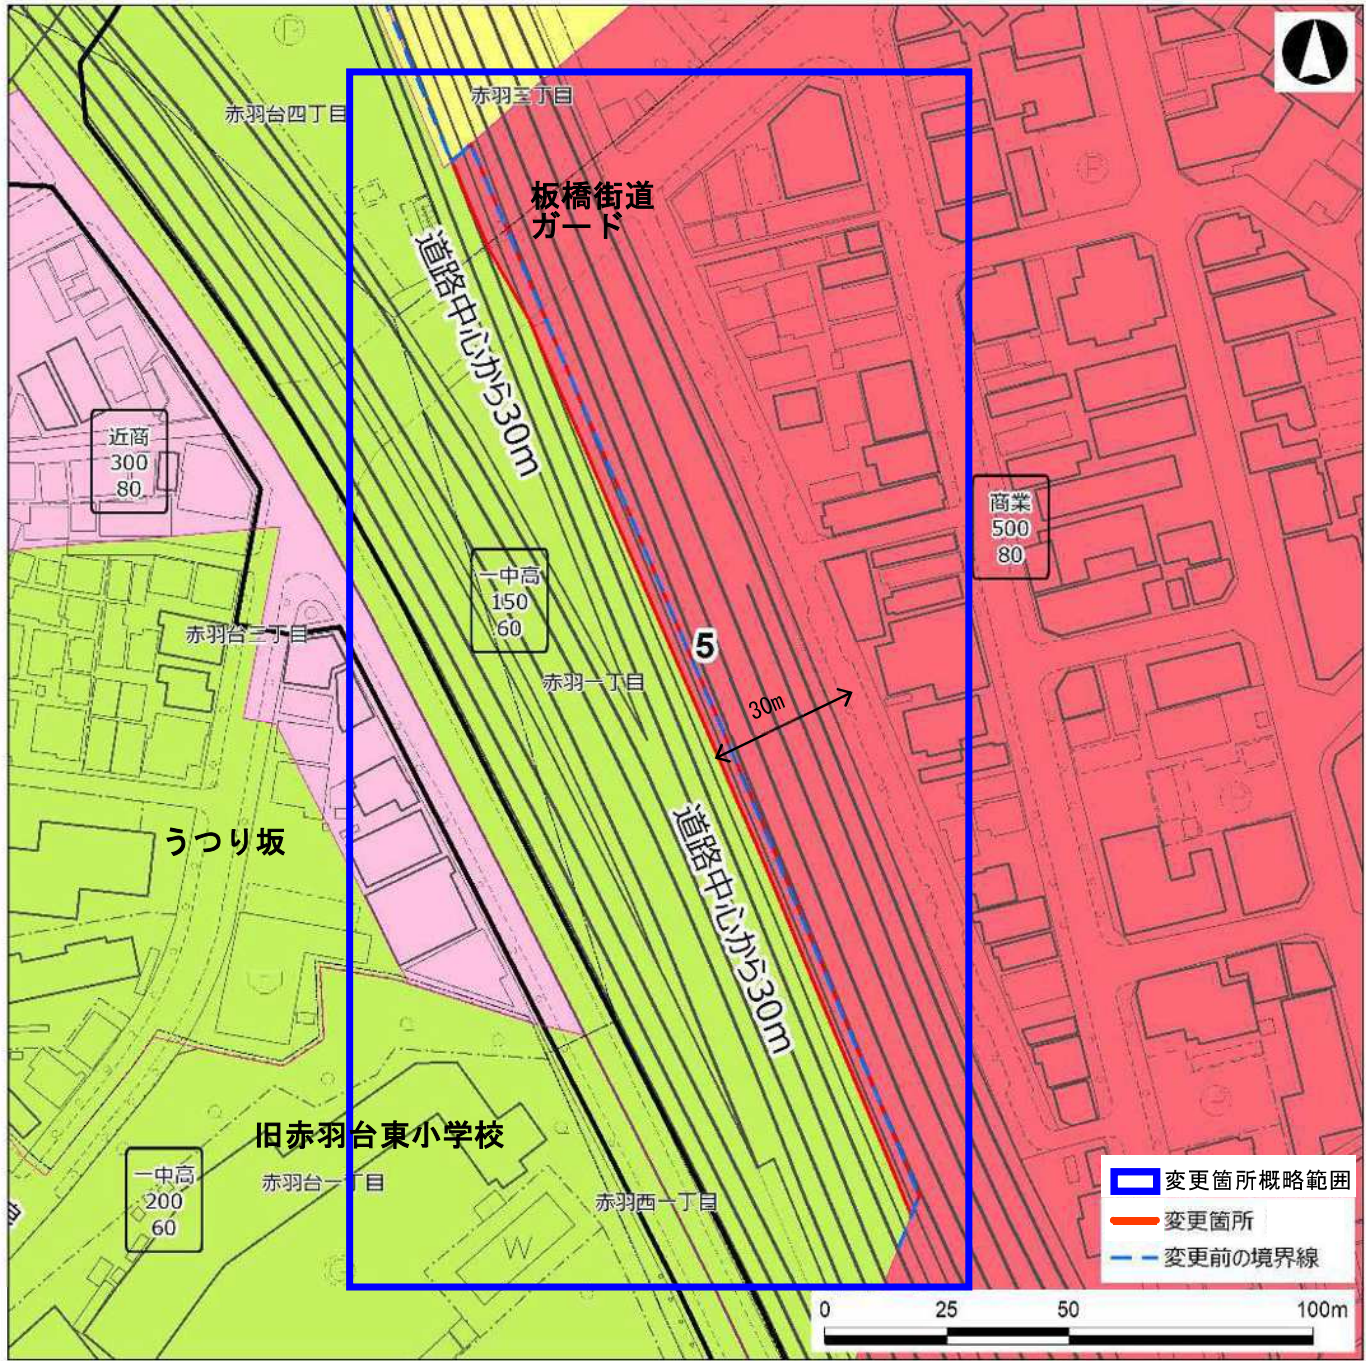

No.	変更箇所	用 途 地 域 等										日影規制 (規制時間/測定面高さ)			変更理由
		現 行					変 更					現行	変更		
		用途	建蔽率	容積率	高度	防火	用途	建蔽率	容積率	高度	防火				
5	赤羽一丁目67、赤羽三丁目14	一中高	60	150	2高	準防火	商業	80	500	-	防火	3h/2h/4m	-	用途地域の境界の基準としていた地形地物（道路）の拡幅により形状が変更したため、道路中心から30mを用途境界とする	


：変更のある区分

- <用途地域凡例>
- 第二種低層住居専用地域（二低層）
 - 第一種中高層住居専用地域（一中高）
 - 第二種中高層住居専用地域（二中高）
 - 第一種住居地域（一住）
 - 第二種住居地域（二住）
 - 近隣商業地域（近商）
 - 商業地域（商業）
 - 準工業地域（準工）
 - 工業地域（工業）


この測量成果は、国土地理院長の承認を得て同院所管の測量成果を使用して得たものである（承認番号）平成 24 関公第 269 号
この地図は、東京都知事の承認を受けて東京都縮尺 2,500 分の 1 地形図を利用して作成したものである。無断複製を禁ずる。（承認番号）2 都市基交著第 129 号 （承認番号）2 都市基街都第 208 号、令和 2 年 10 月 15 日

●No.6：赤羽一丁目 1

■現行

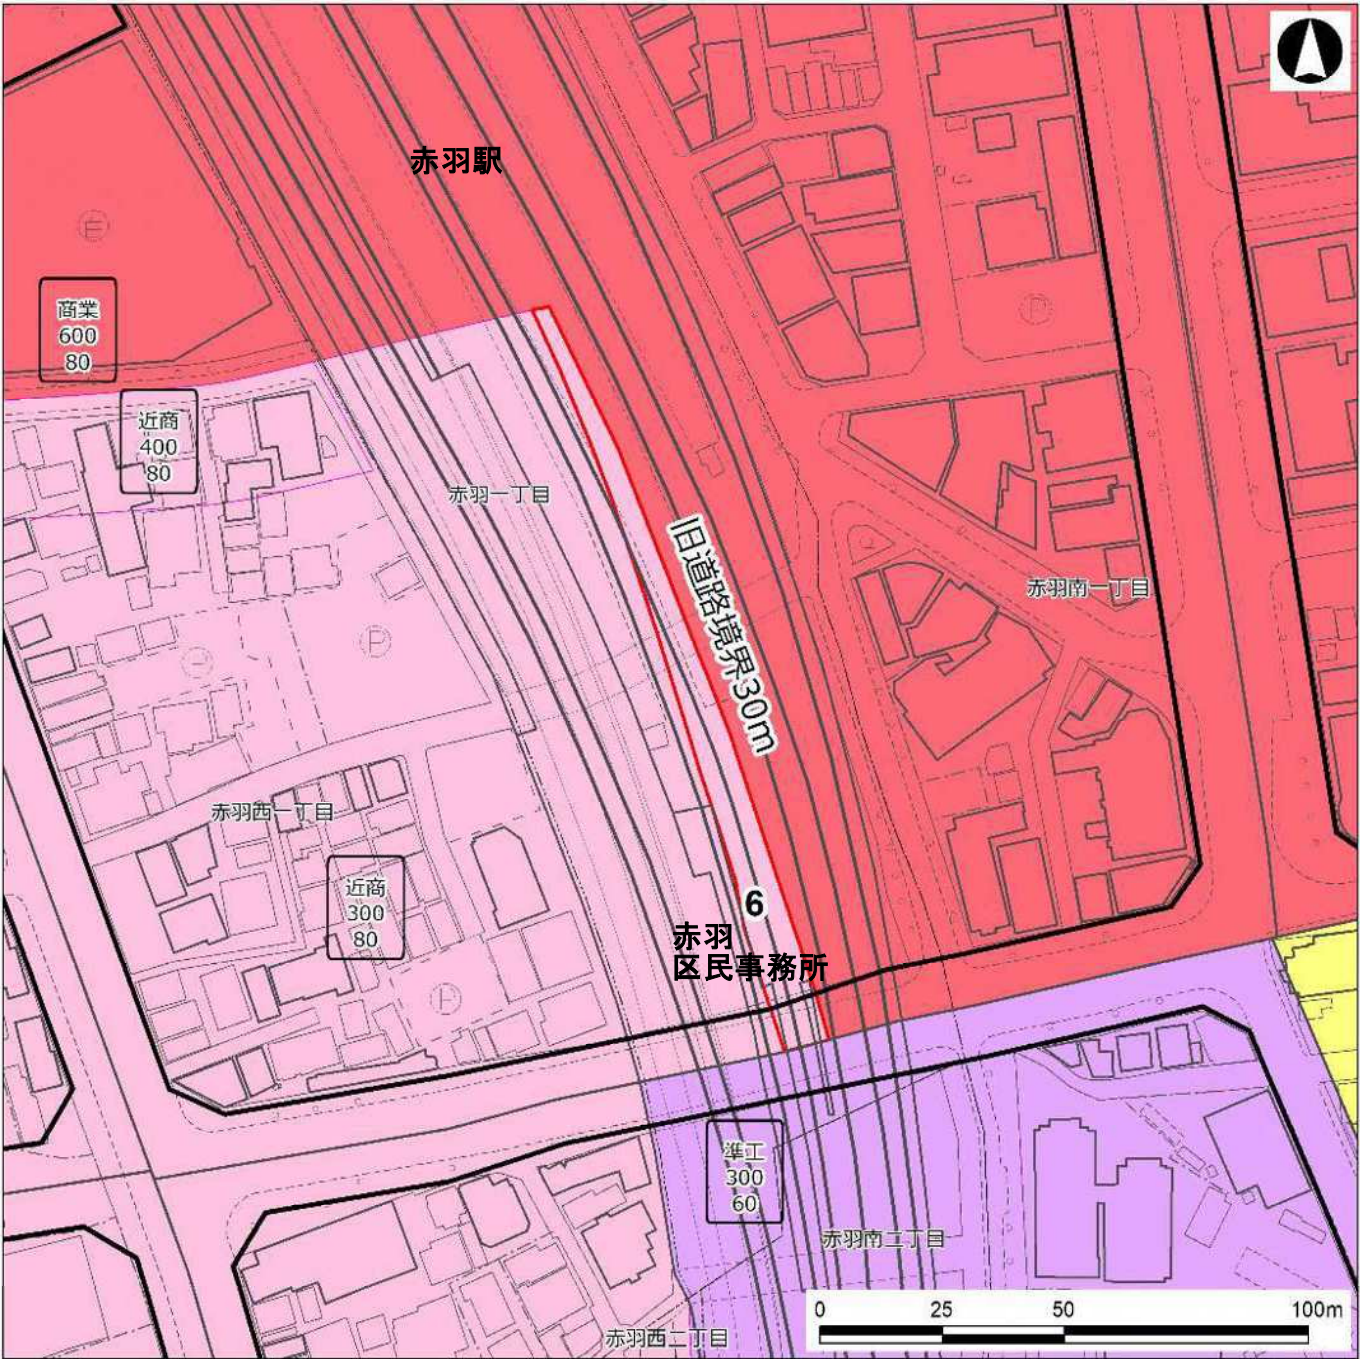

■変更

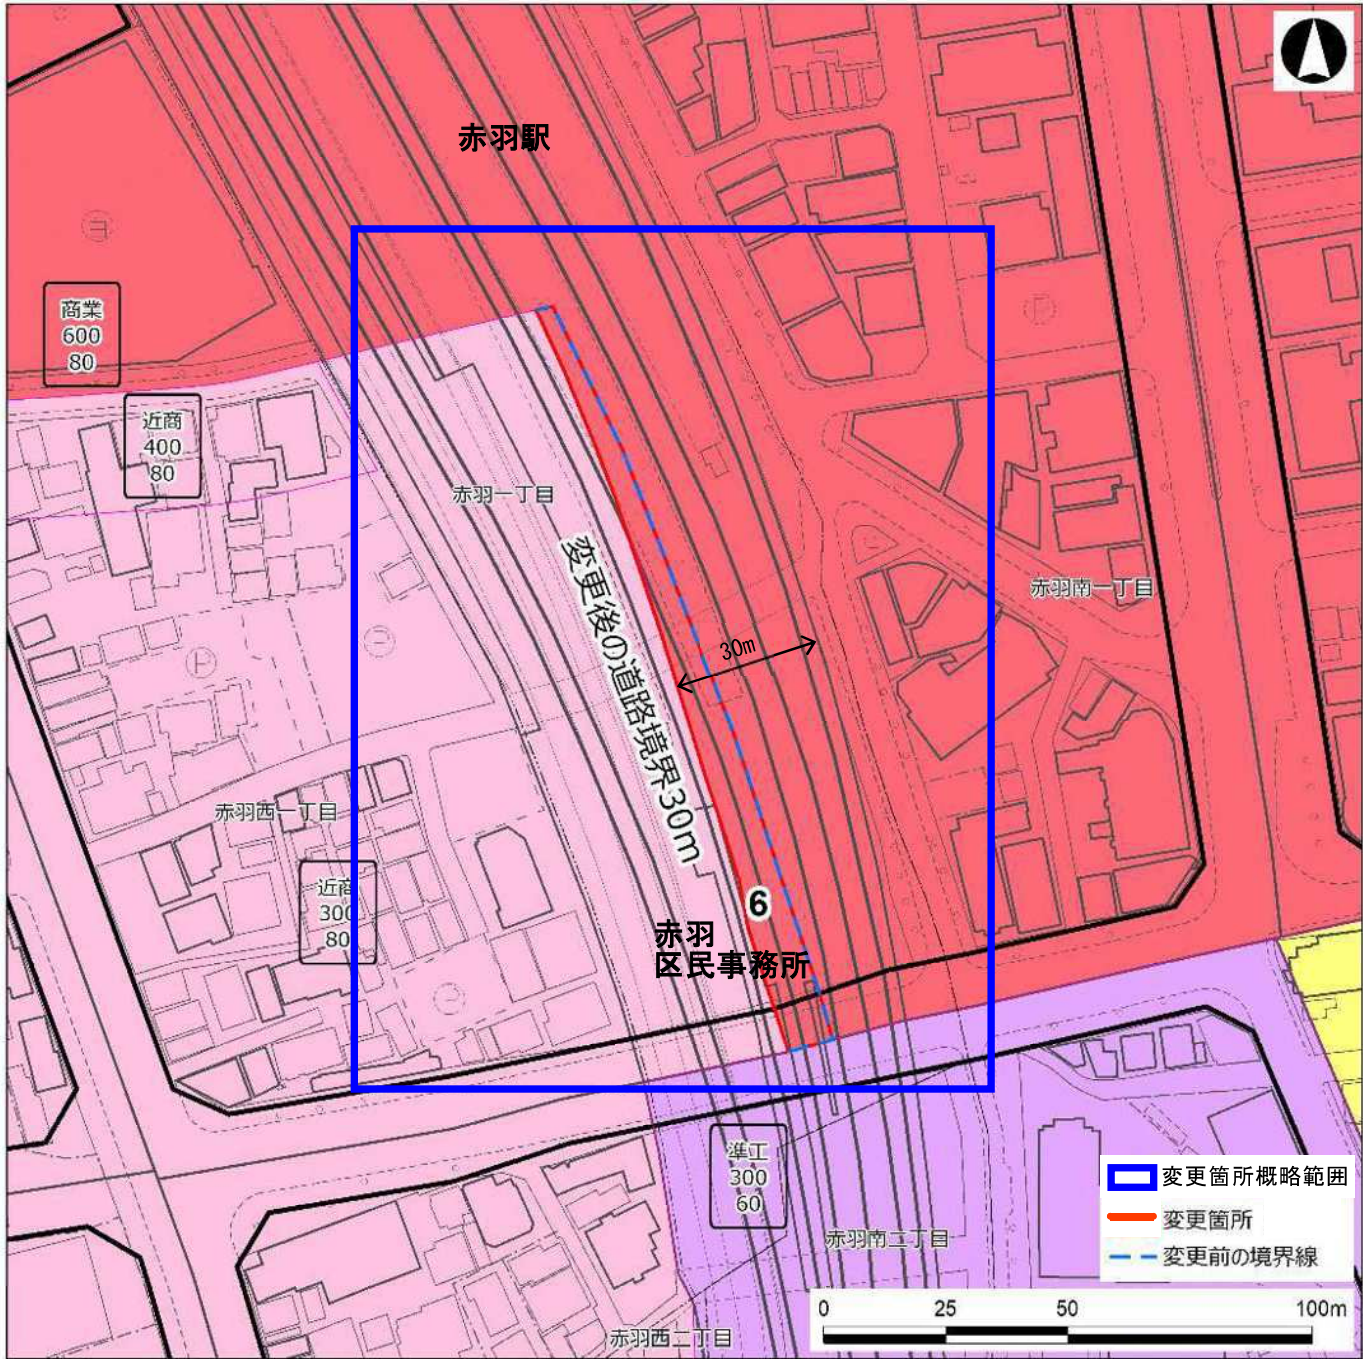

No.	変更箇所	用 途 地 域 等										日影規制			変更理由
		現 行					変 更					(規制時間/測定面高さ)			
		用途	建蔽率	容積率	高度	防火	用途	建蔽率	容積率	高度	防火	現行	変更		
6	赤羽一丁目1	近商	80	300	-	準防火	商業	80	600	-	防火	5h/3h/4m	-		用途地域の境界の基準としていた地形地物（道路）の拡幅により形状が変更したため、変更後の道路境界から30mを用途境界とする


：変更のある区分

- <用途地域凡例>
- 第二種低層住居専用地域（二低層）
 - 第一種中高層住居専用地域（一中高）
 - 第二種中高層住居専用地域（二中高）
 - 第一種住居地域（一住）
 - 第二種住居地域（二住）
 - 近隣商業地域（近商）
 - 商業地域（商業）
 - 準工業地域（準工）
 - 工業地域（工業）


この測量成果は、国土地理院長の承認を得て同院所管の測量成果を使用して得たものである（承認番号）平成 24 関公第 269 号
この地図は、東京都知事の承認を受けて東京都縮尺 2,500 分の 1 地形図を利用して作成したものである。無断複製を禁ずる。（承認番号）2 都市基交著第 129 号 （承認番号）2 都市基街都第 208 号、令和 2 年 10 月 15 日

●No.7：赤羽西二丁目 18,19,20,21

■現行

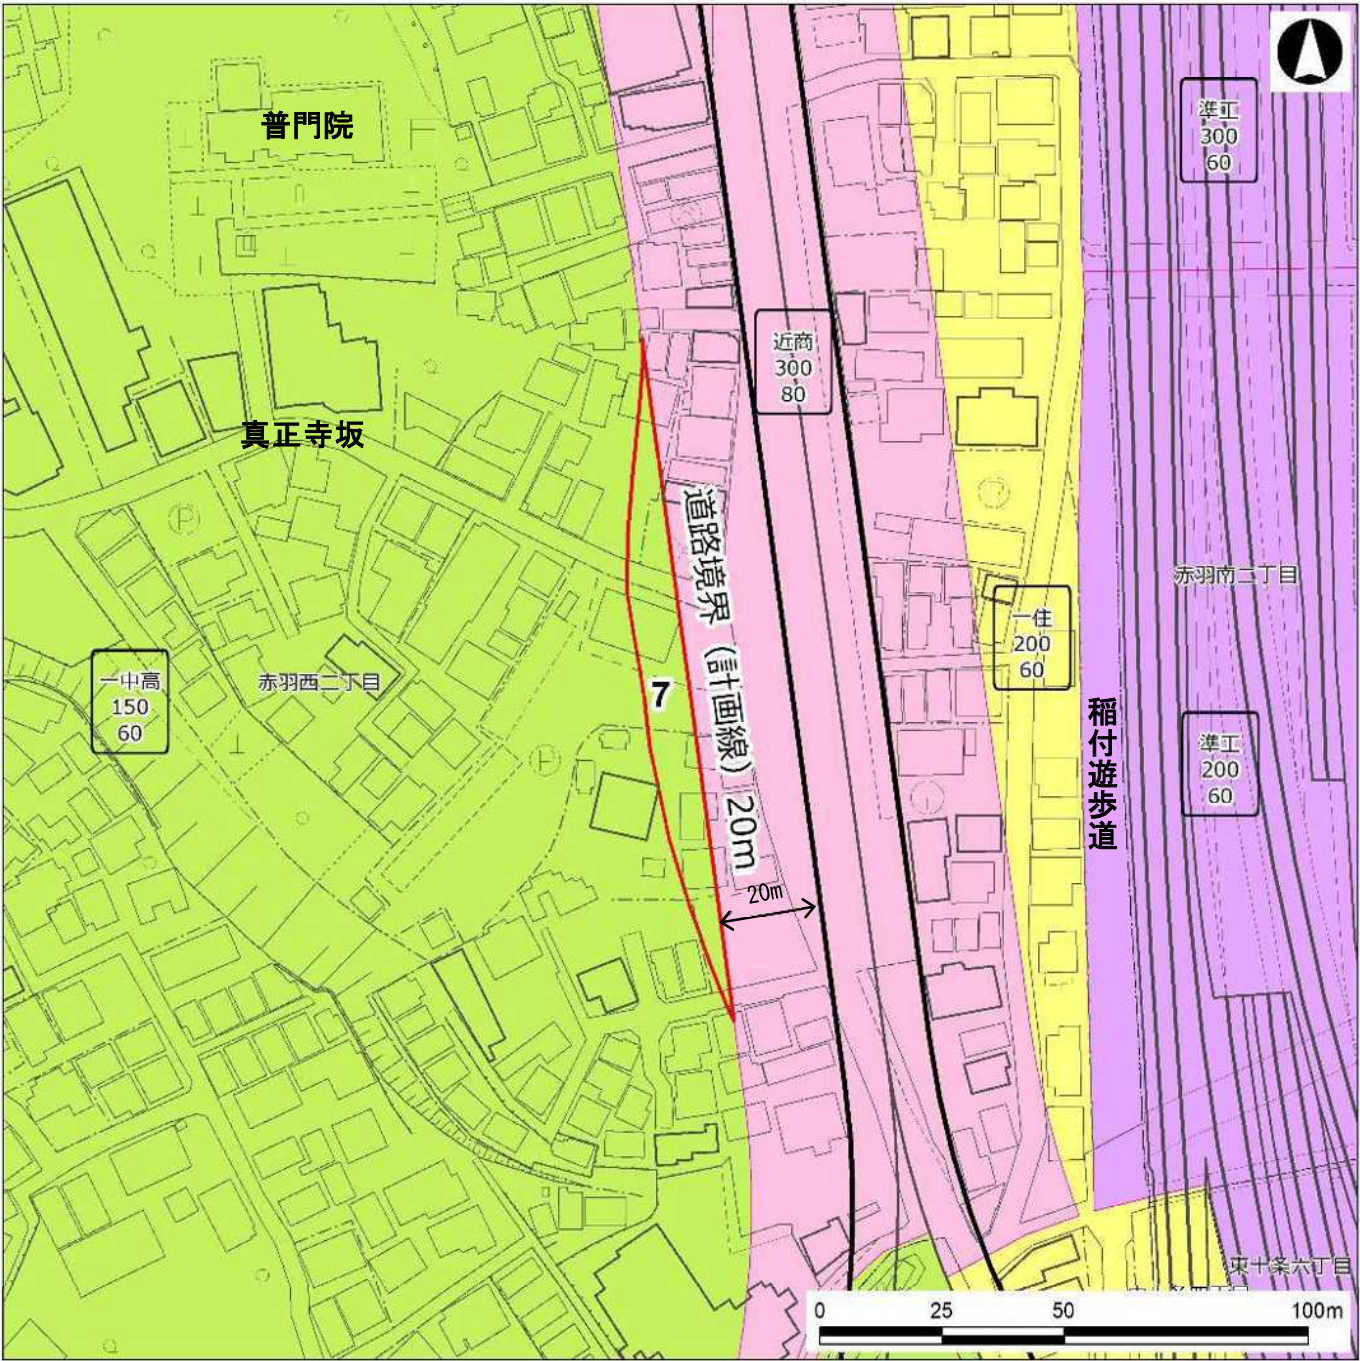

■変更

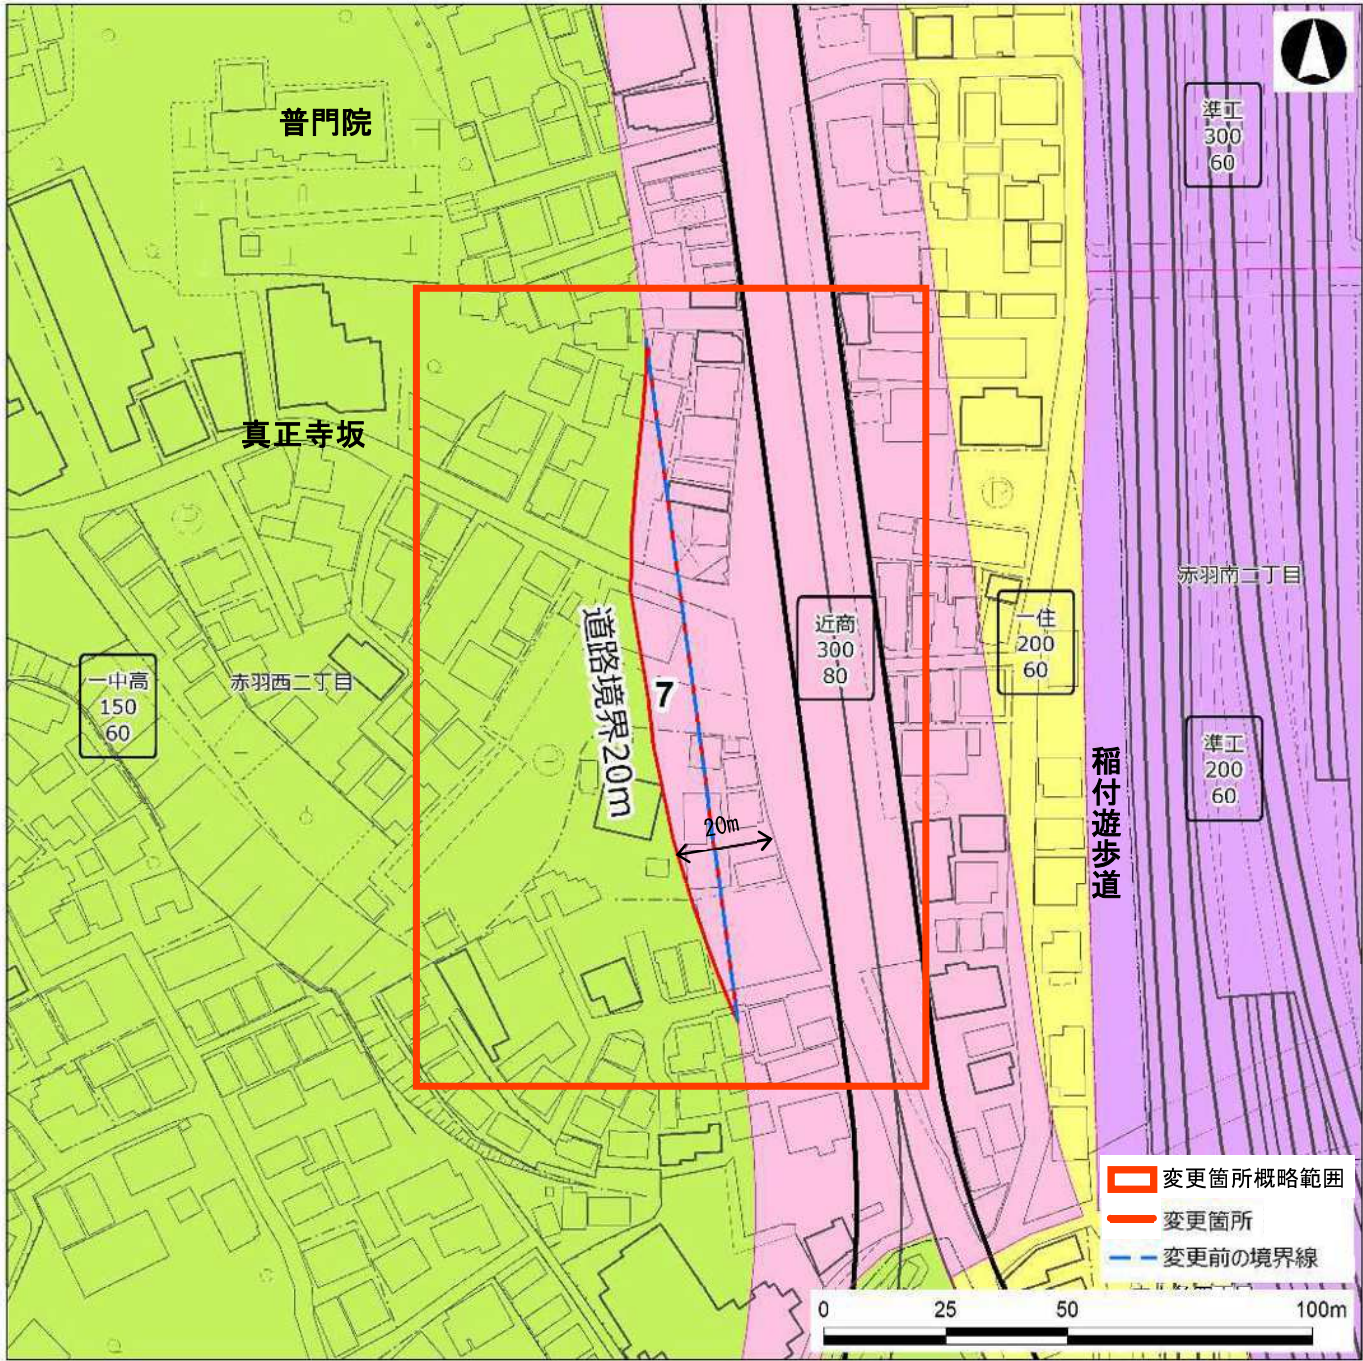

No.	変更箇所	用 途 地 域 等										日影規制		変更理由
		現 行					変 更					(規制時間/測定面高さ)		
		用途	建蔽率	容積率	高度	防火	用途	建蔽率	容積率	高度	防火	現行	変更	
7	赤羽西二丁目18,19,20,21	一中高	60	150	2高	準防火	近商	80	300	-	準防火	3h/2h/4m	5h/3h/4m	用途地域の境界の基準としていた都市計画道路が整備完了し、道路幅員が計画線より拡大して整備されたため、道路形状に合わせて基準を変更する


：変更のある区分

- <用途地域凡例>
- 第二種低層住居専用地域（二低層）
 - 第一種中高層住居専用地域（一中高）
 - 第二種中高層住居専用地域（二中高）
 - 第一種住居地域（一住）
 - 第二種住居地域（二住）
 - 近隣商業地域（近商）
 - 商業地域（商業）
 - 準工業地域（準工）
 - 工業地域（工業）


この測量成果は、国土地理院長の承認を得て同院所管の測量成果を使用して得たものである（承認番号）平成 24 関公第 269 号
この地図は、東京都知事の承認を受けて東京都縮尺 2,500 分の 1 地形図を利用して作成したものである。無断複製を禁ずる。（承認番号）2 都市基交著第 129 号 （承認番号）2 都市基街都第 208 号、令和 2 年 10 月 15 日

●No.8：神谷一丁目 1、王子五丁目 21,28

■現行

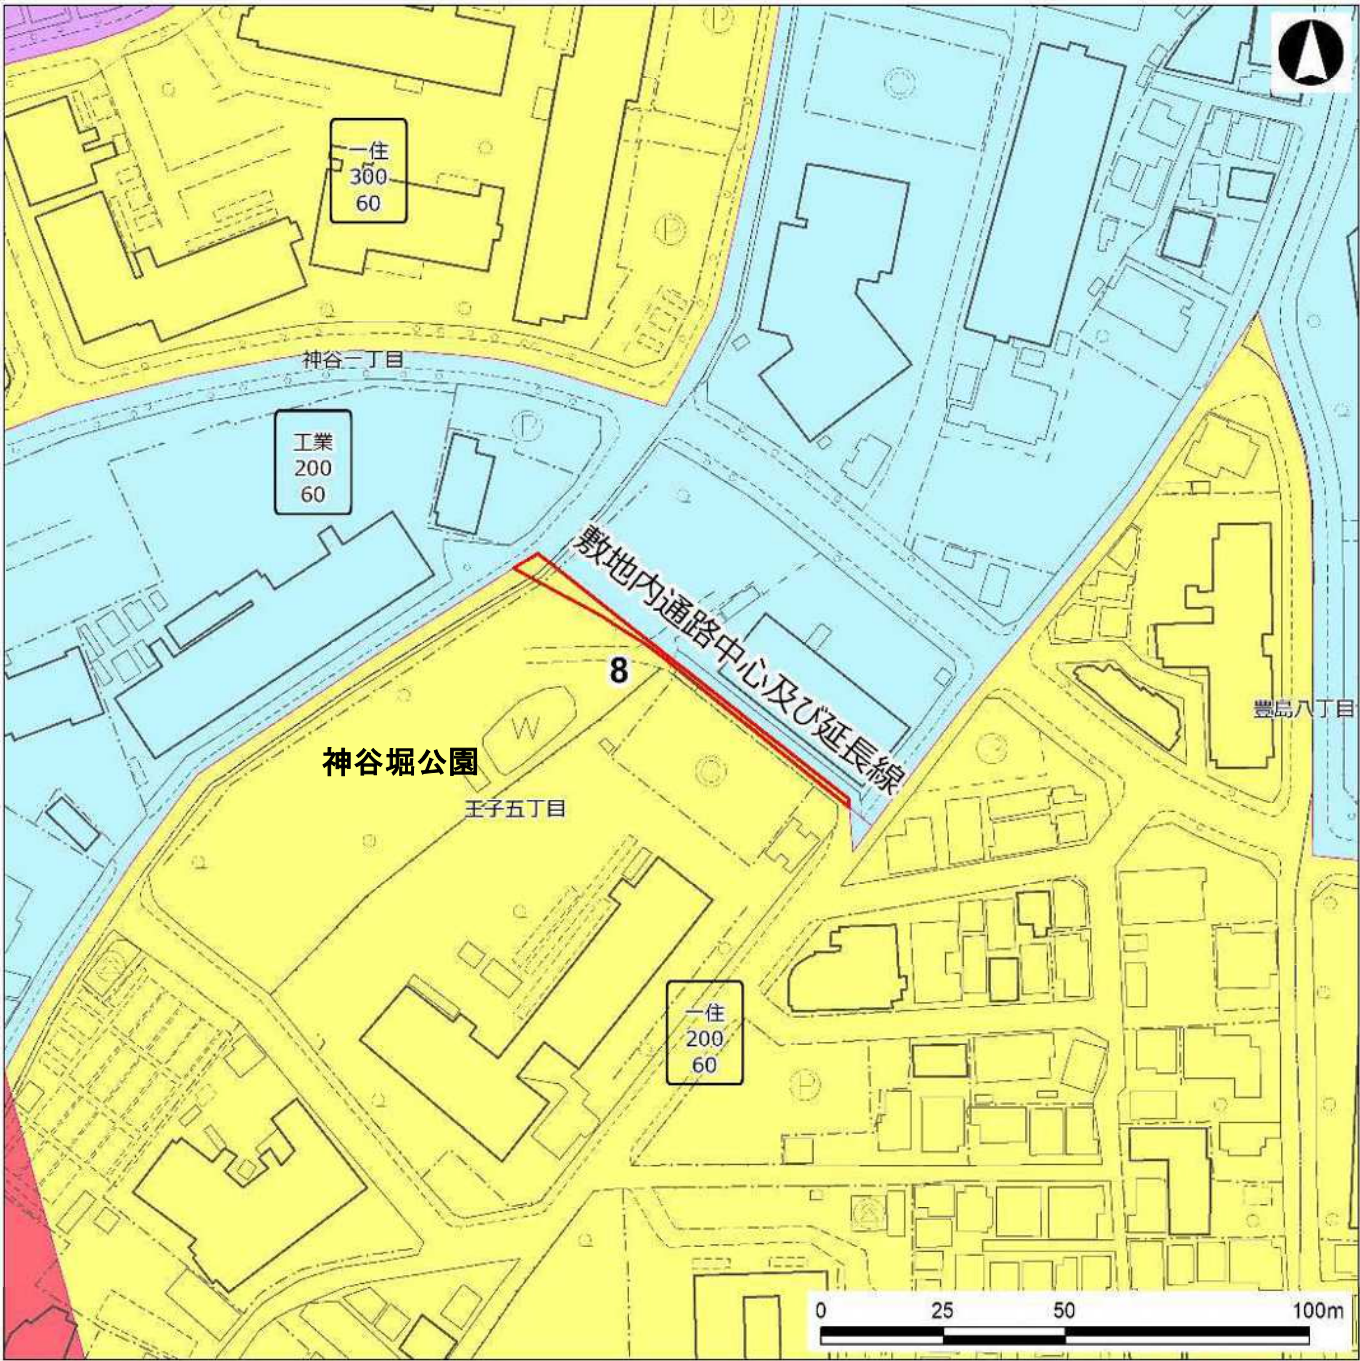

■変更

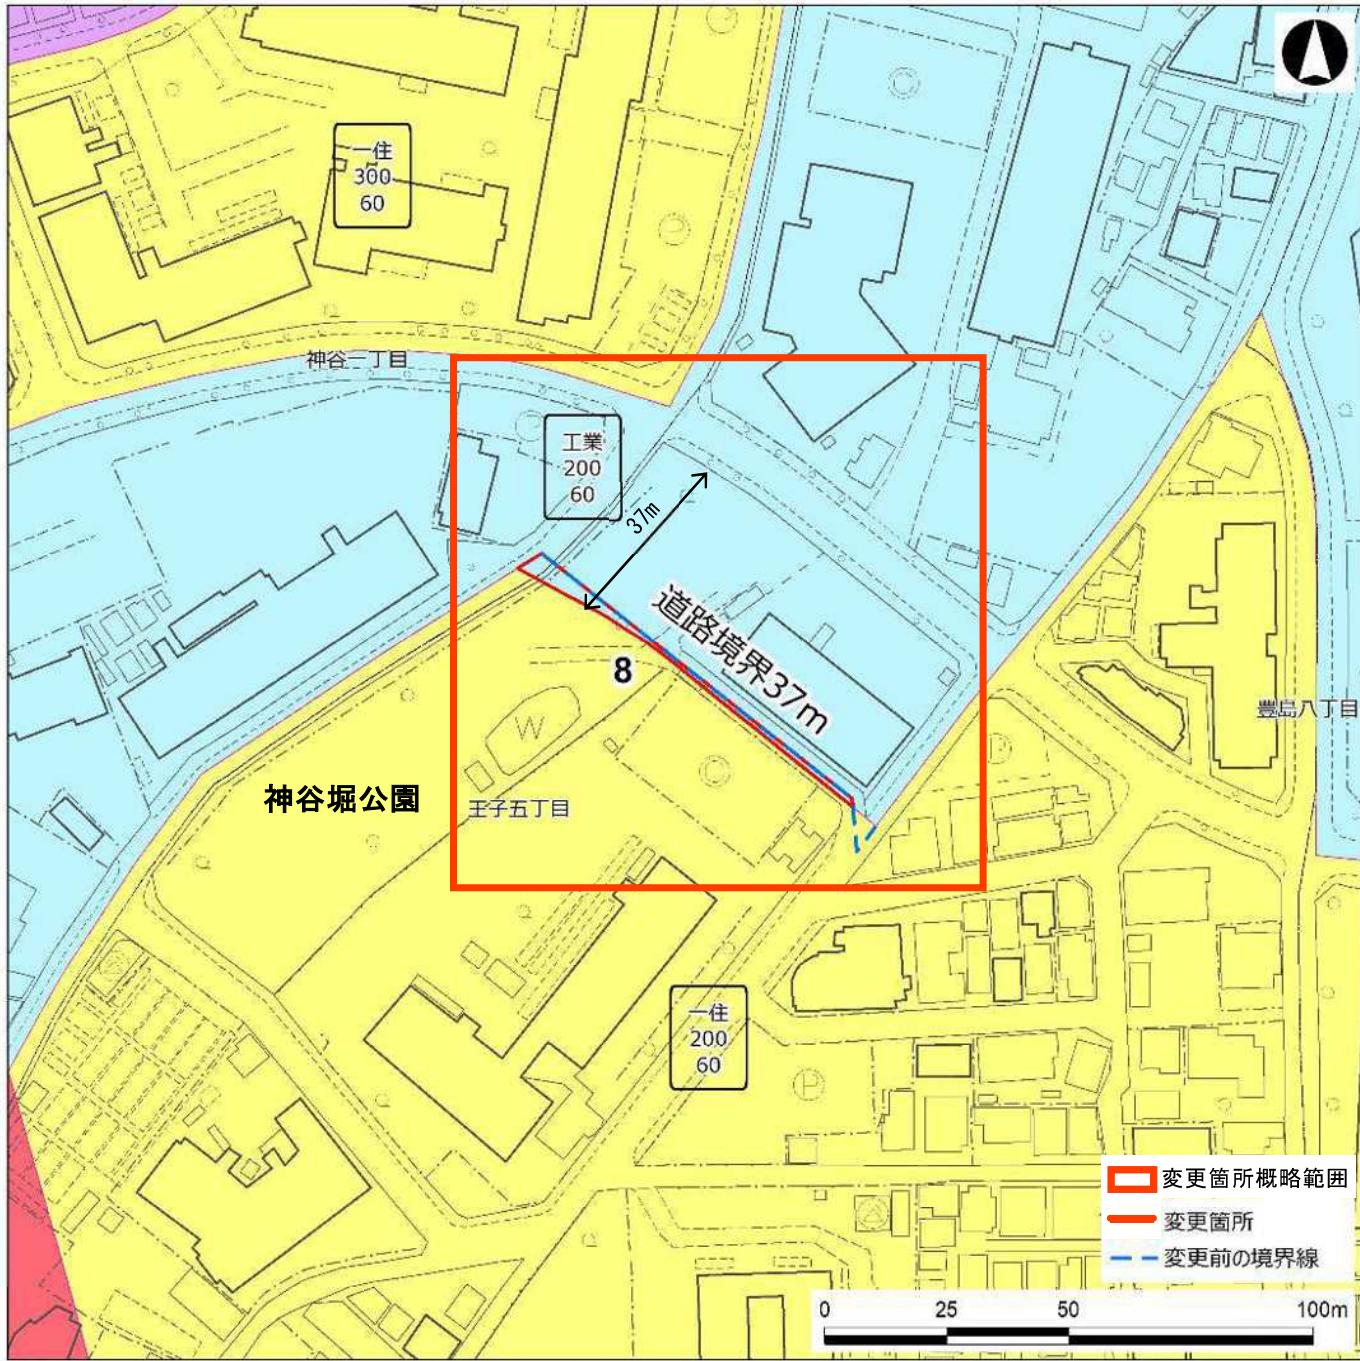

No.	変更箇所	用 途 地 域 等										日影規制 (規制時間/測定面高さ)			変更理由
		現 行					変 更					現行	変更		
		用途	建蔽率	容積率	高度	防火	用途	建蔽率	容積率	高度	防火				
8	王子五丁目21,28	一住	60	200	2高	準防火	工業	60	200	-	準防火	4h/2.5h/4m	-	用途地域の境界の基準としていた敷地内の通路が廃止されたため、近傍となる道路境界から37mを用途境界とする	

：変更のある区分



- <用途地域凡例>
- 第二種低層住居専用地域（二低層）
 - 第一種中高層住居専用地域（一中高）
 - 第二種中高層住居専用地域（二中高）
 - 第一種住居地域（一住）
 - 第二種住居地域（二住）
 - 近隣商業地域（近商）
 - 商業地域（商業）
 - 準工業地域（準工）
 - 工業地域（工業）

この測量成果は、国土地理院長の承認を得て同院所管の測量成果を使用して得たものである（承認番号）平成 24 関公第 269 号
この地図は、東京都知事の承認を受けて東京都縮尺 2,500 分の 1 地形図を利用して作成したものである。無断複製を禁ずる。（承認番号）2 都市基交著第 129 号 （承認番号）2 都市基街都第 208 号、令和 2 年 10 月 15 日

●No.9：東十条三丁目 10、王子五丁目 2

■ 現行

■ 変更

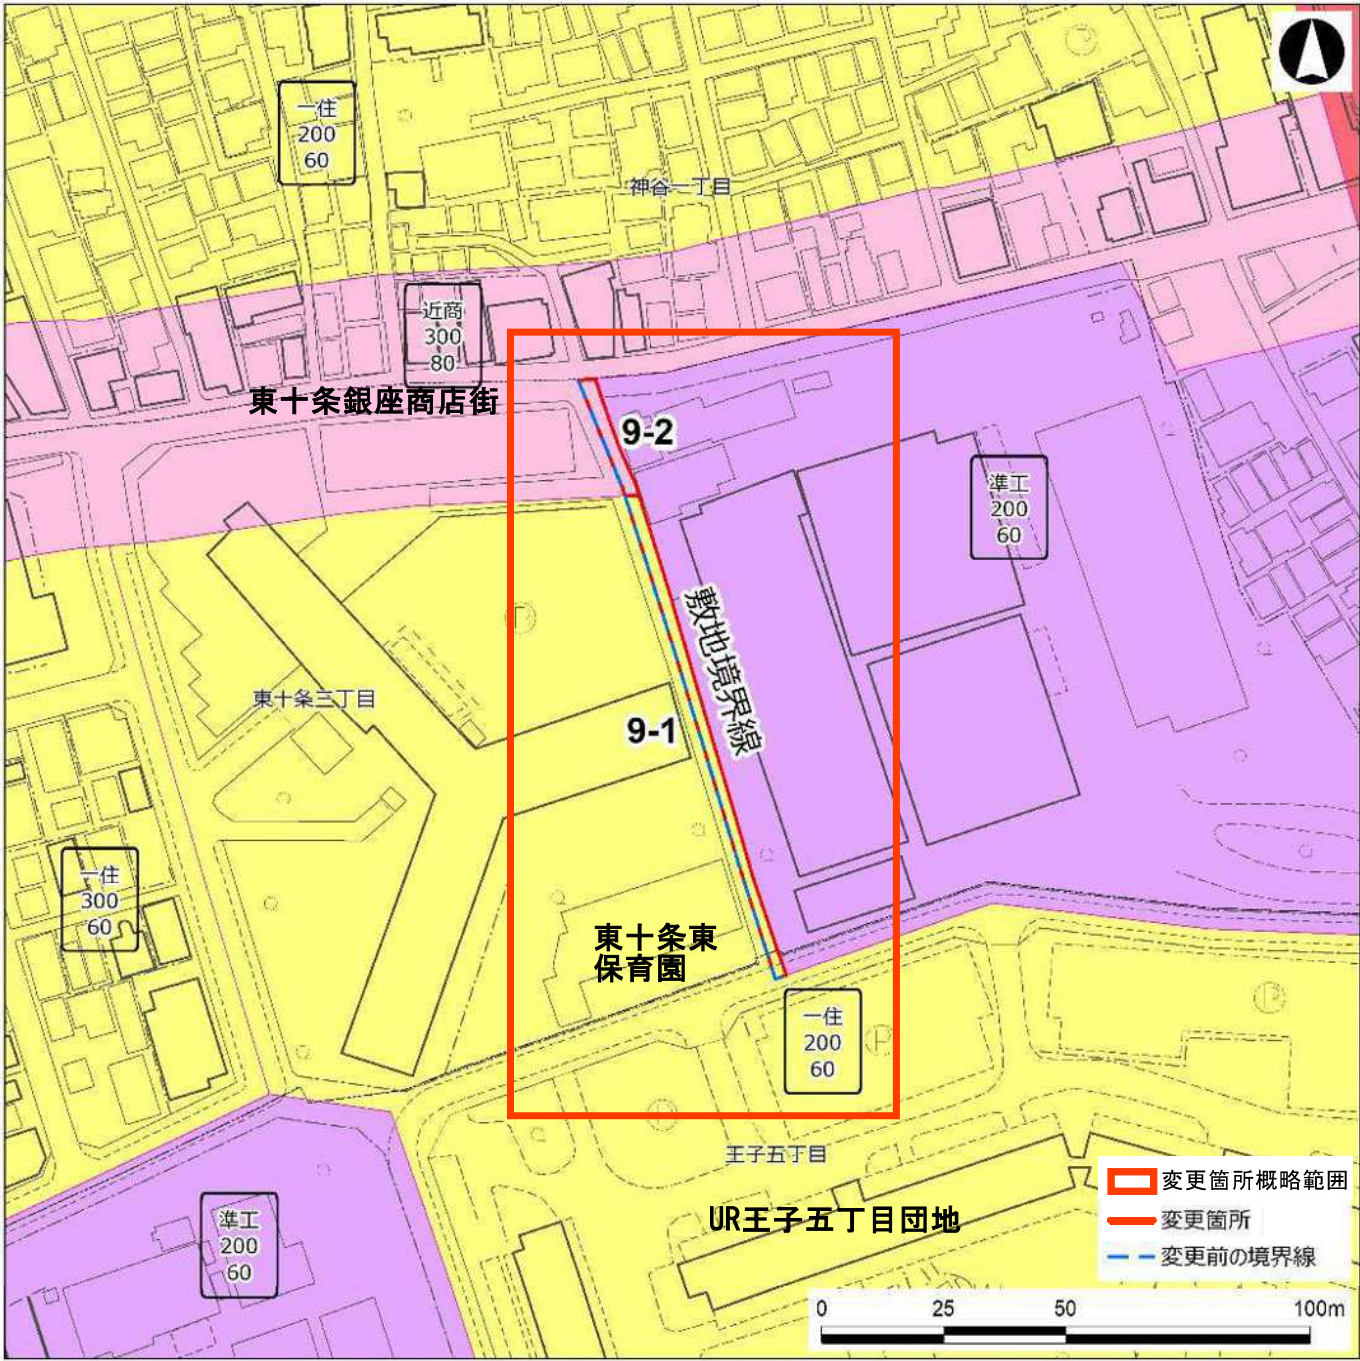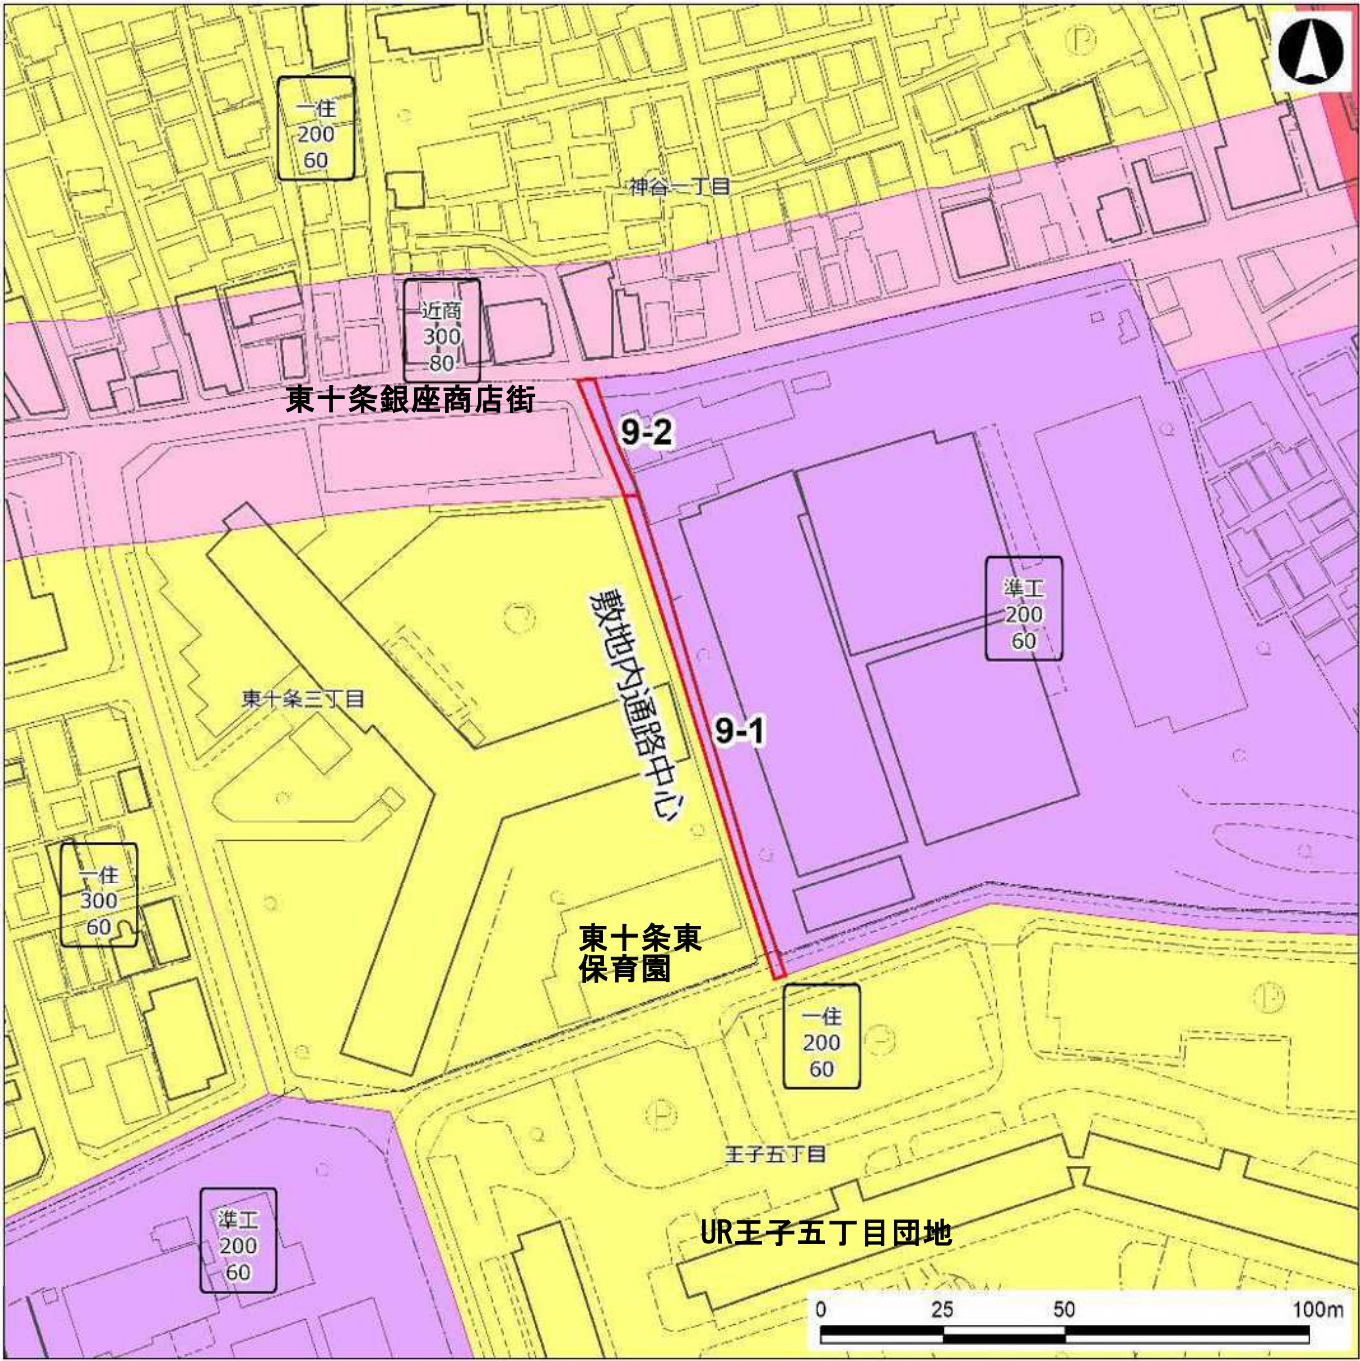

No.	変更箇所	用 途 地 域 等										日影規制		変更理由
		現 行					変 更					(規制時間/測定面高さ)		
		用途	建蔽率	容積率	高度	防火	用途	建蔽率	容積率	高度	防火	現行	変更	
9-1	東十条三丁目10	準工	60	200	2高	準防火	一住	60	200	2高	準防火	4h/2.5h/4m	4h/2.5h/4m	用途地域の境界の基準となる敷地内通路が不明確であるため、敷地境界線を基準に変更する
9-2	東十条三丁目10	準工	60	200	2高	準防火	近商	80	300	3高	準防火	4h/2.5h/4m	5h/3h/4m	


：変更のある区分

- <用途地域凡例>
- 第二種低層住居専用地域（二低層）
 - 第一種中高層住居専用地域（一中高）
 - 第二種中高層住居専用地域（二中高）
 - 第一種住居地域（一住）
 - 第二種住居地域（二住）
 - 近隣商業地域（近商）
 - 商業地域（商業）
 - 準工業地域（準工）
 - 工業地域（工業）


この測量成果は、国土地理院長の承認を得て同院所管の測量成果を使用して得たものである（承認番号）平成 24 関公第 269 号
この地図は、東京都知事の承認を受けて東京都縮尺 2,500 分の 1 地形図を利用して作成したものである。無断複製を禁ずる。（承認番号）2 都市基交著第 129 号 （承認番号）2 都市基街都第 208 号、令和 2 年 10 月 15 日

●No.10：豊島四丁目 18、豊島五丁目 1

■ 現行

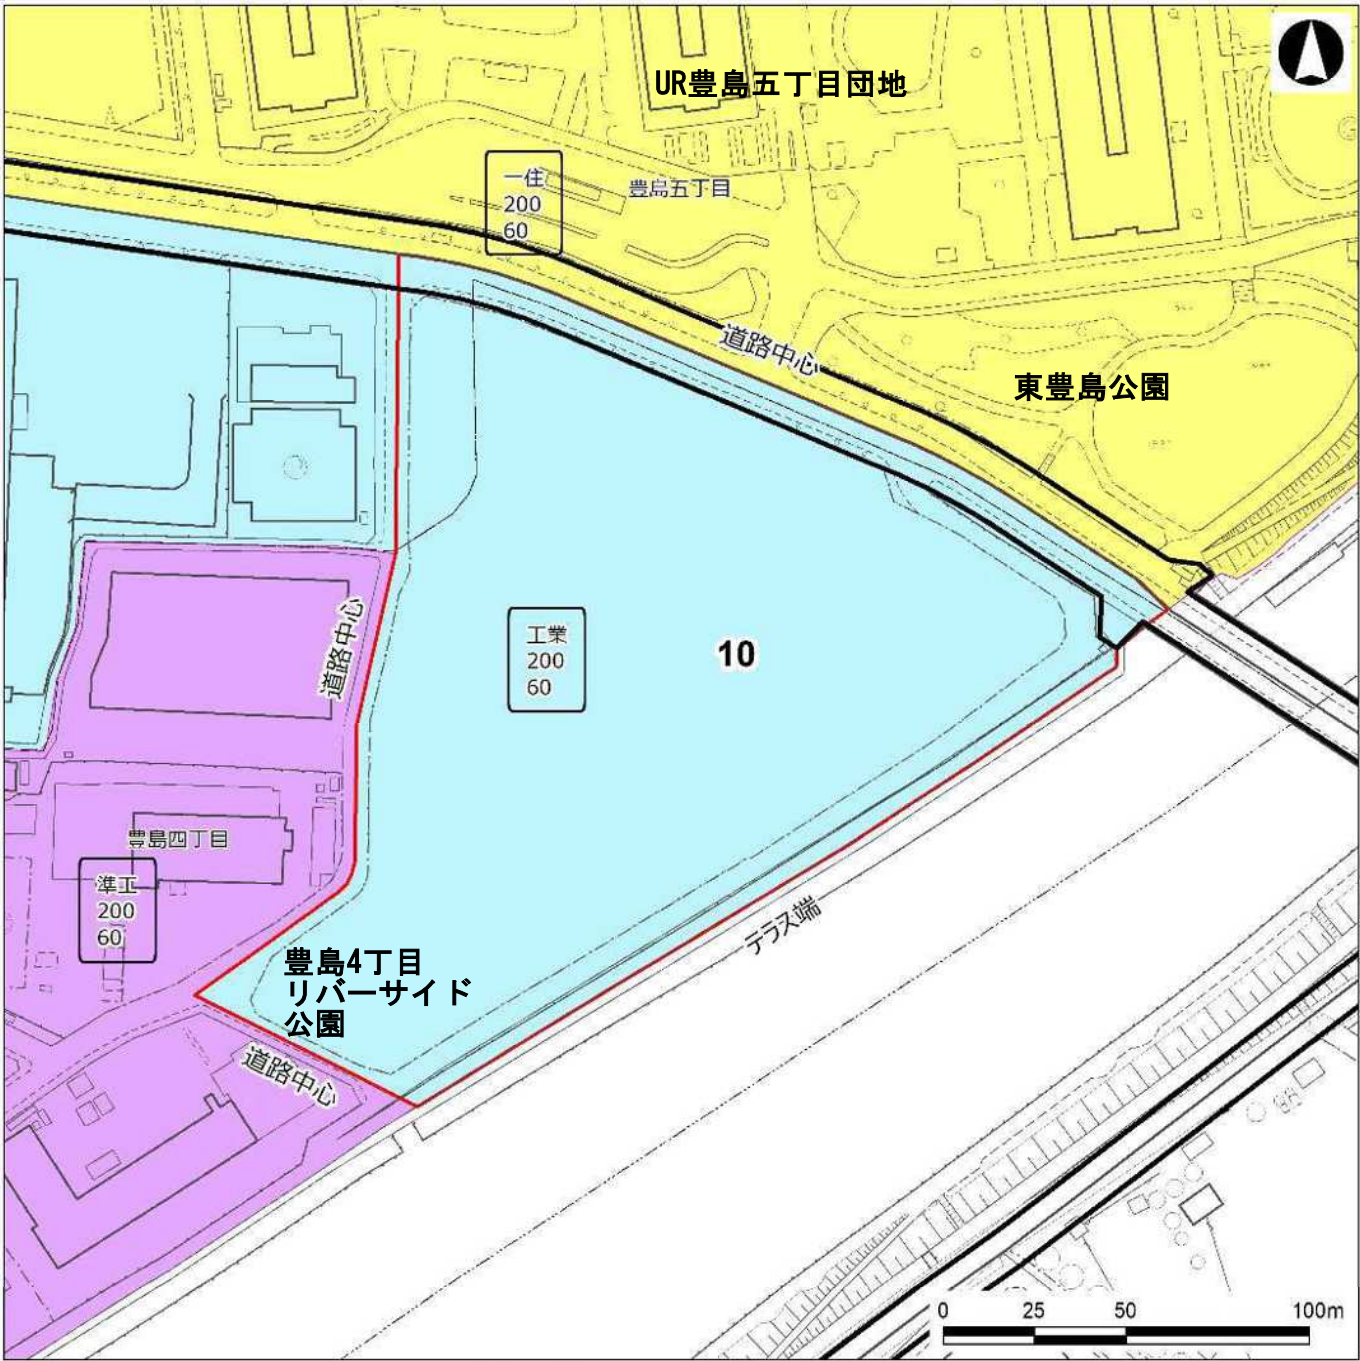

■ 変更

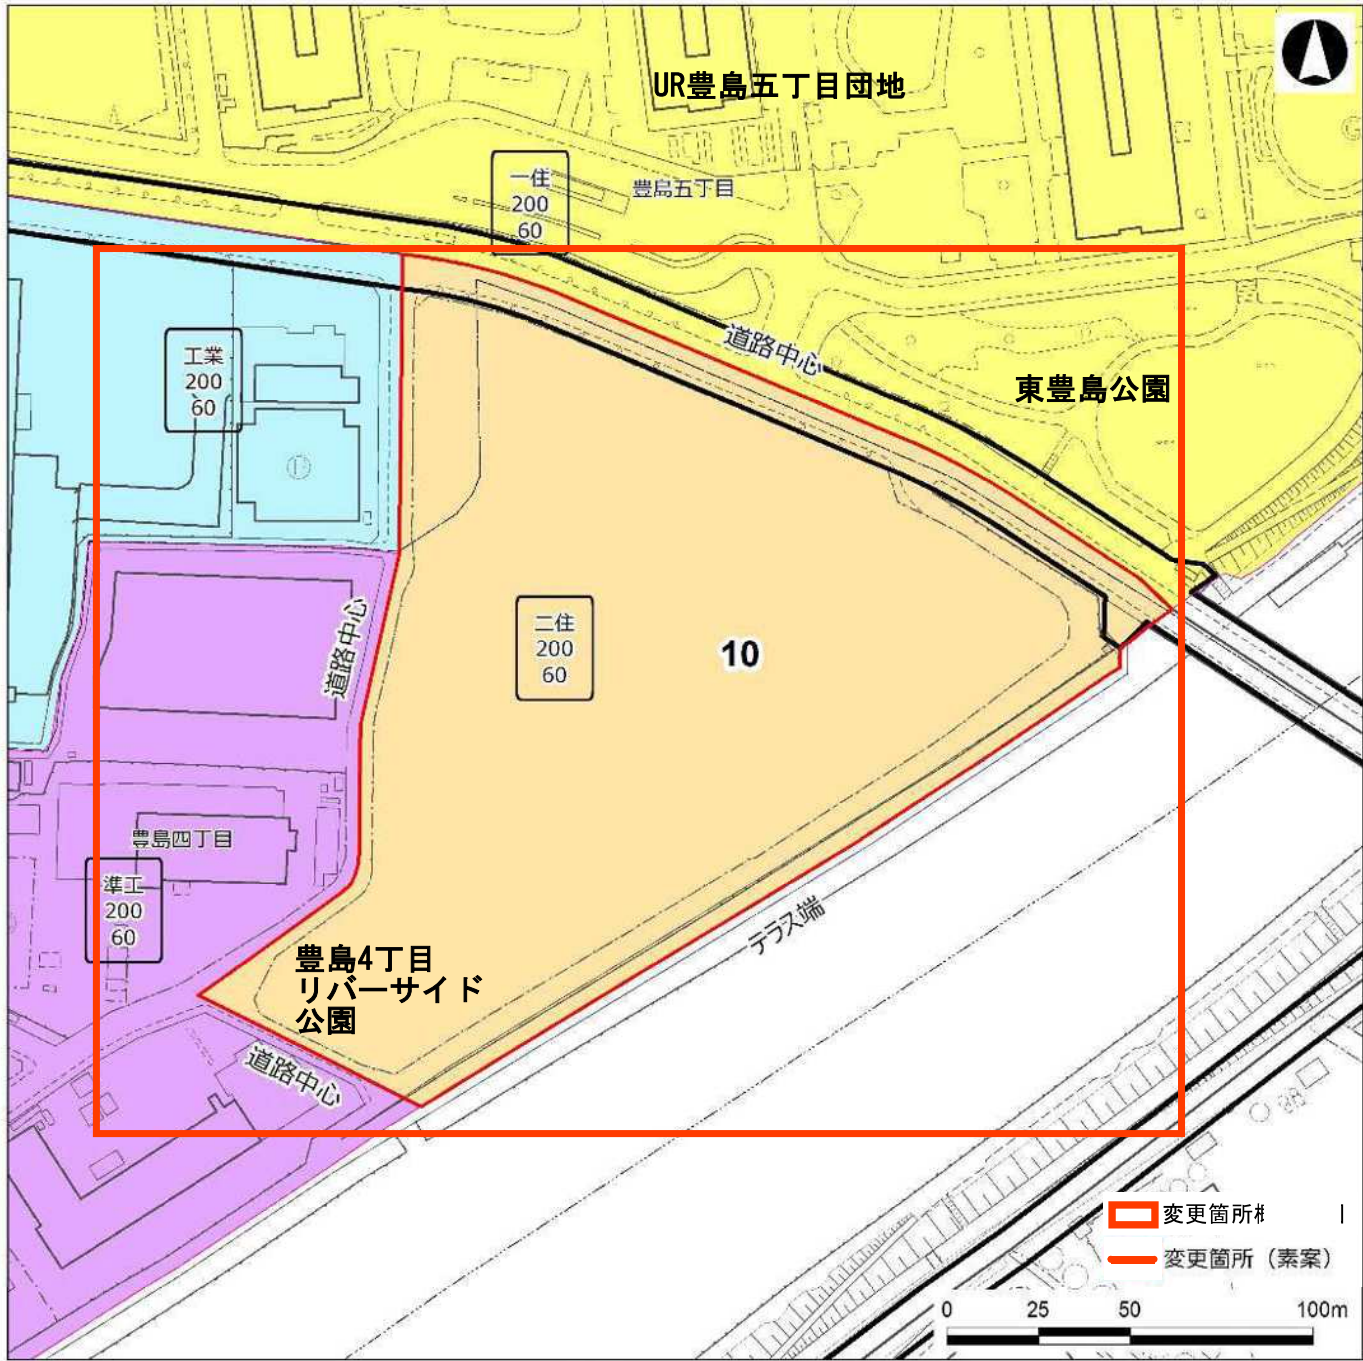

No.	変更箇所	用 途 地 域 等										日影規制 (規制時間/測定面高さ)			変更理由
		現 行					変 更					現行	変更		
		用途	建蔽率	容積率	高度	防火	用途	建蔽率	容積率	高度	防火				
10	豊島四丁目18	工業	60	200	-	防火	二住	60	200	-	防火	-	-	豊島四丁目地区地区計画（再開発促進区を定める地区計画）に基づき、土地利用転換が完了したため変更する	


：変更のある区分

- <用途地域凡例>
- 第二種低層住居専用地域（二低層）
 - 第一種中高層住居専用地域（一中高）
 - 第二種中高層住居専用地域（二中高）
 - 第一種住居地域（一住）
 - 第二種住居地域（二住）
 - 近隣商業地域（近商）
 - 商業地域（商業）
 - 準工業地域（準工）
 - 工業地域（工業）


この測量成果は、国土地理院長の承認を得て同院所管の測量成果を使用して得たものである（承認番号）平成 24 関公第 269 号
この地図は、東京都知事の承認を受けて東京都縮尺 2,500 分の 1 地形図を利用して作成したものである。無断複製を禁ずる。（承認番号）2 都市基交著第 129 号 （承認番号）2 都市基街都第 208 号、令和 2 年 10 月 15 日

●No.11：十条台一丁目 3,5

■ 現行

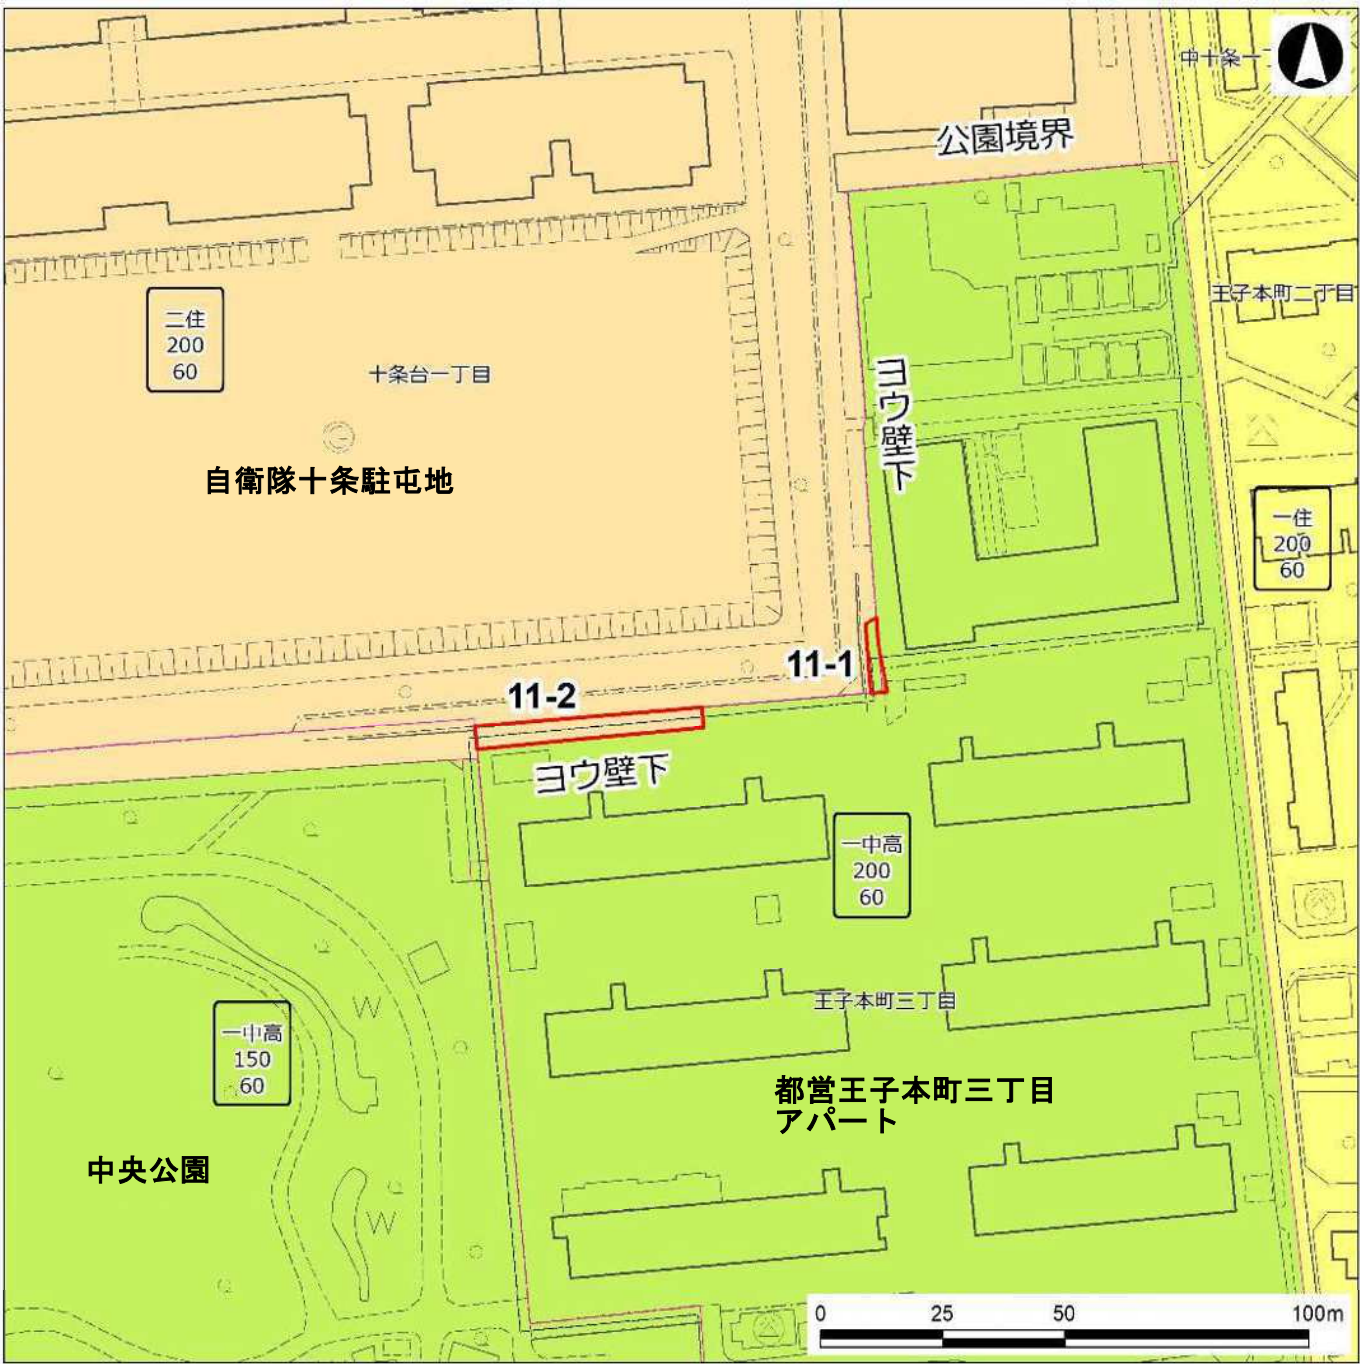

■ 変更

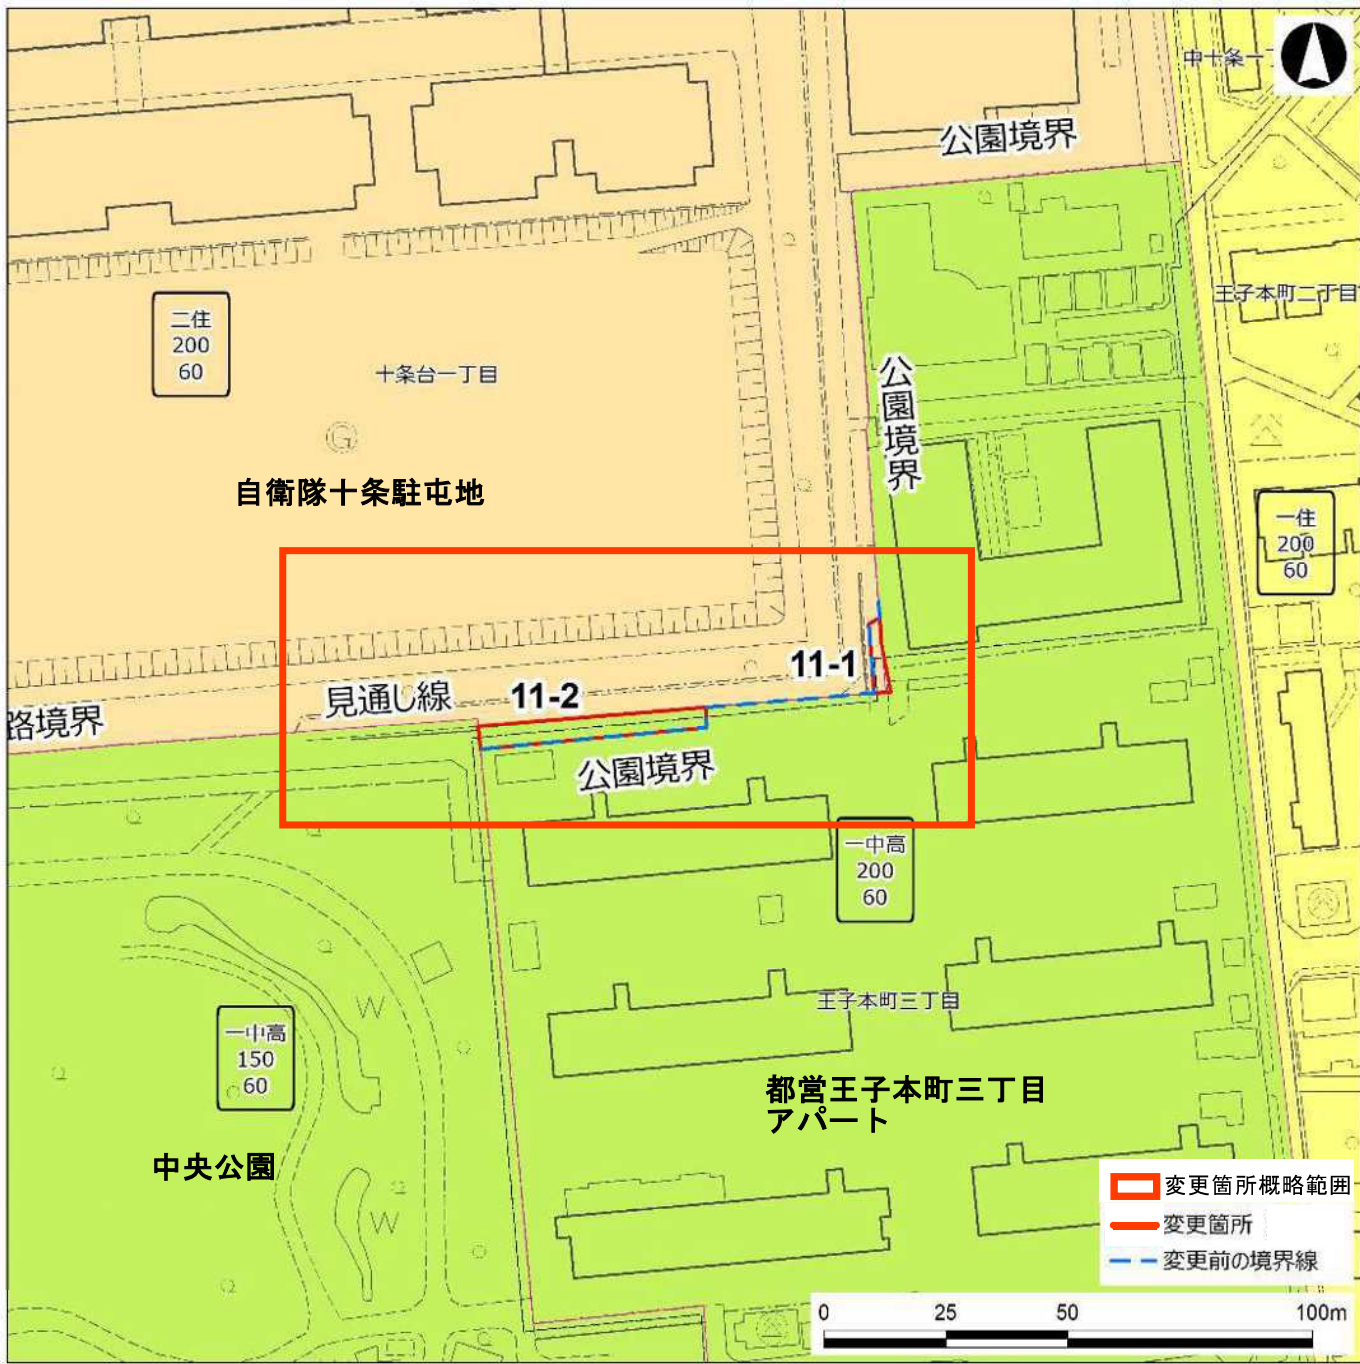

No.	変更箇所	用 途 地 域 等										日影規制			変更理由
		現 行					変 更					(規制時間/測定面高さ)			
		用途	建蔽率	容積率	高度	防火	用途	建蔽率	容積率	高度	防火	現行	変更		
11-1	十条台一丁目3（公園内）	一中高	60	200	2高	準防火	二住	60	200	2高	準防火	3h/2h/4m	4h/2.5h/4m	用途地域の境界の基準としていた地形地物（ヨウ壁）の位置や形状が変更したため、公園境界を用途境界とする	
11-2	十条台一丁目5（公園内）	二住	60	200	2高	準防火	一中高	60	200	2高	準防火	4h/2.5h/4m	3h/2h/4m		


：変更のある区分

この測量成果は、国土地理院長の承認を得て同院所管の測量成果を使用して得たものである(承認番号)平成24関公第269号
この地図は、東京都知事の承認を受けて東京都縮尺2,500分の1地形図を利用して作成したものである。無断複製を禁ずる。(承認番号)2都市基交著第129号 (承認番号)2都市基街都第208号、令和2年10月15日


- <用途地域凡例>
- 第二種低層住居専用地域(二低層)
 - 第一種中高層住居専用地域(一中高)
 - 第二種中高層住居専用地域(二中高)
 - 第一種住居地域(一住)
 - 第二種住居地域(二住)
 - 近隣商業地域(近商)
 - 商業地域(商業)
 - 準工業地域(準工)
 - 工業地域(工業)

●No.12：王子一丁目 10

■ 現行

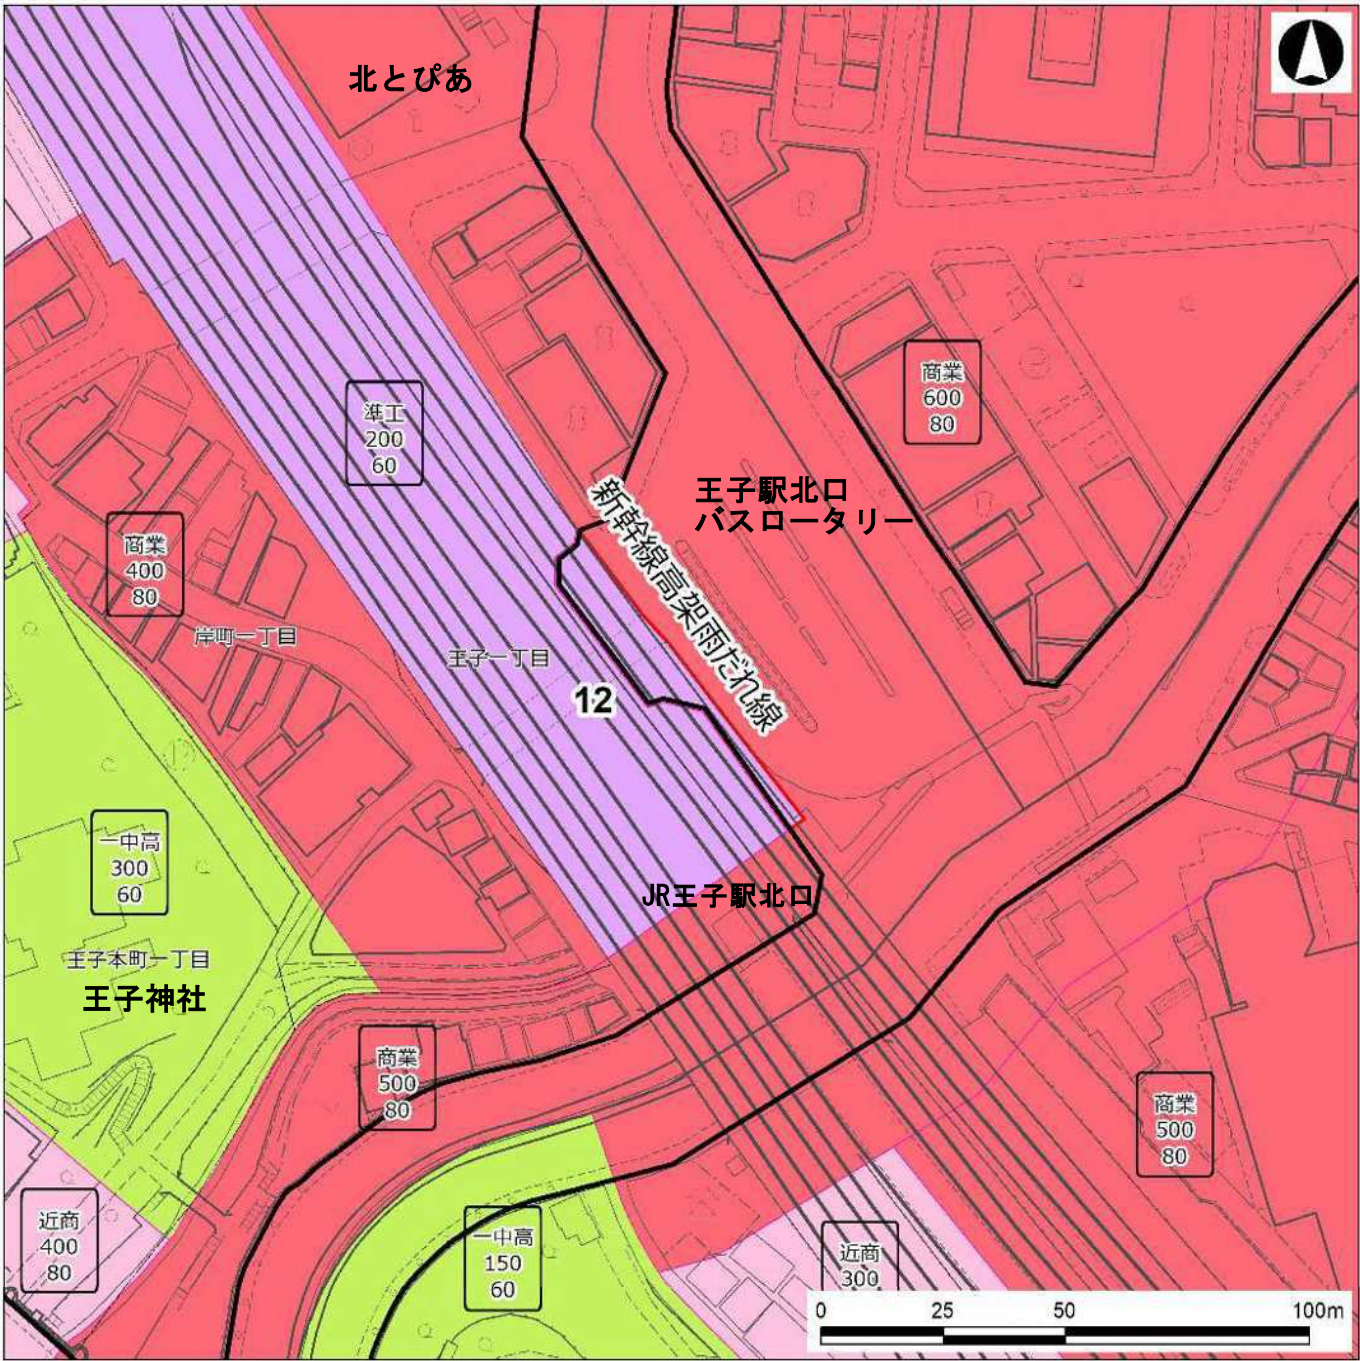

■ 変更

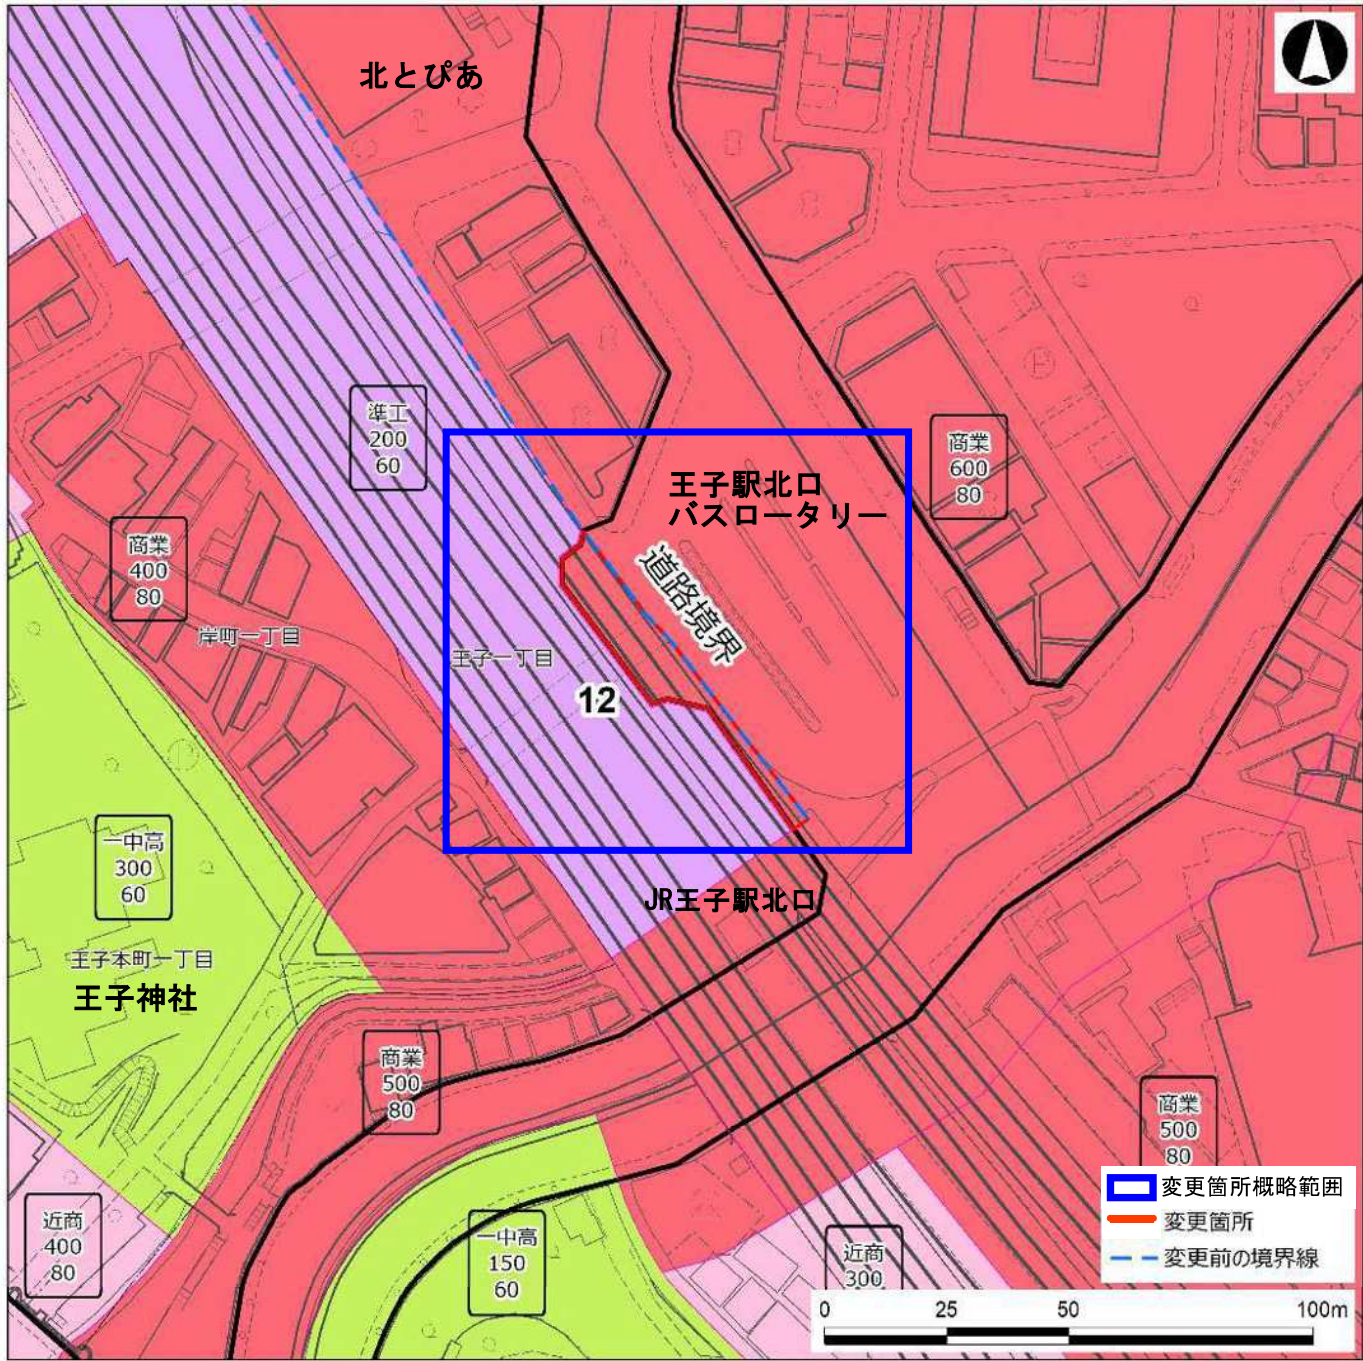

No.	変更箇所	用 途 地 域 等										日影規制			変更理由
		現 行					変 更					(規制時間/測定面高さ)			
		用途	建蔽率	容積率	高度	防火	用途	建蔽率	容積率	高度	防火	現行	変更		
12	王子一丁目10	準工	60	200	-	準防火	商業	80	600	-	防火	4h/2.5h/4m	-	用途地域の境界の基準としていた地形地物（雨だれ線）が不明確のため、道路境界に変更する	


：変更のある区分

- <用途地域凡例>
- 第二種低層住居専用地域（二低層）
 - 第一種中高層住居専用地域（一中高）
 - 第二種中高層住居専用地域（二中高）
 - 第一種住居地域（一住）
 - 第二種住居地域（二住）
 - 近隣商業地域（近商）
 - 商業地域（商業）
 - 準工業地域（準工）
 - 工業地域（工業）


この測量成果は、国土地理院長の承認を得て同院所管の測量成果を使用して得たものである（承認番号）平成 24 関公第 269 号
この地図は、東京都知事の承認を受けて東京都縮尺 2,500 分の 1 地形図を利用して作成したものである。無断複製を禁ずる。（承認番号）2 都市基交著第 129 号 （承認番号）2 都市基街都第 208 号、令和 2 年 10 月 15 日

●No.13：堀船一丁目 6,7

■ 現行

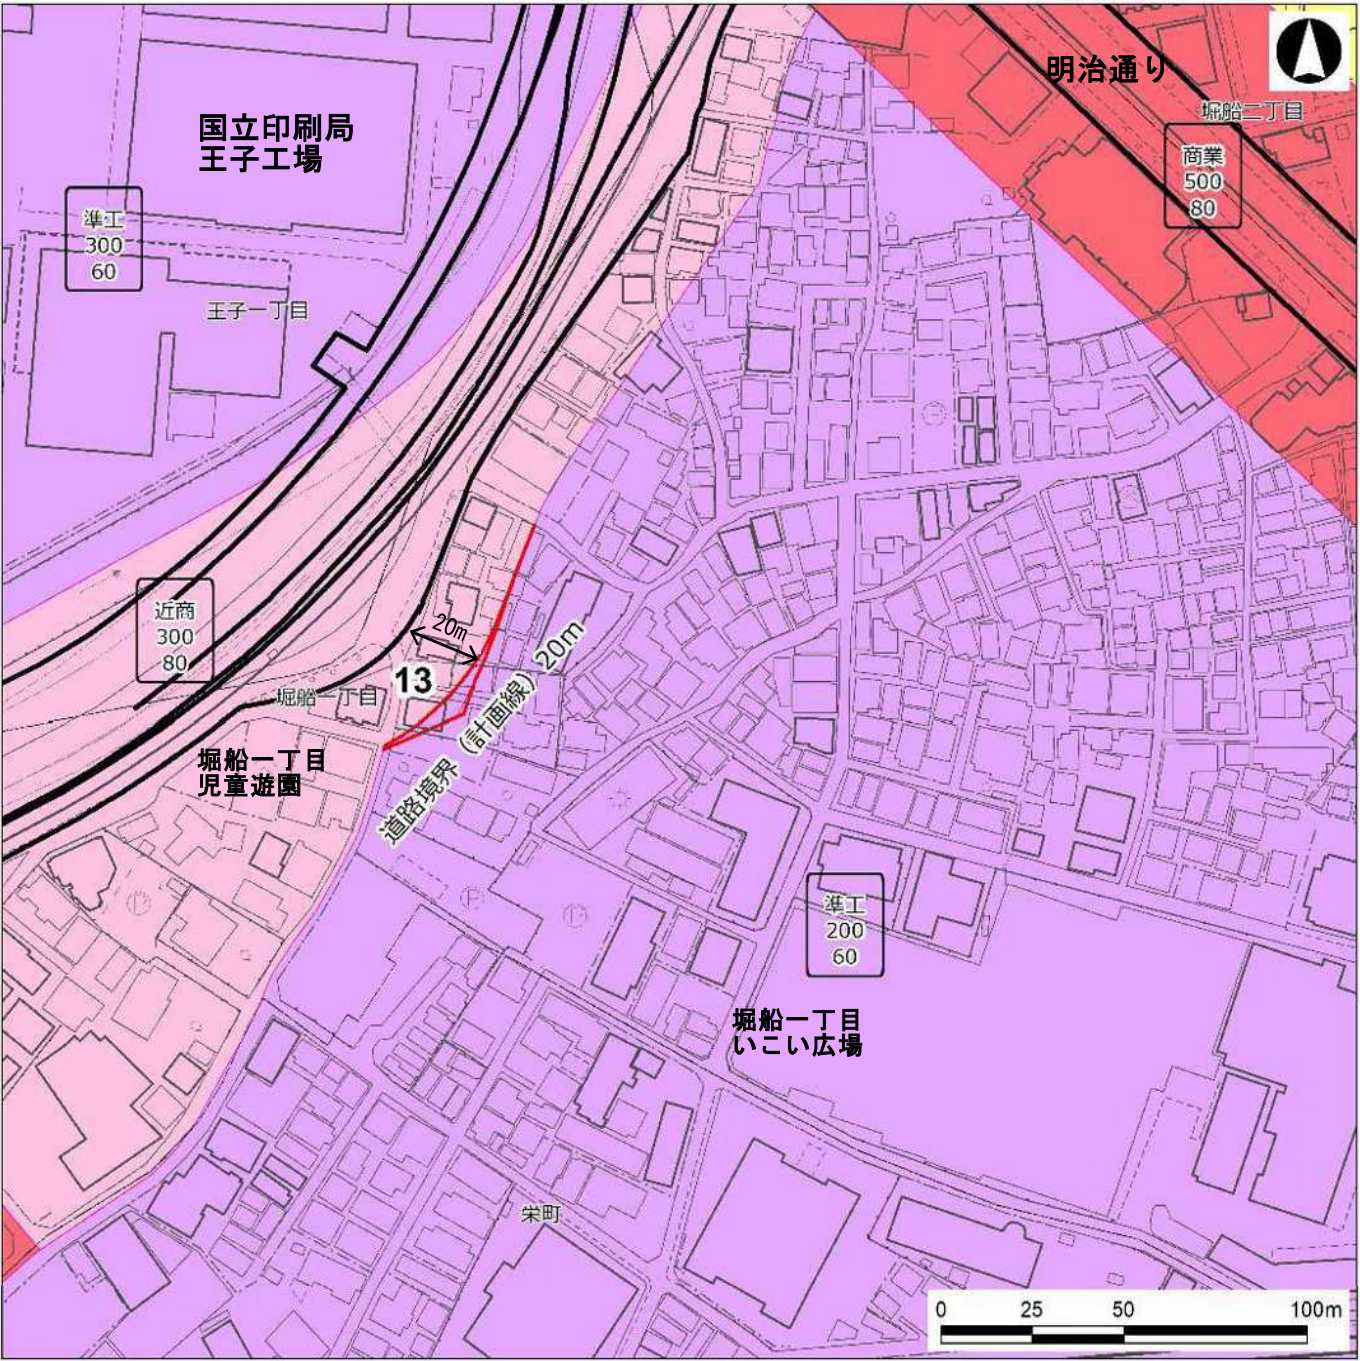

■ 変更

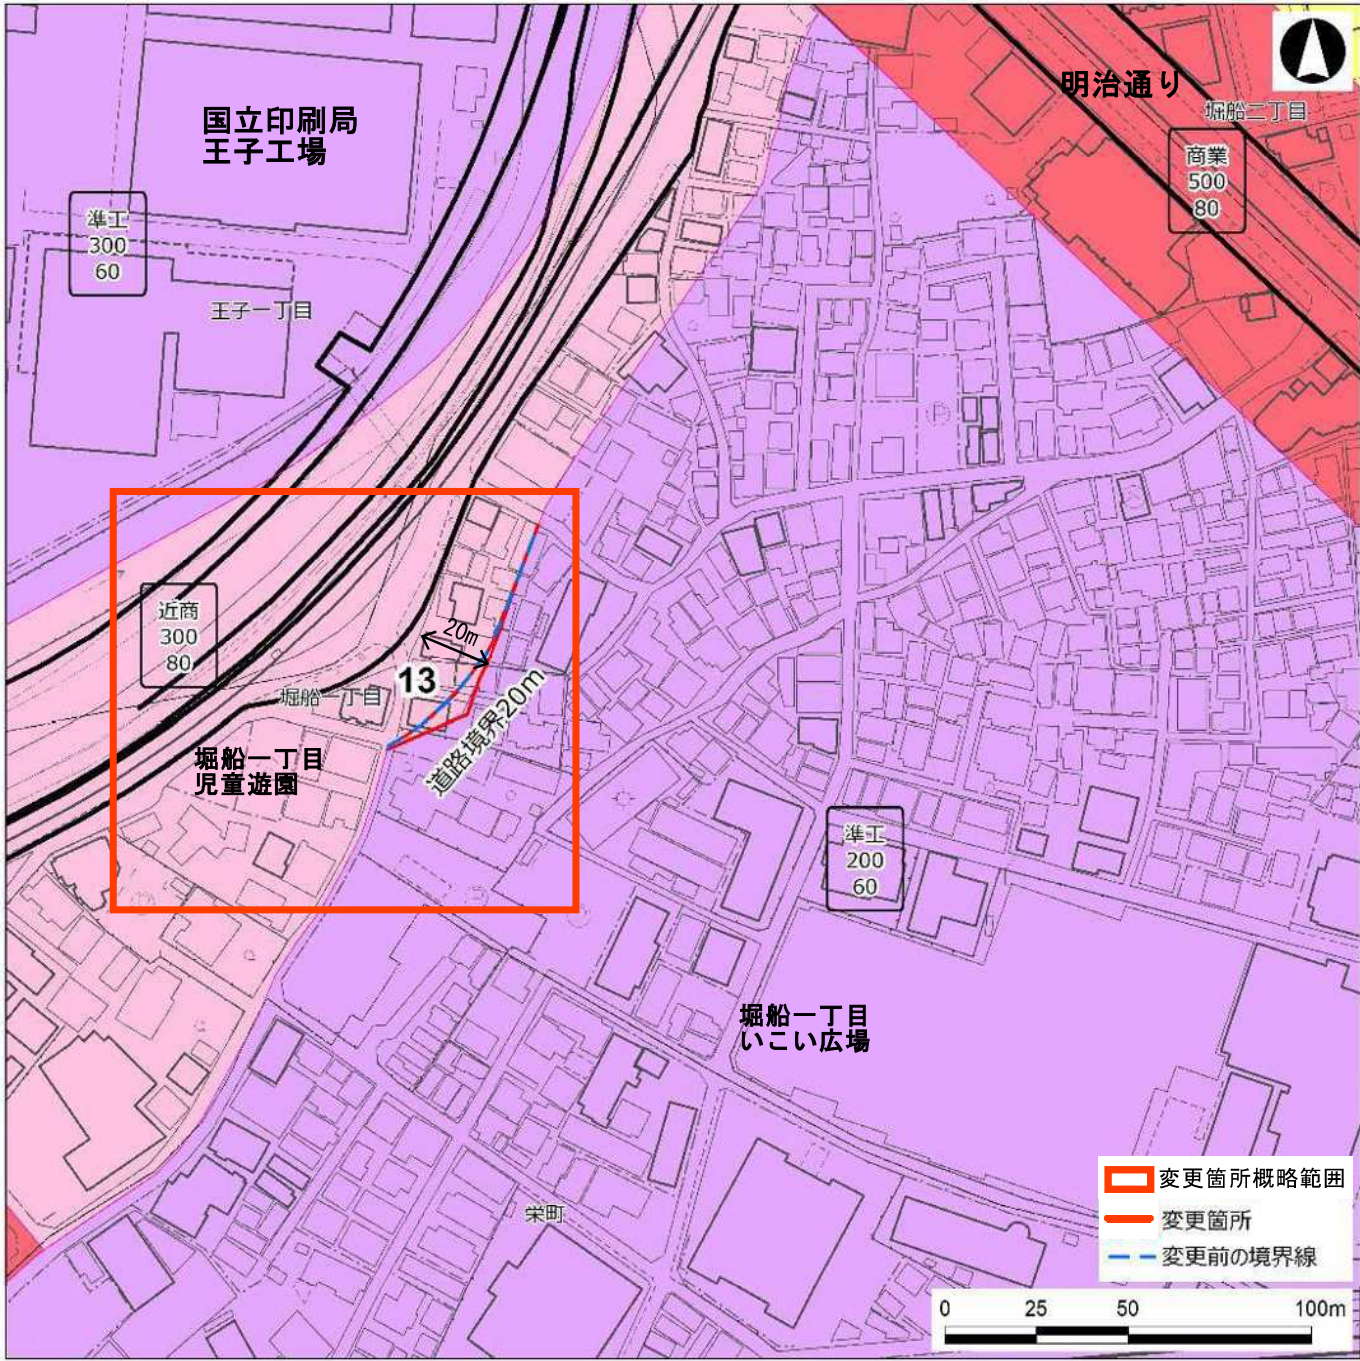

No.	変更箇所	用 途 地 域 等										日影規制		変更理由
		現 行					変 更					(規制時間/測定面高さ)		
		用途	建蔽率	容積率	高度	防火	用途	建蔽率	容積率	高度	防火	現行	変更	
13	堀船一丁目6,7	準工	60	200	2高	準防火	近商	80	300	3高	準防火	4h/2.5h/4m	4h/2.5h/4m	用途地域の境界の基準としていた都市計画道路が整備完了し、道路幅員が計画線より拡大して整備されたため、道路形状に合わせて基準を変更する

：変更のある区分



- <用途地域凡例>
- 第二種低層住居専用地域（二低層）
 - 第一種中高層住居専用地域（一中高）
 - 第二種中高層住居専用地域（二中高）
 - 第一種住居地域（一住）
 - 第二種住居地域（二住）
 - 近隣商業地域（近商）
 - 商業地域（商業）
 - 準工業地域（準工）
 - 工業地域（工業）

この測量成果は、国土地理院長の承認を得て同院所管の測量成果を使用して得たものである（承認番号）平成 24 関公第 269 号
この地図は、東京都知事の承認を受けて東京都縮尺 2,500 分の 1 地形図を利用して作成したものである。無断複製を禁ずる。（承認番号）2 都市基交著第 129 号 （承認番号）2 都市基街都第 208 号、令和 2 年 10 月 15 日

●No.14：堀船一丁目 2

■ 現行

■ 変更

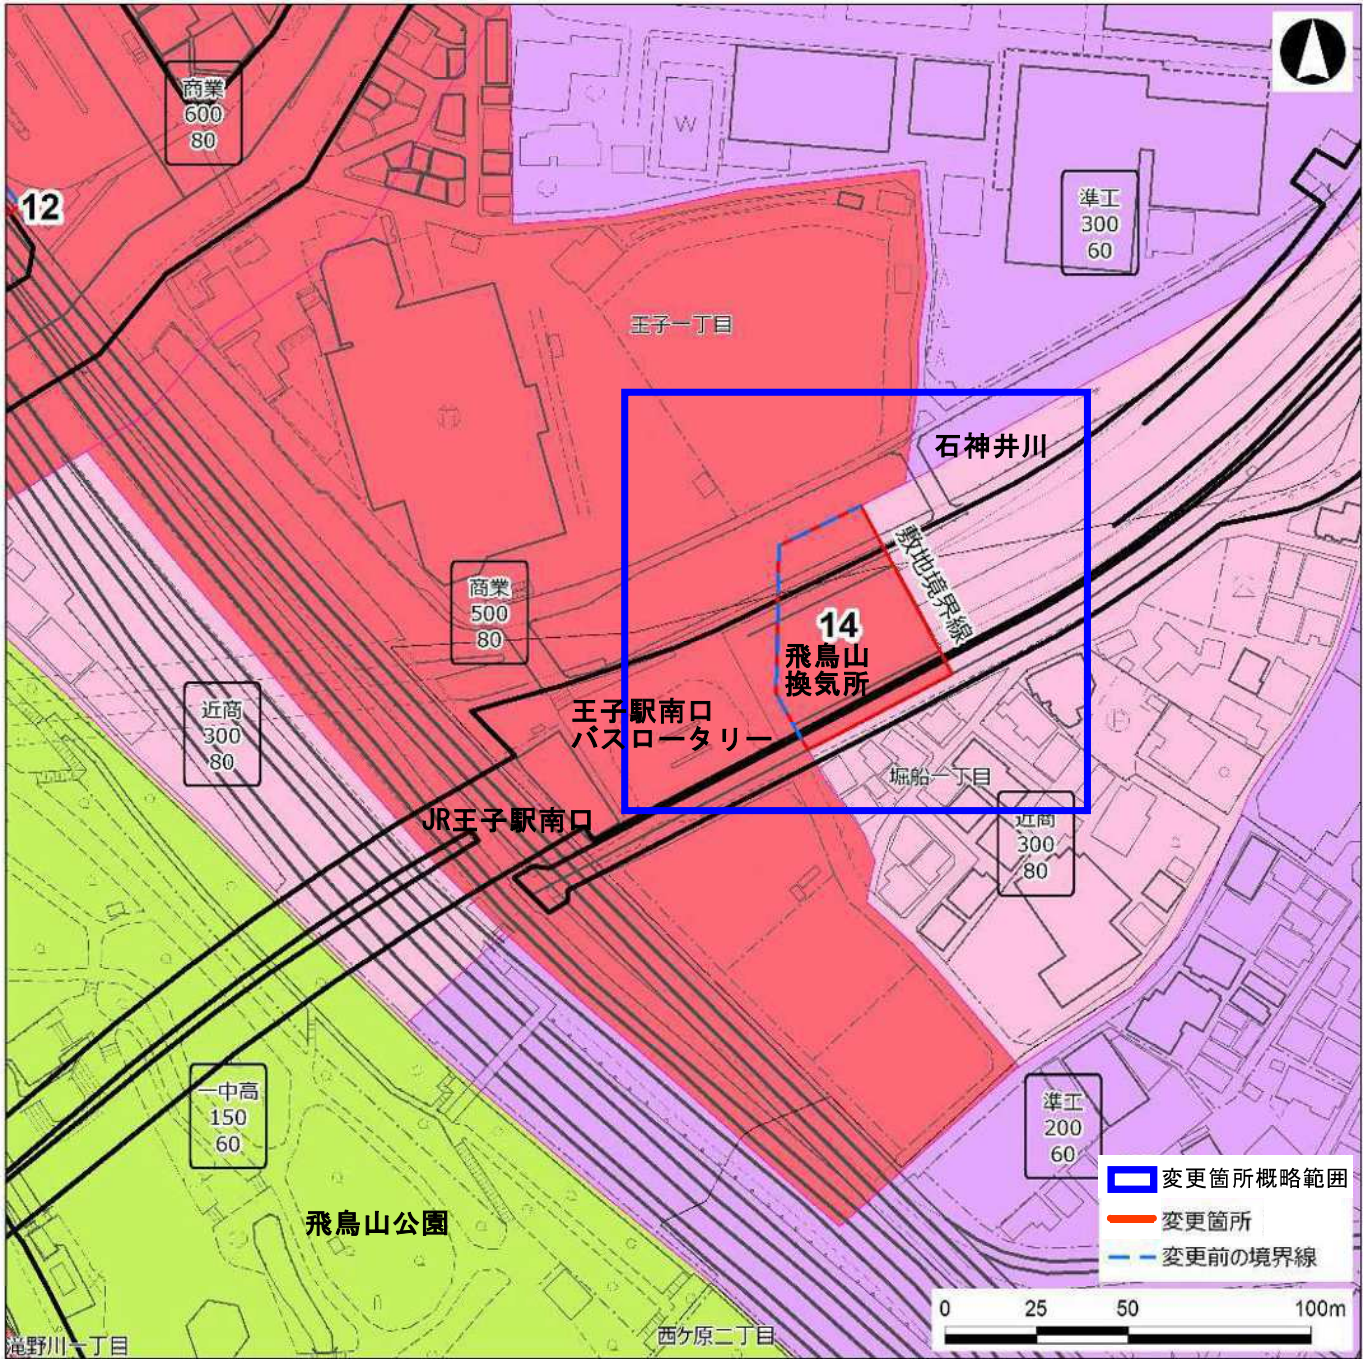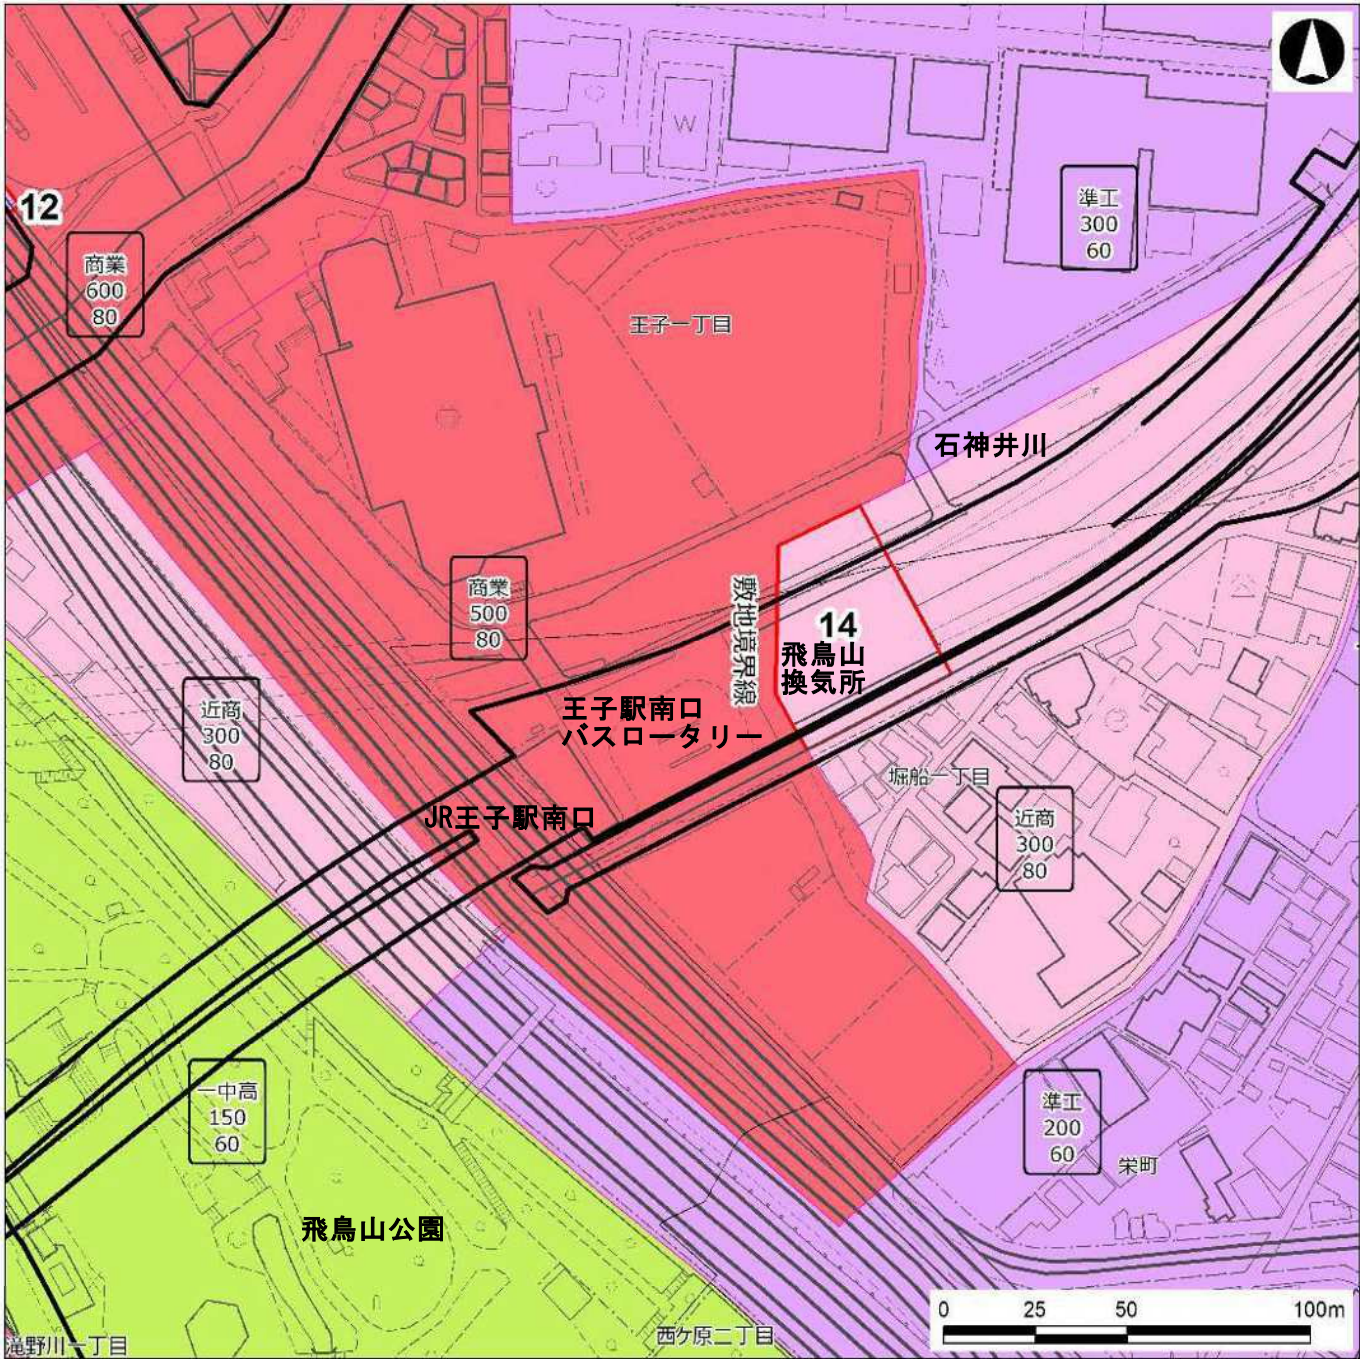

No.	変更箇所	用 途 地 域 等										日影規制 (規制時間/測定面高さ)			変更理由
		現 行					変 更					(規制時間/測定面高さ)			
		用途	建蔽率	容積率	高度	防火	用途	建蔽率	容積率	高度	防火				
												現行	変更		
14	堀船一丁目2	近商	80	300	3高	準防火	商業	80	500	-	防火	4h/2.5h/4m	-	用途地域の境界の基準としていた敷地境界線の位置が換気所棟の建設に合わせ変更したため、近傍の敷地境界に変更する	

：変更のある区分

- <用途地域凡例>
- 第二種低層住居専用地域（二低層）
 - 第一種中高層住居専用地域（一中高）
 - 第二種中高層住居専用地域（二中高）
 - 第一種住居地域（一住）
 - 第二種住居地域（二住）
 - 近隣商業地域（近商）
 - 商業地域（商業）
 - 準工業地域（準工）
 - 工業地域（工業）

この測量成果は、国土地理院長の承認を得て同院所管の測量成果を使用して得たものである（承認番号）平成 24 関公第 269 号
この地図は、東京都知事の承認を受けて東京都縮尺 2,500 分の 1 地形図を利用して作成したものである。無断複製を禁ずる。（承認番号）2 都市基交著第 129 号 （承認番号）2 都市基街都第 208 号、令和 2 年 10 月 15 日

[illegible]: 変更のある区分

この測量成果は、国土地理院長の承認を得て同院所管の測量成果を使用して得たものである（承認番号）平成 24 関公第 269 号
この地図は、東京都知事の承認を受けて東京都縮尺 2,500 分の 1 地形図を利用して作成したものである。無断複製を禁ずる。（承認番号）2 都市基交著第 129 号 （承認番号）2 都市基街都第 208 号、令和 2 年 10 月 15 日

※「東京都日影による中高層建築物の高さの制限に関する条例」（日影条例）の変更はありますが、現在周知している制限の内容に変更はありません。

この測量成果は、国土地理院長の承認を得て同院所管の測量成果を使用して得たものである（承認番号）平成 24 関公第 269 号
この地図は、東京都知事の承認を受けて東京都縮尺 2,500 分の 1 地形図を利用して作成したものである。無断複製を禁ずる。（承認番号）2 都市基交著第 129 号 （承認番号）2 都市基街都第 208 号、令和 2 年 10 月 15 日

都市計画の素案に対する意見書の要旨と見解

下記に係る都市計画の素案を、令和3年12月1日から12月28日までの4週間、住民向け説明資料の配付及びホームページ等での公開を行ったところ、同期間中に3通（3名）の意見書の提出があった。その意見書の要旨及び北区の見解は次のとおりである。

用途地域の一括変更（素案）

意 見 書 の 要 旨		北 区 の 見 解
I 賛成意見に関するもの	（なし）	
II 反対意見に関するもの	1通（1名）	
1 （No.9-1、9-2：東十条三丁目10） 説明を頂きましたが専門的でわかりません。従来のままの指定でお願い致します。		No.9-1、9-2は集合住宅の敷地内にある通路の中心を用途地域の境界としていますが、地図上の通路境界が現地では不明確であるため、隣地との敷地境界線を用途地域の境界とするものです。 集合住宅の敷地内にあった準工業地域を敷地のほとんどを占める住居地域及び近隣商業地域へ変更するものであり、現在の土地利用や周辺市街地の環境に影響を及ぼすものではありません。

第297号議案「東京都市計画防災街区整備方針 の変更について」（東京都決定）に関する資料


（１）諮問文（写）	．．．．． 1
（２）意見照会文（写）	．．．．． 2
（３）概要書	．．．．． 3
（４）総括図	．．．．． 6



3北ま都第2568号
令和4年2月15日

東京都北区都市計画審議会 殿

東京都北区長 花川 與惣

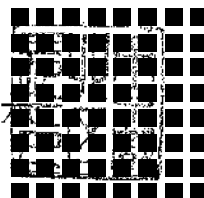

東京都市計画防災街区整備方針の変更について（諮問） 印影は加工しています

標記の件について、東京都北区都市計画審議会条例第2条の規定に基づき、
下記のとおり諮問します。

記

- 1 諮問する都市計画の種類及び名称
東京都市計画防災街区整備方針
- 2 答申の期限
令和4年3月31日（木）
- 3 その他
本件は、東京都決定の案件である。






3 都市整防第 503 号

令和 4 年 2 月 1 日

関係区長 殿

東京都

上記代表者 東京都知事 小池 百合子

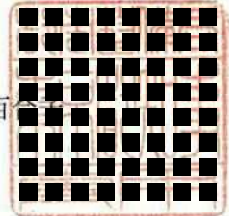

印影は加工しています

東京都市計画防災街区整備方針の変更について（照会）

標記について、別添計画案のとおり変更したいので、都市計画法（昭和 43 年法律第 100 号）第 21 条第 2 項において準用する同法第 18 条第 1 項の規定により、貴区の御意見を伺います。

令和 4 年 4 月 18 日までにご回答くださいますよう、お願い致します。

添付書類

- 1 計画書
- 2 計画図
- 3 位置図（参考）

担当 ： 東京都 都市整備局 市街地整備部 防災都市づくり課 防災計画担当

坂下・岡野・友貞

TEL 03-5320-5003（直通）



概要書

東京都市計画防災街区整備方針の変更について

1. 要 旨


東京都では、令和3年3月に「都市計画区域の整備、開発及び保全の方針（都市計画区域マスタープラン）」、「都市再開発の方針」を都市計画に定めた。それに合わせた「防災街区整備方針」、「住宅市街地の開発整備の方針」を都市計画に定めることにしている。

防災街区整備方針は、木造住宅密集地域を中心に、各種事業、都市計画等の活用により、延焼遮断帯の形成や建築物の不燃化等及び消火・救援や避難に必要な機能の確保等を図る、防災都市づくりを進めるため定めている。

同方針は、東京の将来像を示す都市計画区域マスタープランと整合を図り、防災都市づくりの将来像を示すとともに、防災面における個別の都市計画を定める際の基本方針となる。

本件は、東京都知事からの都市計画法第18条1項に基づく意見照会を受け、北区都市計画審議会に諮問するものである。

< 防災街区整備方針の位置付け >

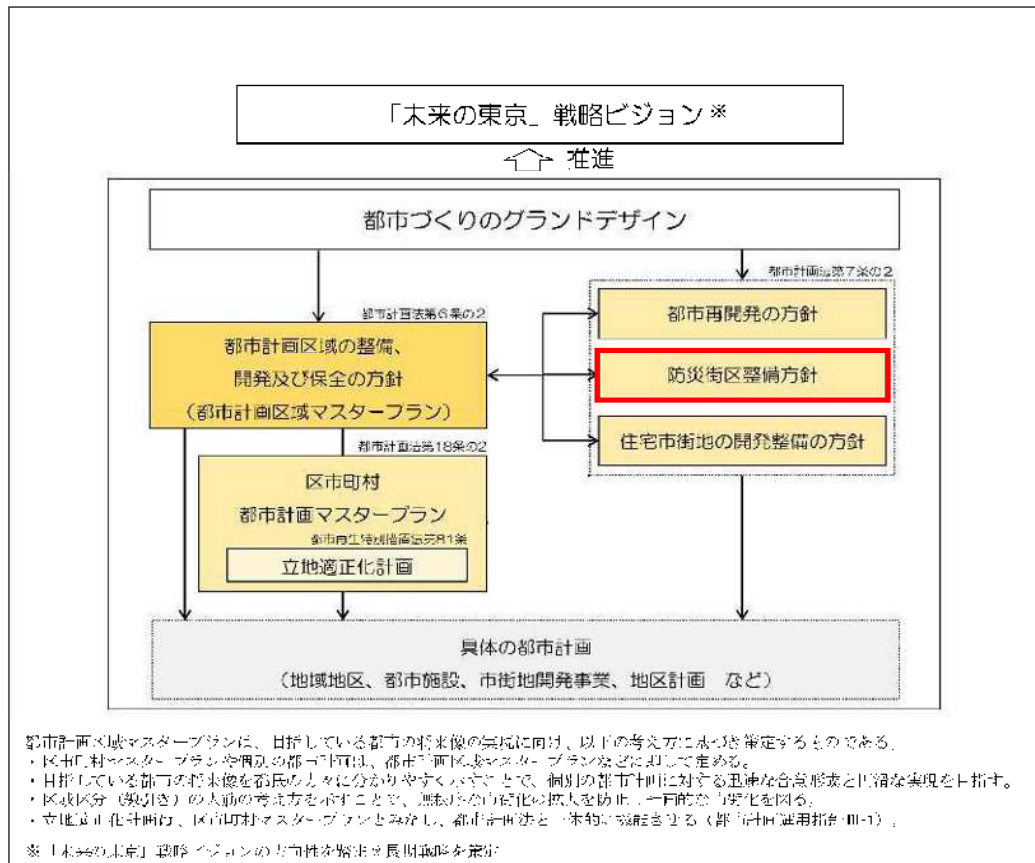

2 主な変更点

事業等の熟度の変化などを踏まえ、既定内容の時点修正、区域の拡大を行う。

(1) 防災再開発促進地区の指定 別紙

<北区内>

地区名	旧面積 [ha]	新面積 [ha]	備考
北 1 十条地区	126.4	126.4	変更なし
北 2 西ヶ原外大跡地周辺地区	30.9	30.9	変更なし
北 3 志茂東地区	117.5	117.5	変更なし
北 4 赤羽西地区	7.9	7.9	変更なし
北 5 <u>堀船・栄町・上中里地区</u>	<u>5.5</u>	<u>29.1</u>	変更(地区名・区域)

(2) 防災公共施設の指定

<北区内>

十条地区：17箇所（道路 15箇所、公園 2 箇所）

【従前】：16箇所（道路 14箇所、公園 2 箇所）

西ヶ原外大跡地周辺地区：8箇所（道路 6箇所、公園 2 箇所）

【従前】：4箇所（道路 2箇所、公園 2 箇所）

志茂東地区：30箇所（道路 29箇所、公園 1箇所）

【従前】：2箇所（道路 2箇所）

赤羽西地区：1 箇所（道路 1 箇所）

【従前】：1 箇所（道路 1 箇所）

堀船・栄町・上中里地区：3 箇所（道路 3 箇所）

【従前】：3 箇所（道路 3 箇所）

※下線部は変更箇所

3 経 過

令和3年	9月 1日	都市計画原案の縦覧及び公述申出書の提出
	～ 15日	
	10月 19日	公聴会（公述申出書なしのため中止）
	～ 20日	
令和4年	2月 1日	都市計画案の北区長への意見照会
	2月 17日	都市計画案の縦覧及び意見書の提出
	～ 3月 3日	

4 今後の予定

令和4年	3月 24日	北区都市計画審議会に諮問・答申
	4月中旬	東京都へ意見回答
	5月	東京都都市計画審議会への諮問
	6月	建設委員会へ報告
		都市計画の決定の告示

防災街区整備方針 附図(総括図)

